
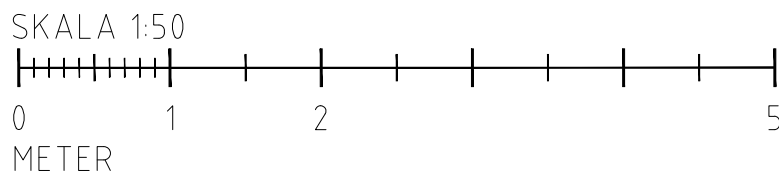
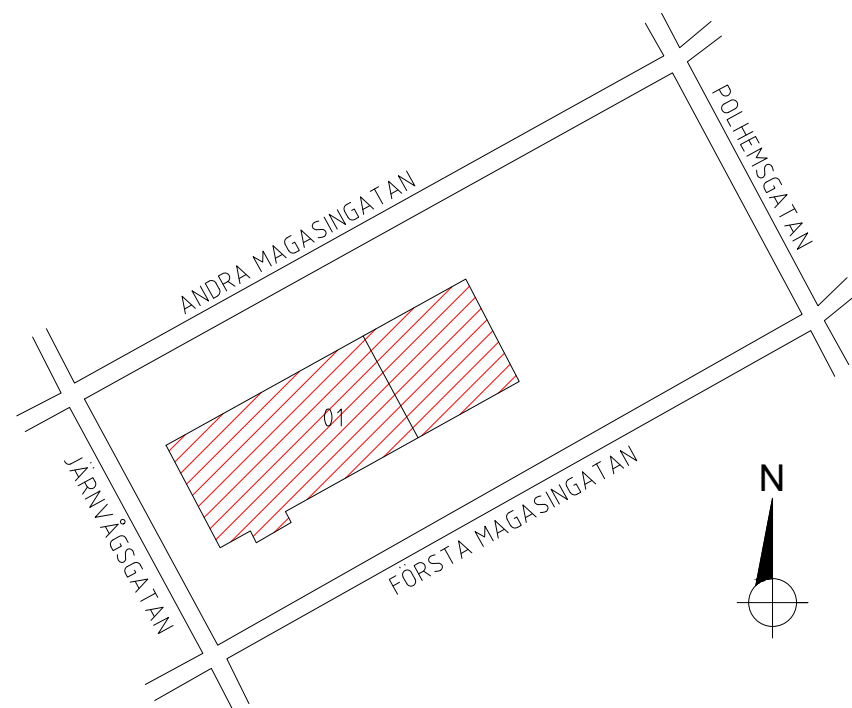


FÖRKLARINGAR

DENNA RITNING ÄR DIGITALISERAD UTFRÅN
ÄLDRE UNDERLAG.

AVVIKELSER KAN FÖREKOMMA.
100% MÄTTRIKTIGHET KAN EJ GARANTERAS.
MÅTT BÖR DÄRMED KONTROLLERAS INNAN
RITNINGEN ANVÄNDS SOM UNDERLAG.

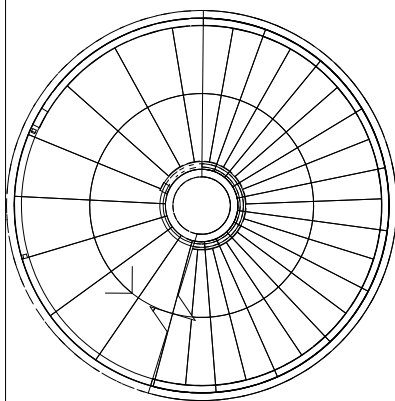

715601-A40-1-P05
715601-A40-1-P04
715601-A40-1-P03
715601-A40-1-P02
715601-A40-1-P01

RELATIONSHANDLING

		FASTIGHET		ALDERHOLMEN 20:1	
		ADRESS		GÄVLE	
PROJEKTNAMN OCH NUMMER					
		PLAN 4			
Val: 010-33 00 323 info@fsn.se www.fsn.se		VÅN 2 TR			
KÖPSTILL FIRE SAFETY NORDIC AB		ÖVERSIKT			
RITAD AV A. ÅHLMARK		RITADSGRUPP A. ÅHLMARK			
DATUM		ARBETSDAGAR 71675			
DET		SKALA			
LULEÅ		A1 1:50 A3 1:100			
415601-A40-1-0400				BET	
				BLAD	