

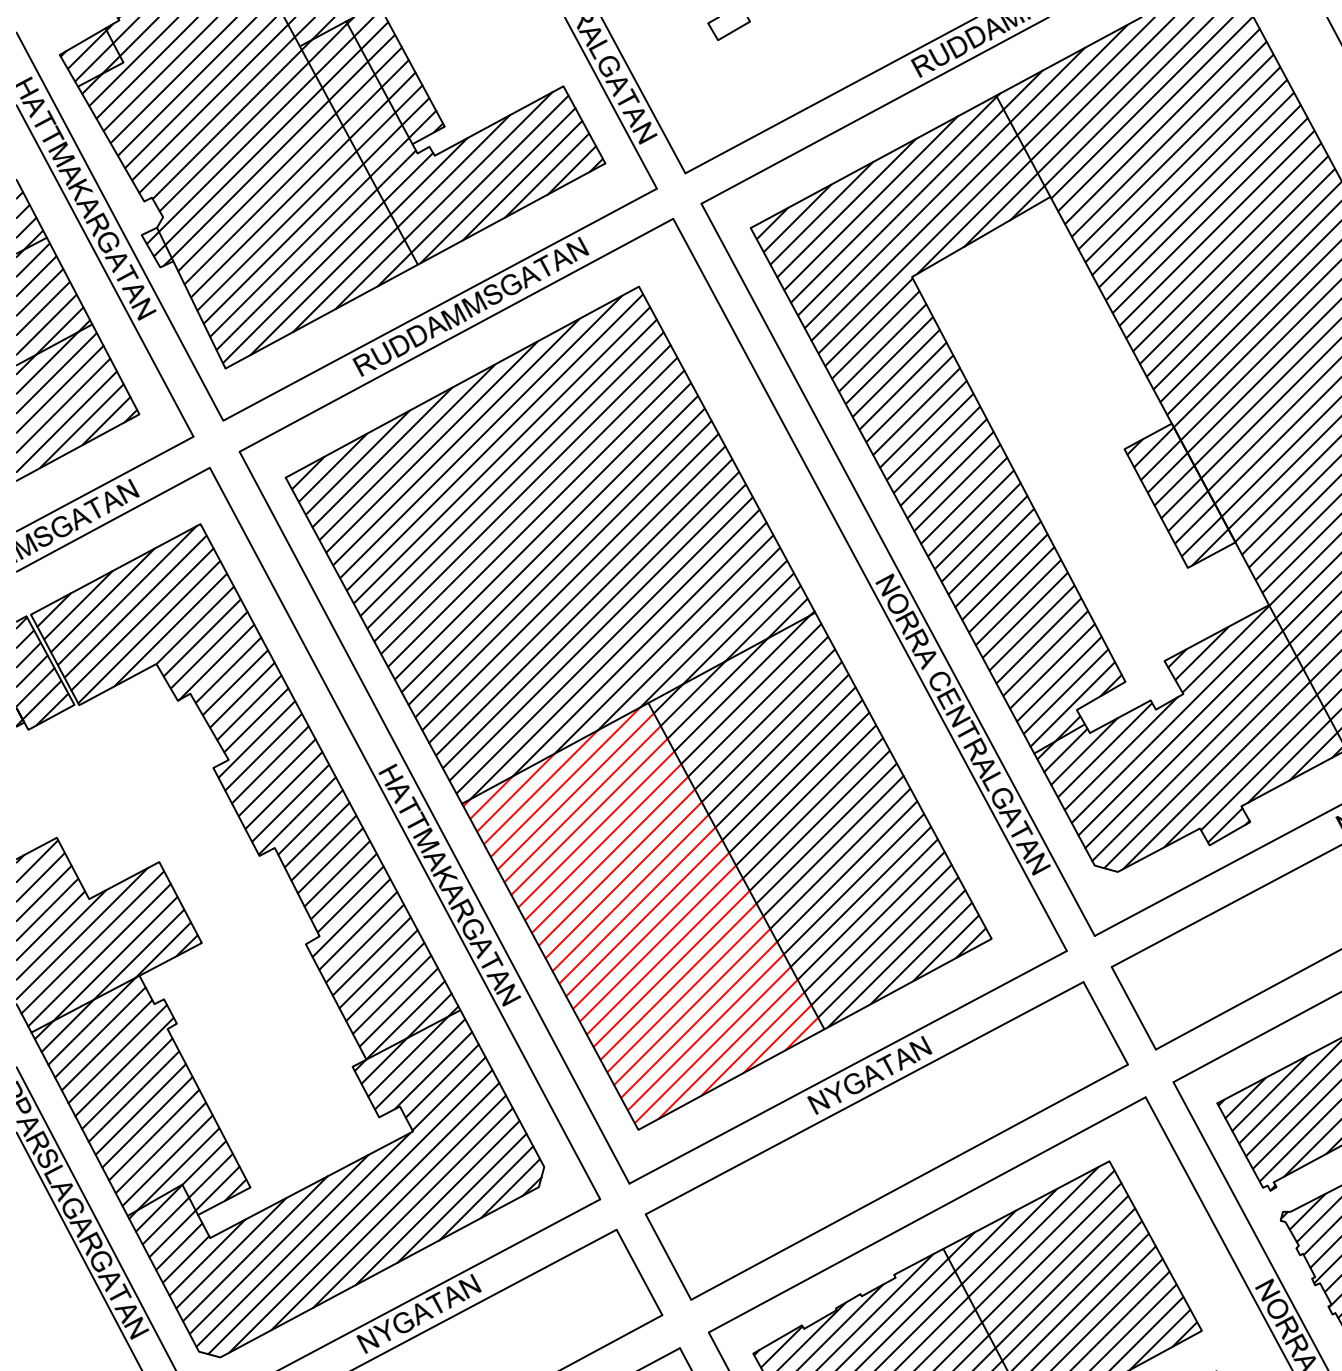


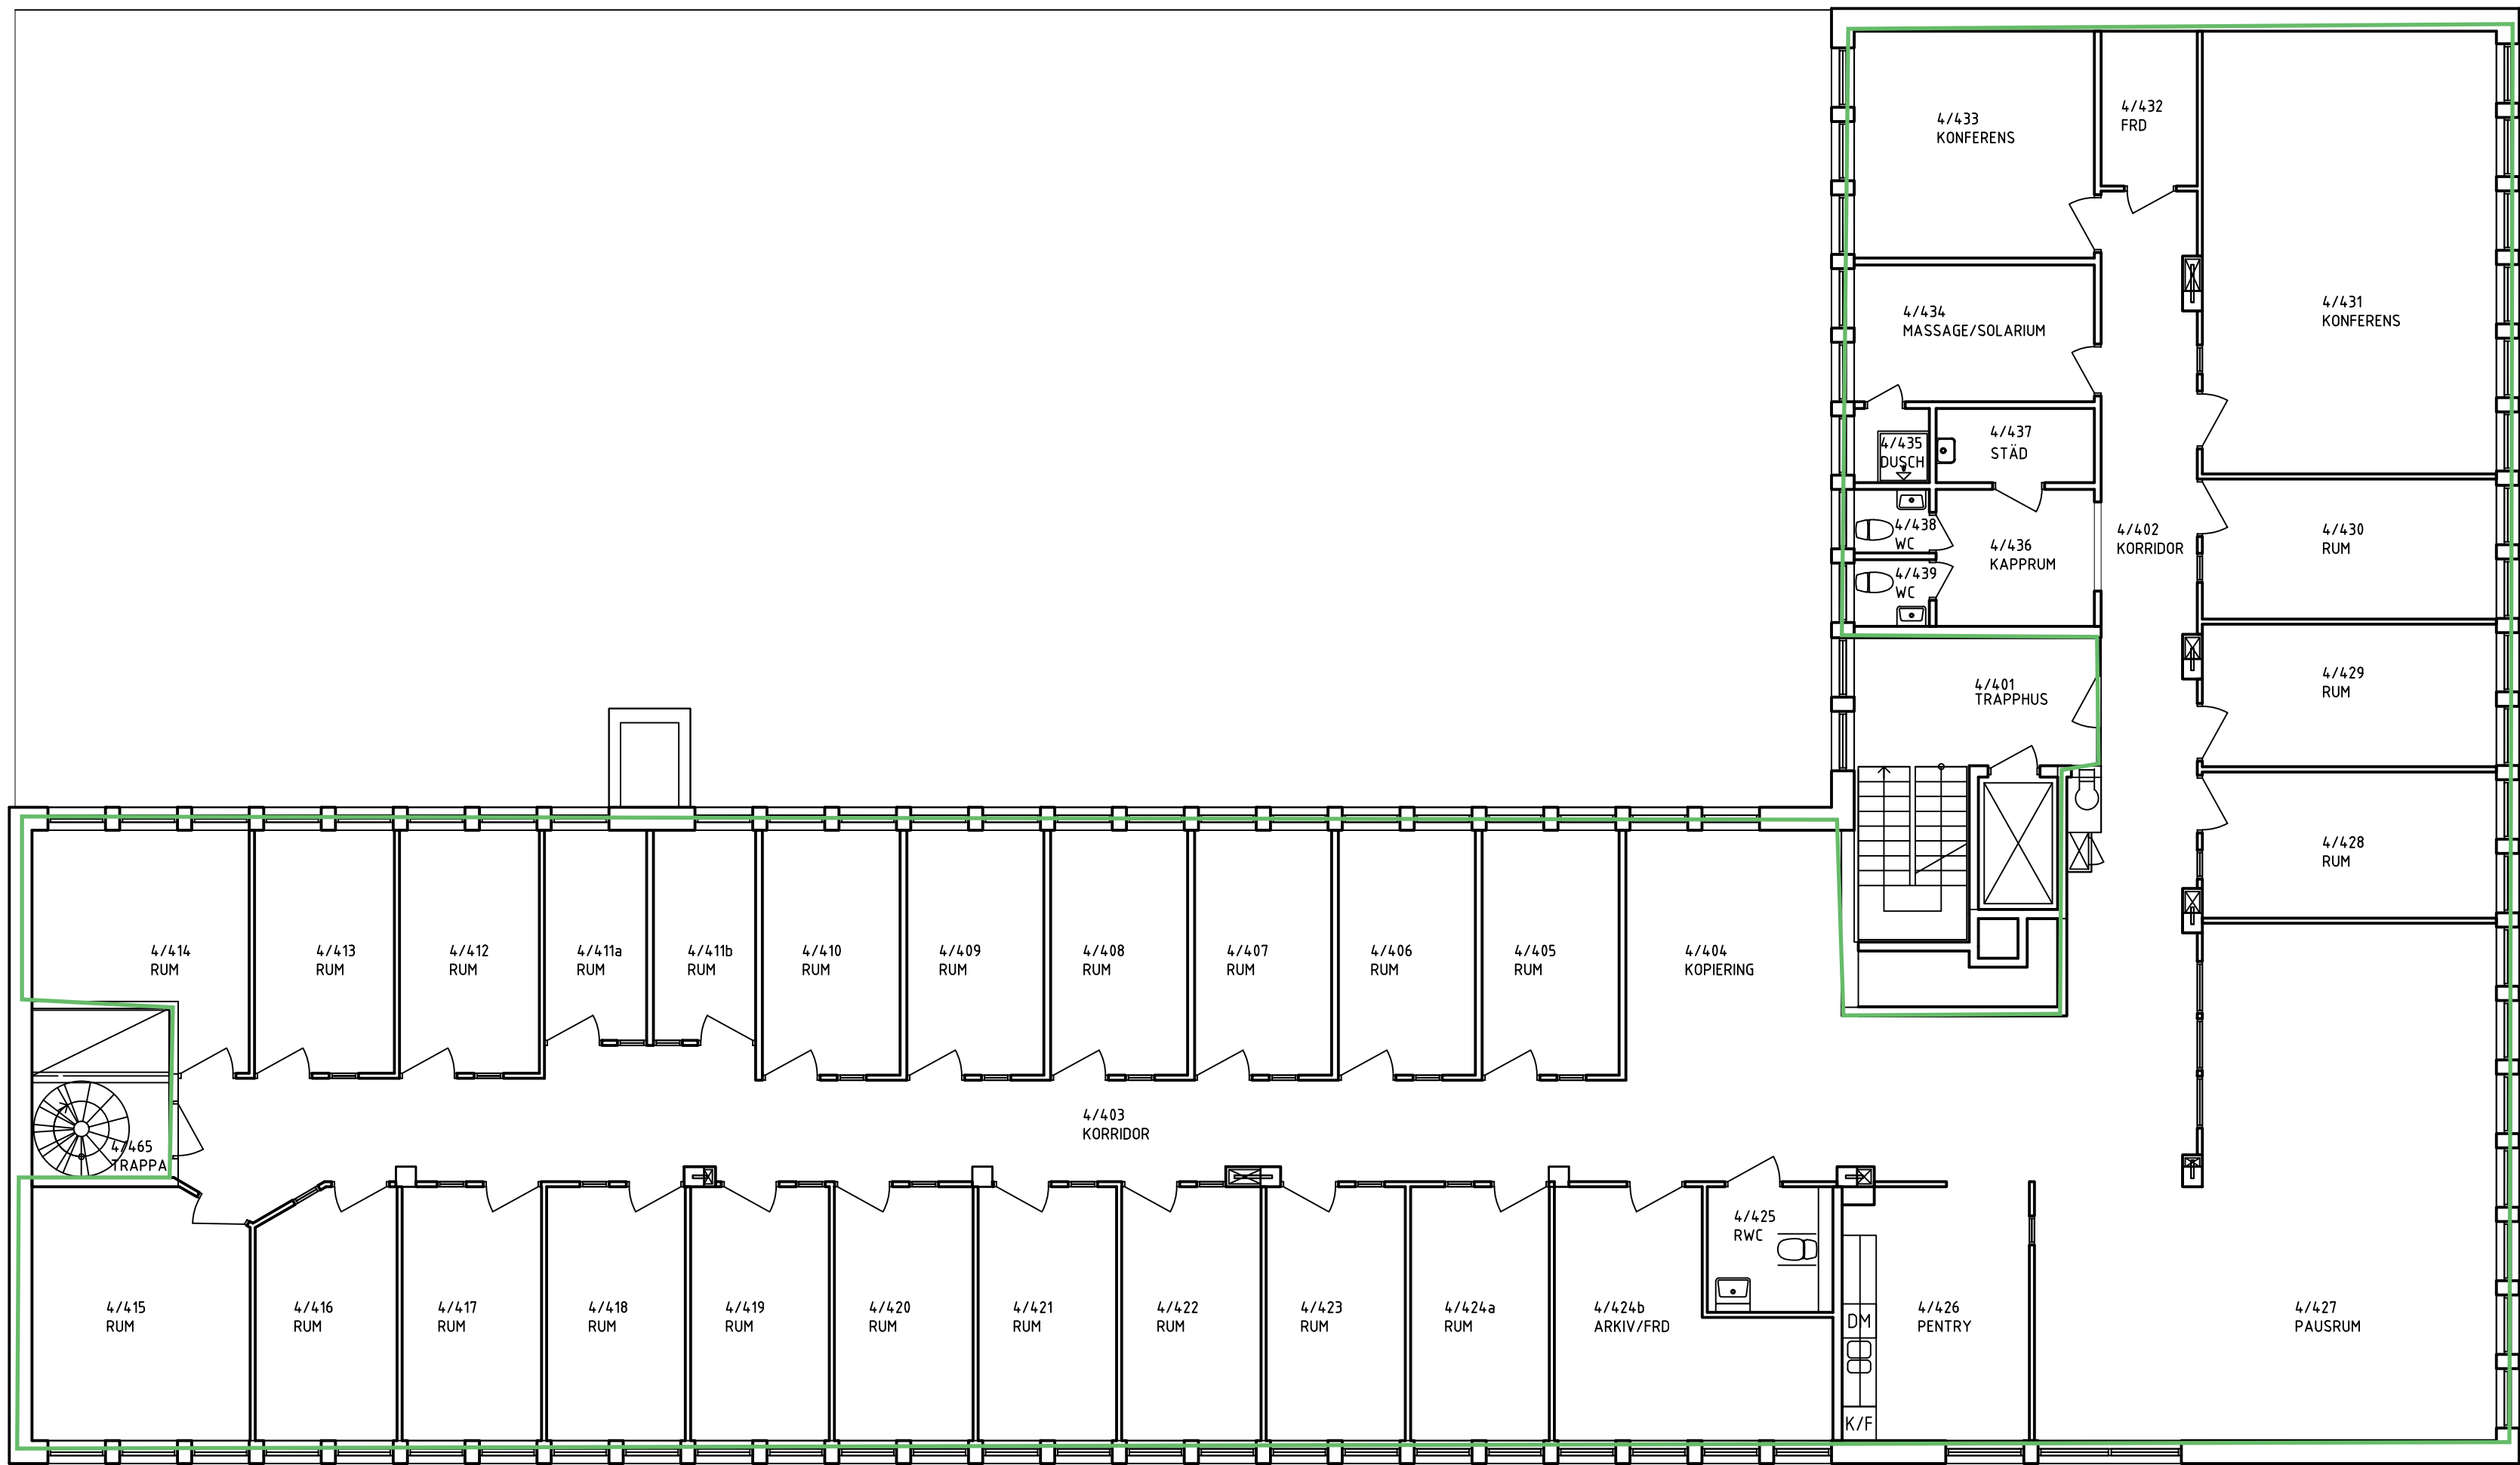

ORIENTERINGSFIGUR

7138-01-A40-1-0700
7138-01-A40-1-0600
7138-01-A40-1-0500
7138-01-A40-1-0400
7138-01-A40-1-0300
7138-01-A40-1-0200
7138-01-A40-1-0100

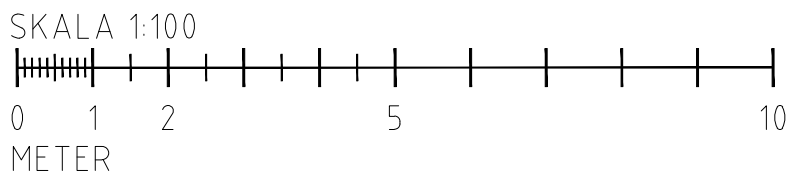

SKALA 1:100 (A1) 0 5 10

FÖRKLARINGAR

RELATIONSHANDLINGAR ÄR UPPRÄTTADE EFTER ALDRE HANDLINGAR SAMT SKISSER.

100% MÄTTRIKTHIGHET KAN EJ GARANTERAS. MÄTT I Z-LED ÄR EJ RÄTT RITADE.

MÄTT BÖR KONTROLLERAS INNNAN RITNINGEN ANVÄNDS SOM UNDERLAG FÖR PROJEKTERING.

RELATIONSHANDLING

RET	ANT	REVIDEREN AVSER	SGN	DATUM
FASTIGHET				
ADRESS				
PROJEKTHANDLING NR				
KONSTYT				
RITAD AV				
ORT				
DATUM				
SKALA				
RITINGSGRUPP				
RET				
BLAD				

Diös BOX 188
831 22 ÖSTERSUND
0770-33 22 00

FIRE SAFETY NORDIC
Laboratoriegränd 11
977 53 Luleå
info@fsn.se
www.fsn.se

PROJEKT NR 021 NUMMER
RITAD AV J LÖFGREN
HANDLÄGGARE T OLOFSSON
ARBETSDRUKER 1500,001
DATUM 2019-06-18
SKALA A1 1:100
A3 1:200
LULEÅ

NORR 19:4, OBJ.NR: 7138
GÄVLE

PLAN 4, 2 TR.

7138-01-A40-1-0400