
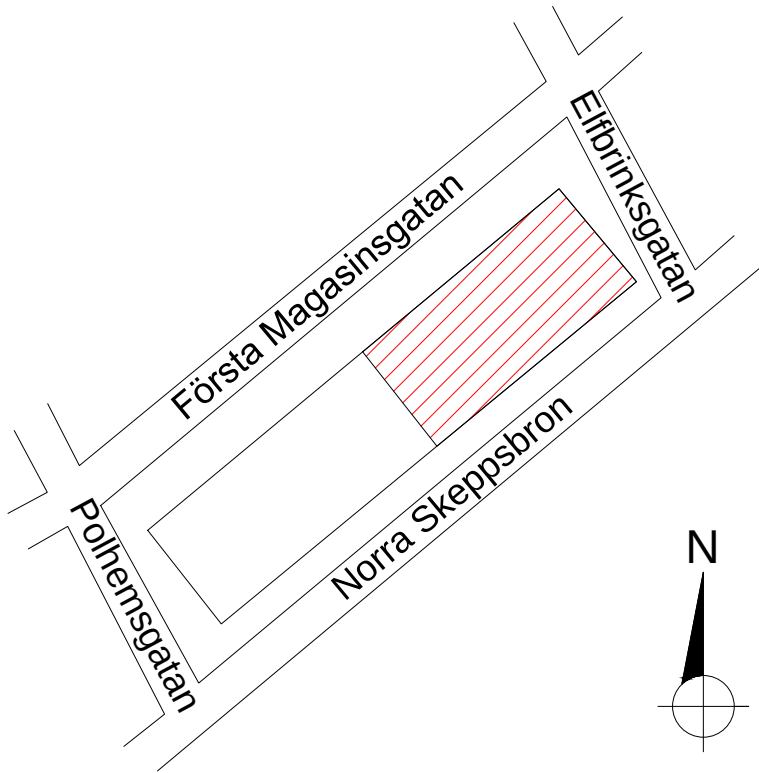


Förklaringar

Befintlig ritning upprättad av Arkea
Arkitektkontor AB, daterad 2009-12-29.
Tillhandahållen av Dios Fastigheter AB.
Måttavvikelser kan finnas på detaljer.

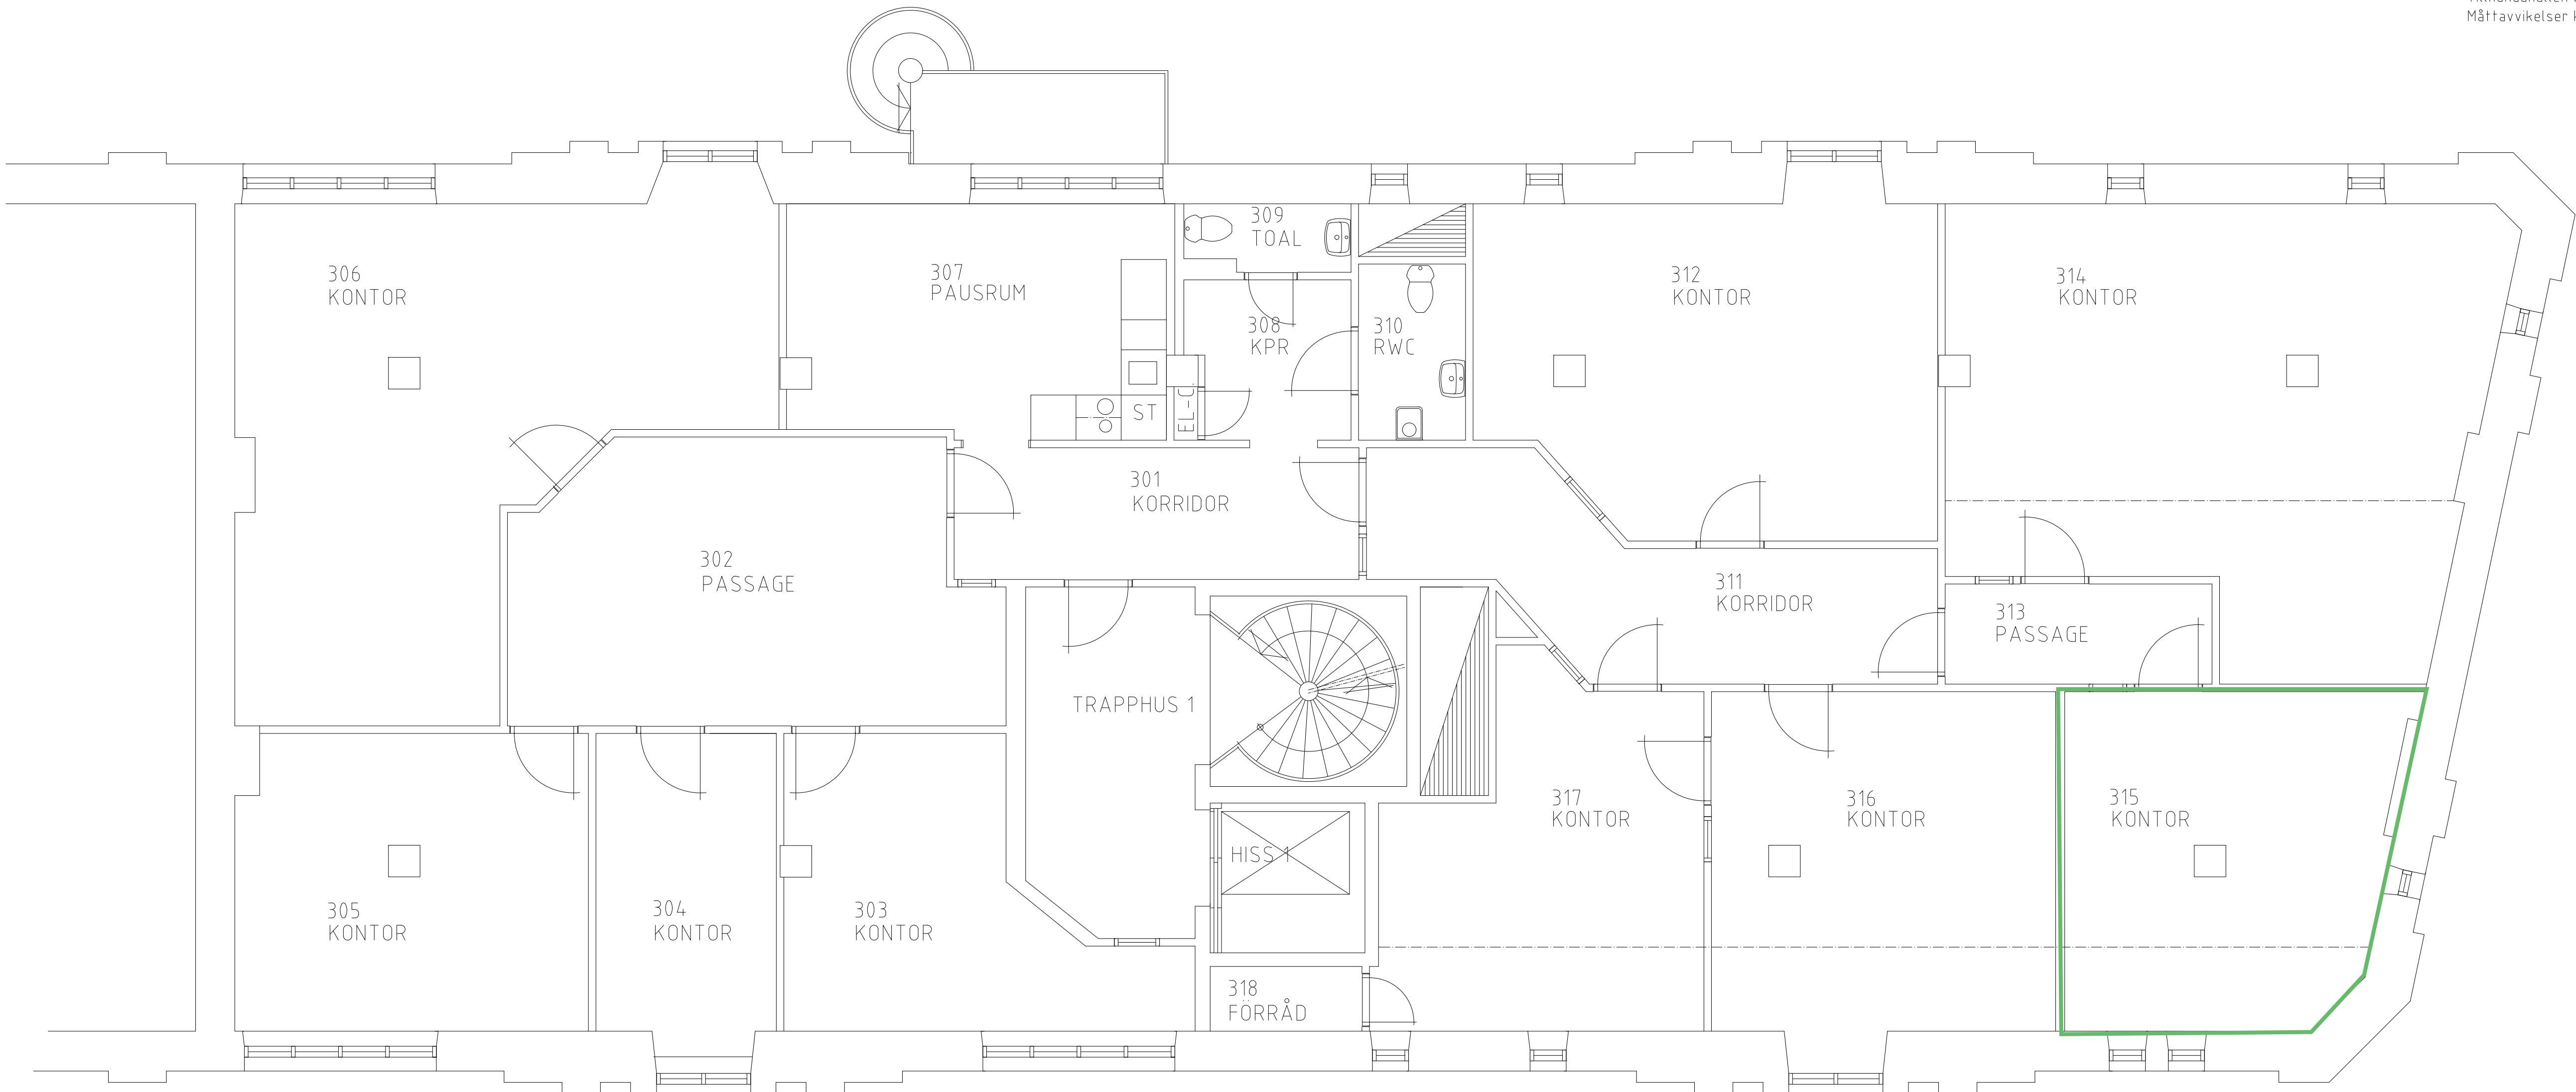

711001-A40-P05
711001-A40-P04
711001-A40-P03
711001-A40-P02
711001-A40-P01

RELATIONSHANDLING

Dios BOX 188
831 22 ÖSTERSUND
0770-33 22 00

FireTech
FireTech Engineering AB
Årstadens 2, 977 95 Luleå
090 250 1200
www.firetech.se

KONSALETT
Förklarad av
C. STAFFAN
RITAD AV
C. STAFFAN
OR
LULEÅ
HÄNDLÄGGARE
C. STAFFAN
DATUM
2017-08-31
ARBETSTID
1756,167
SKALA
A1 1:50
A3 1:100

BET	ANT	REVIDERINGEN AVSER	SKÖ	DATUM
FASTIGHET				
7110, KV. ALDERHOLMEN 24:5				
ADRESS				
NORRA SKEPPSBRÖN 5B				
PROJEKTNAMN OCH NUMMER				
PLAN 3				
1 TR				
ÖVERSIKT				
PLANRITNING				
RITINGSNUMMER				
711001-A40-10300				
BET	BLAD			

SKALA 1:50 (A1) 0 1 2 3 4 5