

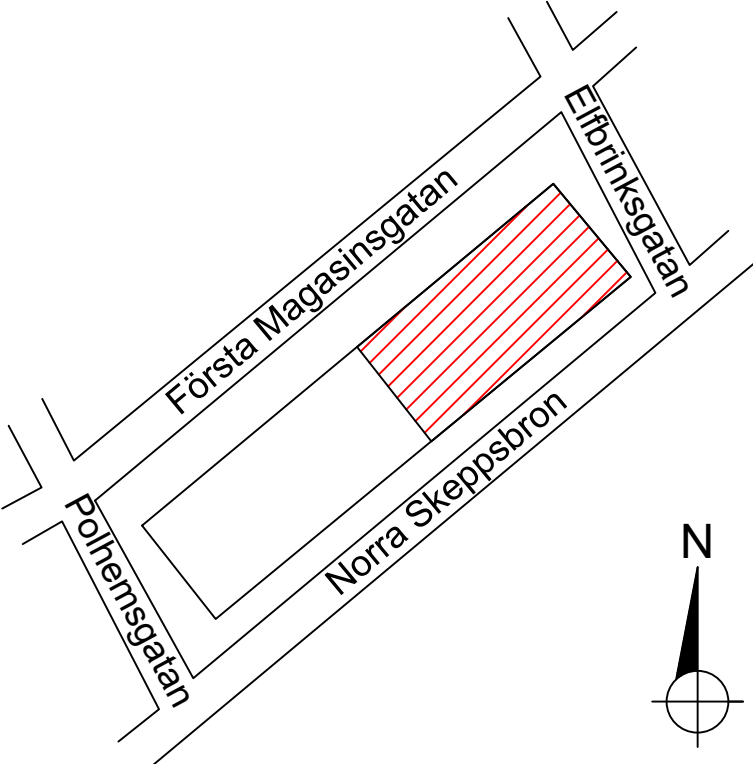
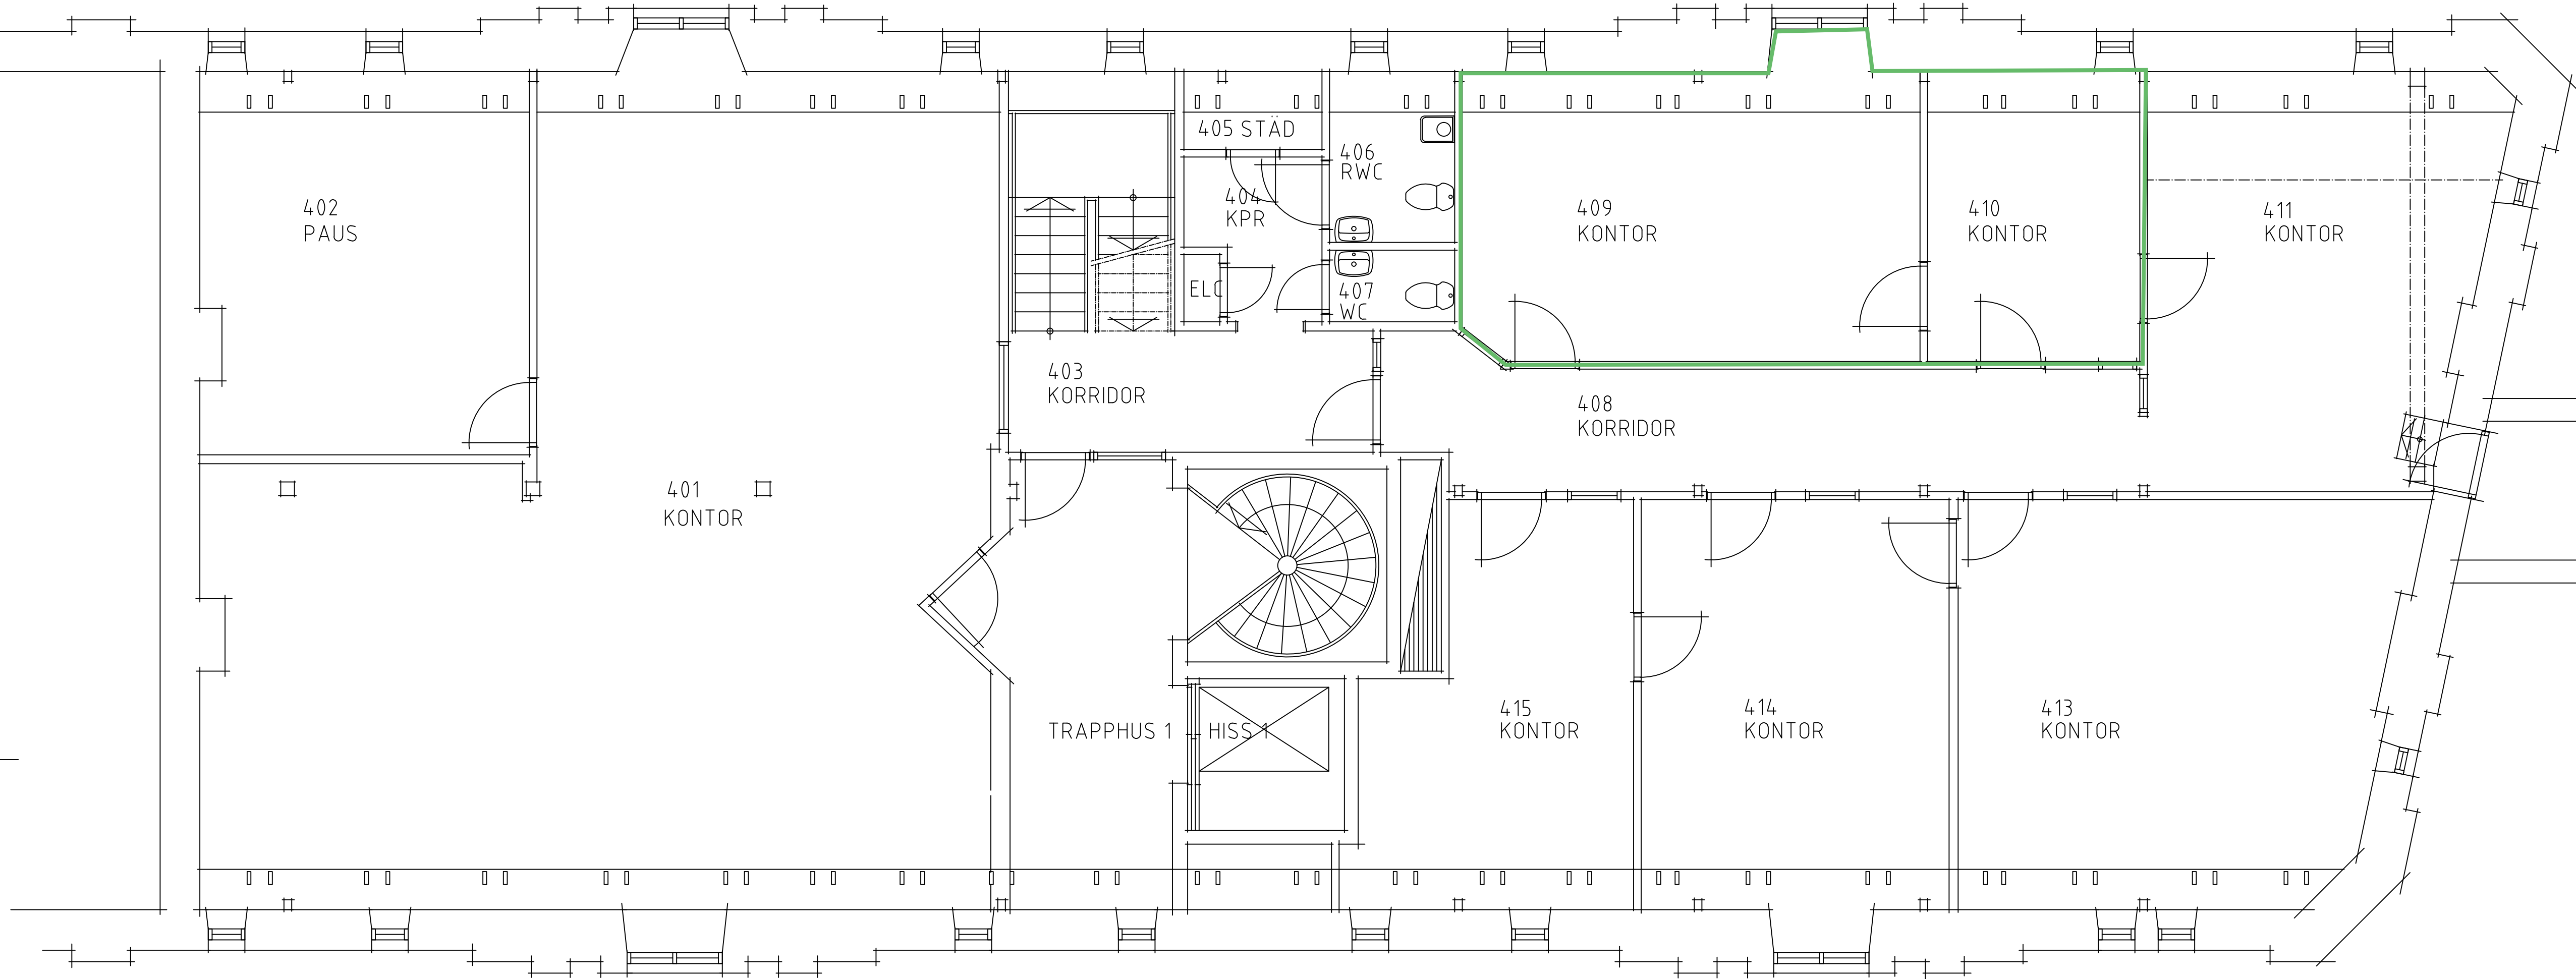


Förklaringar

Befintlig ritning upprättad av Arkea
Arkitektkontor AB, daterad 2009-12-29.
Tillhandahållen av Diös Fastigheter AB.
Måttavvikelser kan finnas på detaljer.

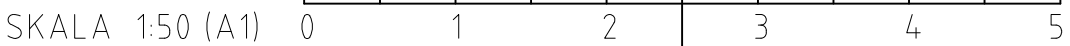

711001-A40-P05
711001-A40-P04
711001-A40-P03
711001-A40-P02
711001-A40-P01

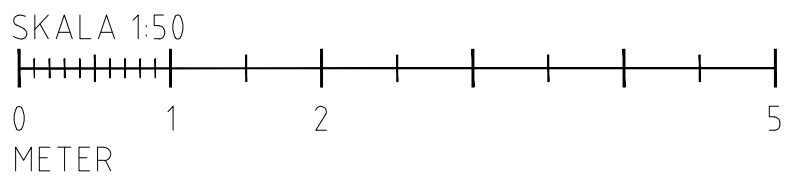

RELATIONSHANDLING

Diös BOX 188
831 22 ÖSTERSUND
0770-33 22 00

PROJEKTNAMN OCH NUMMER

FIRE SAFETY NORDIC
Väl: 010-33 00 323 info@fsn.se www.fsn.se

RITAD AV
A. AHLMARK
OR
LULEÅ
2023-11-27
HÄNDLÄGGARE
L. ÖHRN
DATUM
2023-11-27
ARBETSNUMMER
70160
SKALA
A1 1:50
A3 1:100

REF	ANT	REVIDEREN AVSER	SGN	DATUM
FASTIGHET		7110, ALDERHOLMEN 24:5		
ADRESS		NORRA SKEPPSBRON 5B, GÄVLE		
PLAN 4				
VÅNING 2 TR				
ÖVERSIKT				
PLANRITNING				
RITINGSNUMMER		711001-A-40-10400		