
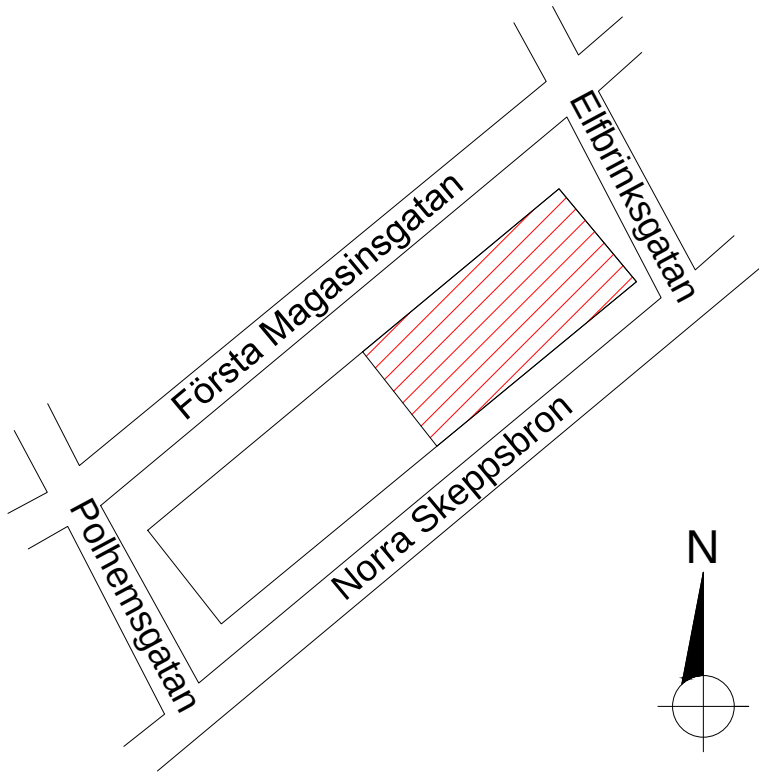


Förklaringar

Befintlig ritning upprättad av Arkea  
Arkitektkontor AB, daterad 2009-12-29.  
Tillhandahållen av Dios Fastigheter AB.  
Måttavvikelser kan finnas på detaljer.

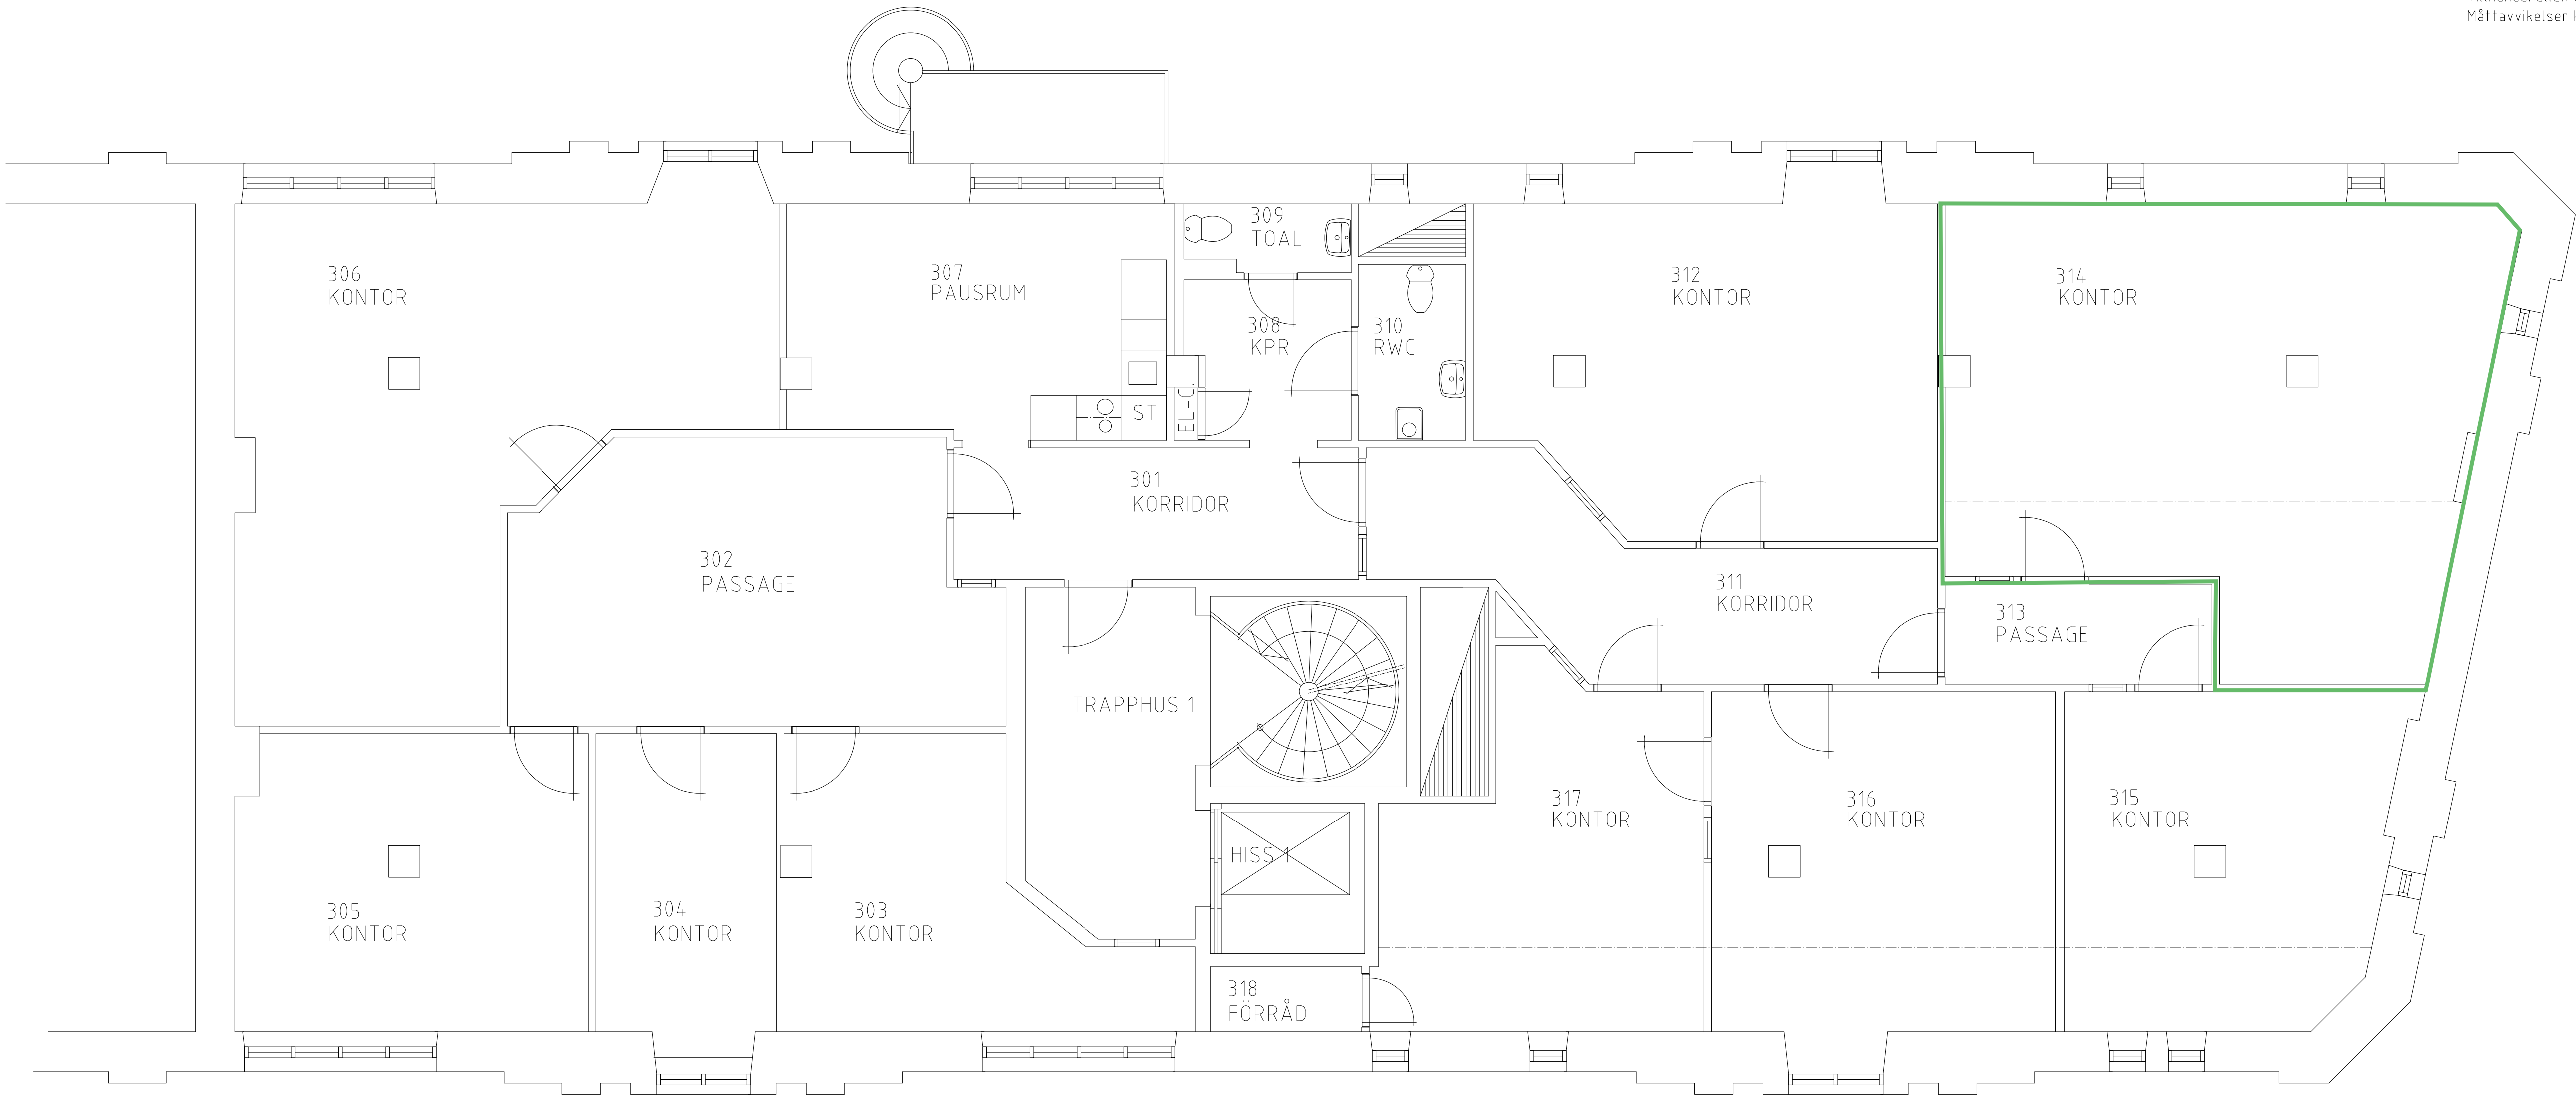

|                |
|----------------|
| 711001-A40-P05 |
| 711001-A40-P04 |
| 711001-A40-P03 |
| 711001-A40-P02 |
| 711001-A40-P01 |

RELATIONSHANDLING

**Dios** BOX 188  
831 22 ÖSTERSUND  
0770-33 22 00

7110, KV. ALDERHOLMEN 24:5  
NORRA SKEPPSBRÖN 5B

**FireTech**  
FireTech Engineering Emron AB  
Årstadavägen 2, 877 75 Luleå  
090 125 125 125  
www.firetech.se

PLAN 3  
1 TR  
ÖVERSIKT  
PLANRITNING

PROJEKTANT OCH NUMMER  
RITAD AV  
C.STAFFAN  
OR  
LULEÅ  
2017-08-31  
A1 1:50  
A3 1:100

711001-A40-10300

PLO 2017-08-16 08:10 711001-A40-10300.DWG CAROLINA STAFFAN