
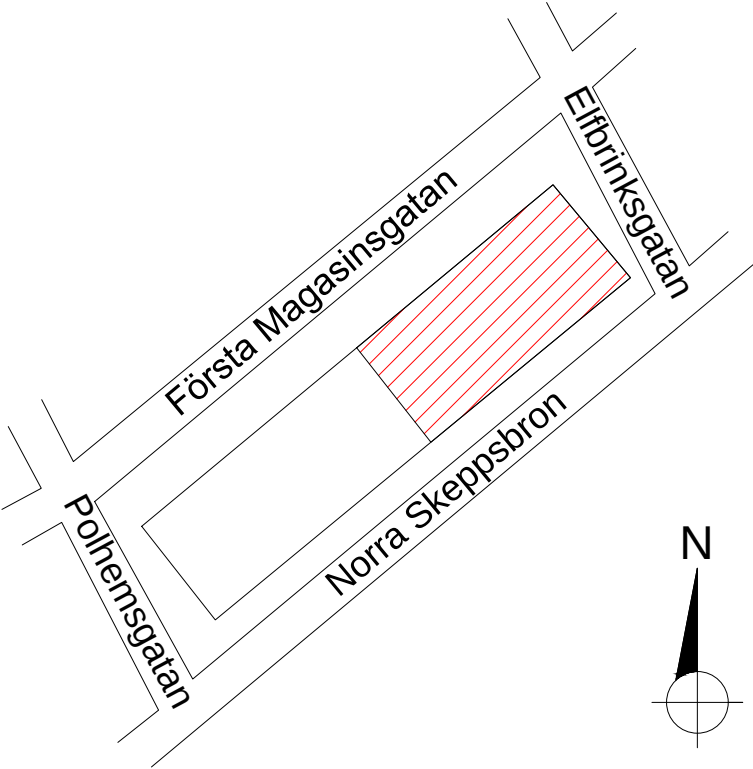


Förklaringar

Befintlig ritning upprättad av Arkea
Arkitektkontor AB, daterad 2009-12-29.
Tillhandahållen av Dios Fastigheter AB.
Måttavikelser kan finnas på detaljer.

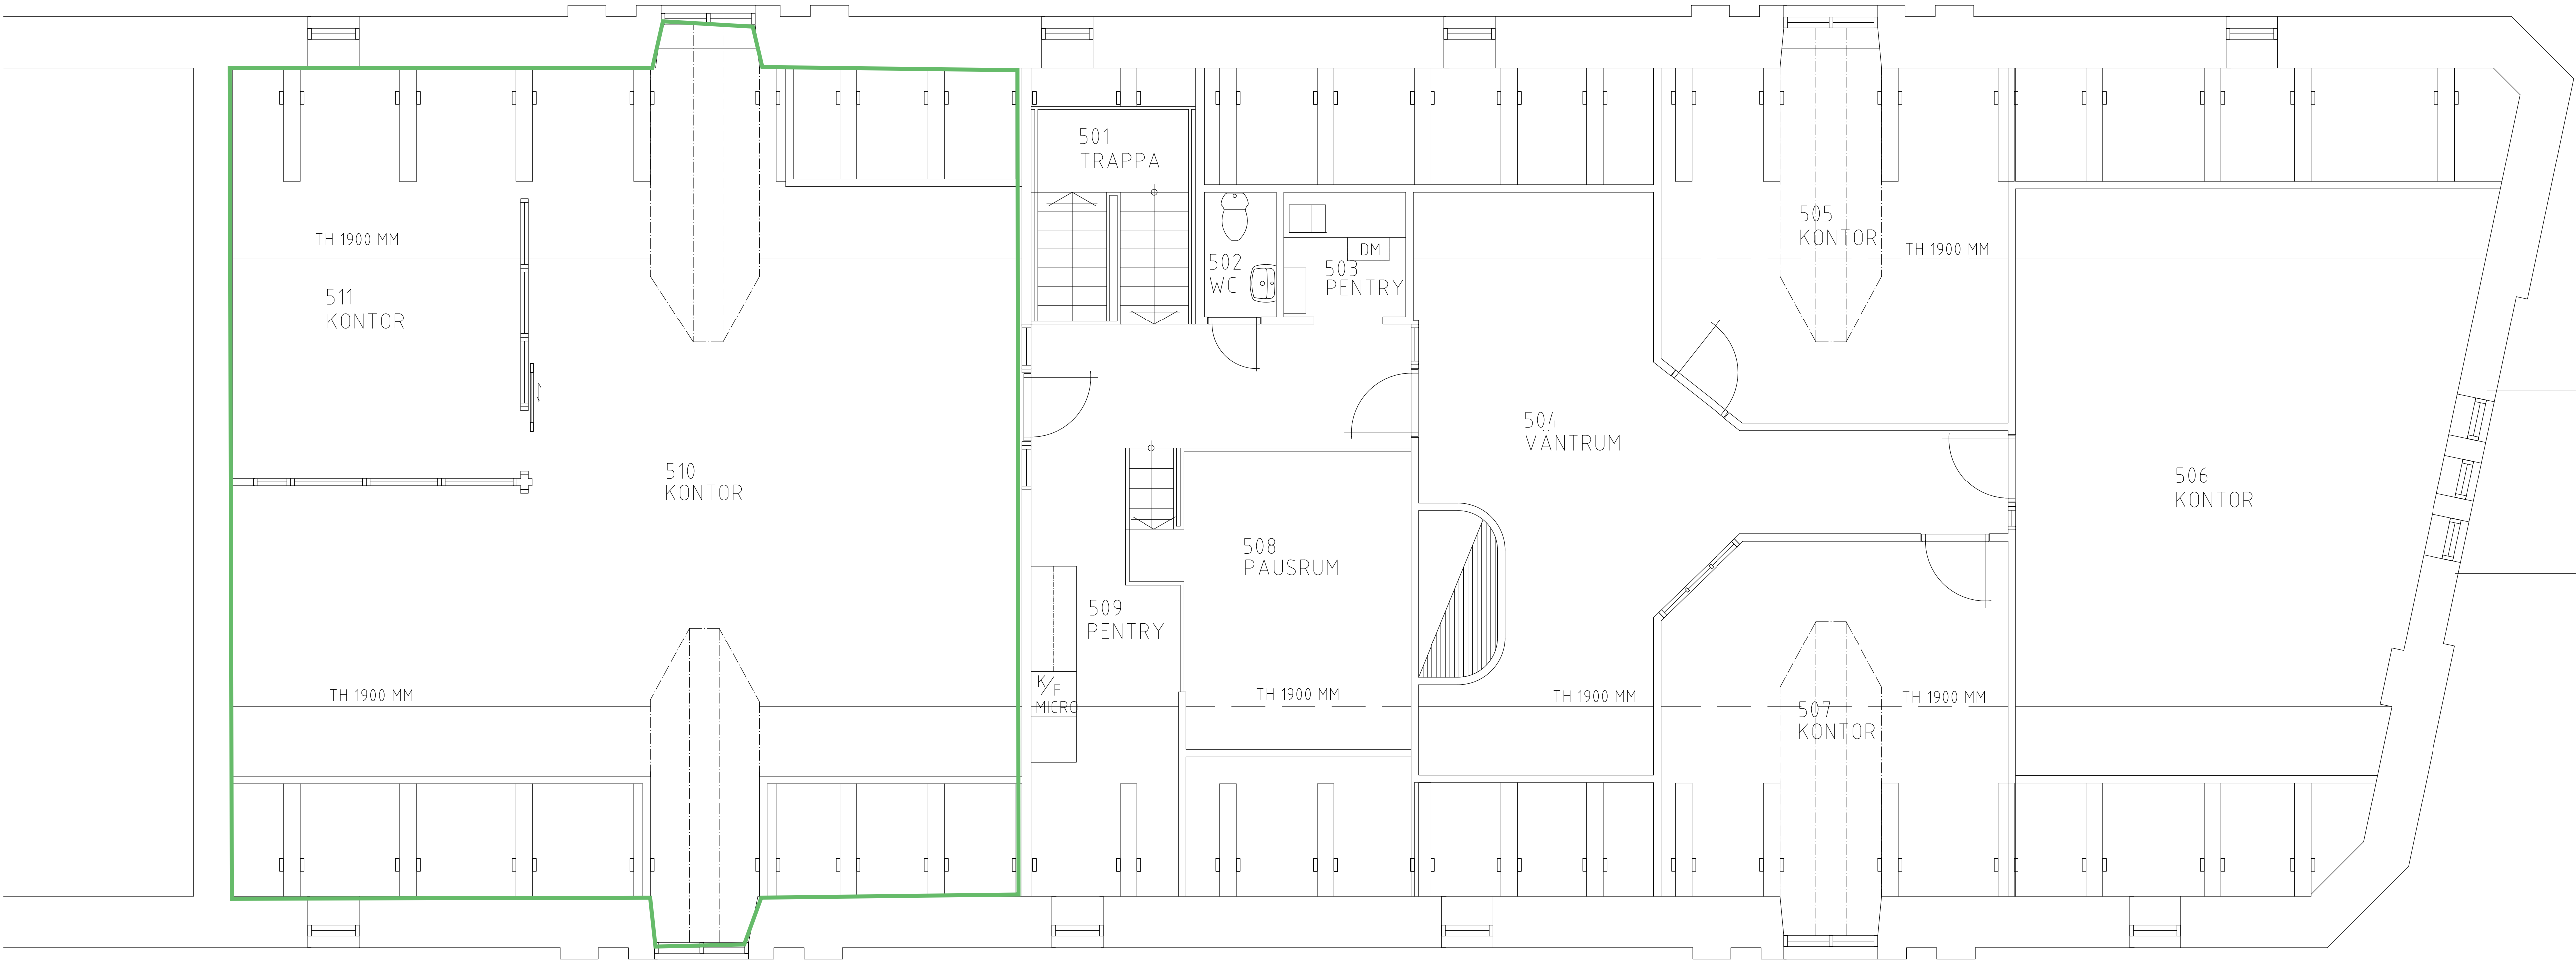

711001-A40-P05
711001-A40-P04
711001-A40-P03
711001-A40-P02
711001-A40-P01

RELATIONSHANDLING

BOX 188
831 22 ÖSTERSUND
0770-33 22 00

PROJEKTNAMN OCH NUMMER

www.firetech.se
FIRETECH

FireTech Engineering AB
Aurens väg 2, 877 75 Luleå
Tel: 010 - 130 54 40
www.firetech.se

KONSULETT

FireTech Engineering Emron AB

RITAD AV

C STAFFAN

HANDLAGGARE

C STAFFAN

ARBETSTID

1756,167

ORT

LULEÅ

DATUM

2017-08-31

SKALA

A1 1:50
A3 1:100

BET	ANT	REVIDEREN AVSER	SGN	DATUM
FASTIGHET				
7110, KV. ALDERHOLMEN 24:5				
ADRESS				
NORRA SKEPPSBRON 5B				
PLAN 5				
3 TR				
ÖVERSIKT				
PLANRITNING				
RITINGSNUMMER				
711001-A40-10500				
BET	BLAD			