


URSPRUNGSRITNING TILLHANDAHÅLLEN AV
DIÖS. RITAD AV AOCHD ARKITEKTKONTOR.
DATERAD 2019-04-10.

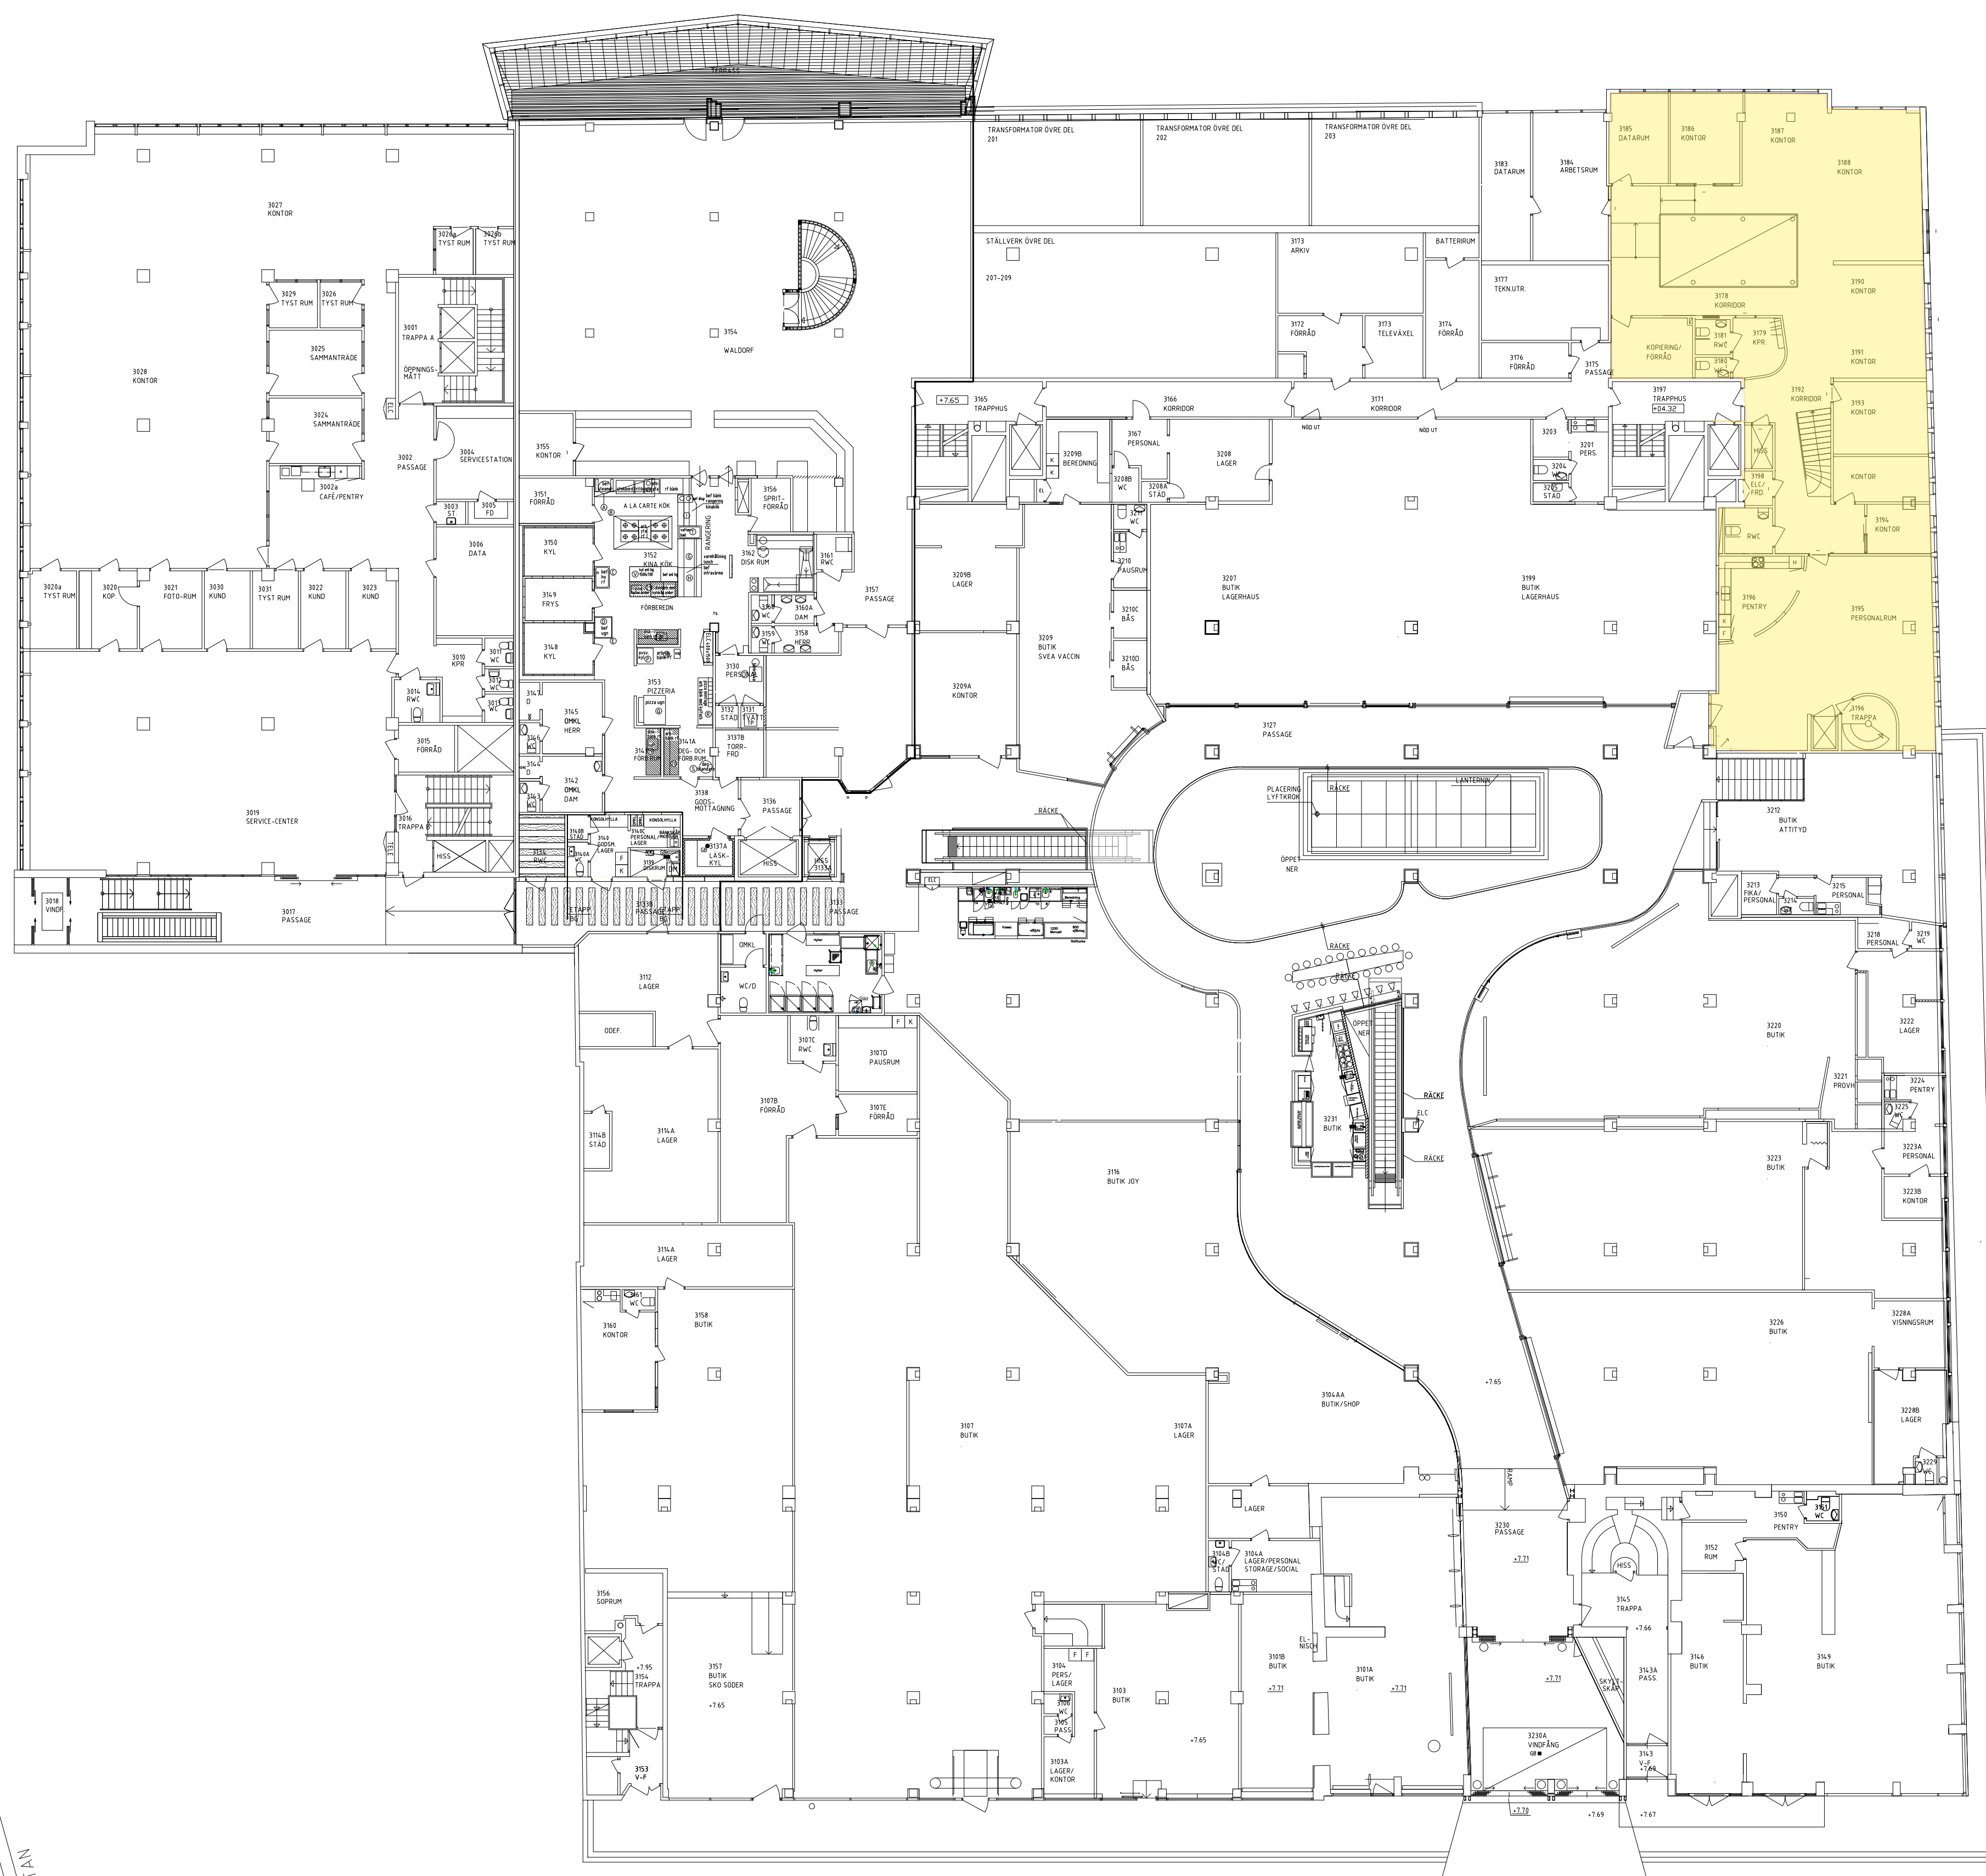

212301-A40-P09
212301-A40-P08
212301-A40-P07
212301-A40-P06
212301-A40-P05
212301-A40-P04
212301-A40-P03
212301-A40-P02
212301-A40-P01
212301-A40-P00

B	.	RH	JL	2023-01
A	.	RH	JL	2022-10
BET	ANT	REVIDERENGE AV SER	SIGN	DATUM

STRUTSEN 14
LULEÅ

RELATIONSHANDLING



PROJEKTNAMN OCH NUMM	
----------------------	--

FIRE SAFETY
NORDIC

Vxl: 010-33 00 323 info@fsn.se www.fsn.se

CONSULT
FIDE SAFETY NORDIC AM

FIRE SAFETY NORDIC A	
REITAD AV	HANDLAGSARE

J. LÖFGREN E. LINDV

ORT	DATUM
-----	-------

LULEÅ 2019-04


--	--

	PLAN 3
	ENTRÉPLAN
	ÖVERSIKT
	PLANRITNING

RITINGSNOMMER
212301-A40-1-0300

BET	☐
BLAD	

SKALA 1:200

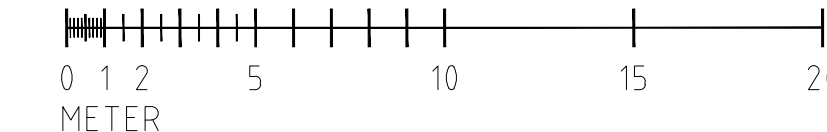

SKALA 1:100 (A1) 0 5 10

LAGER: SB11

CKEPPSBROGATAN

MEMORANDUM

STORGATAN