
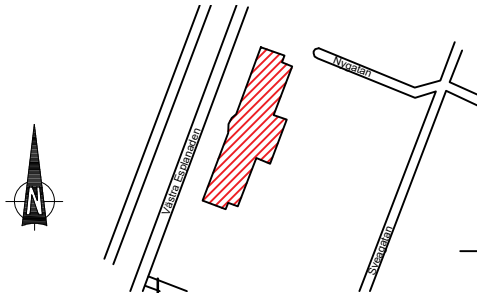


Förklaringar

- Brandcellsgräns EI 60
- Utrymningsväg
- Efterlysande markering
- Inomhusbrandpost
- Handbrandsläckare
- Dörrstängare

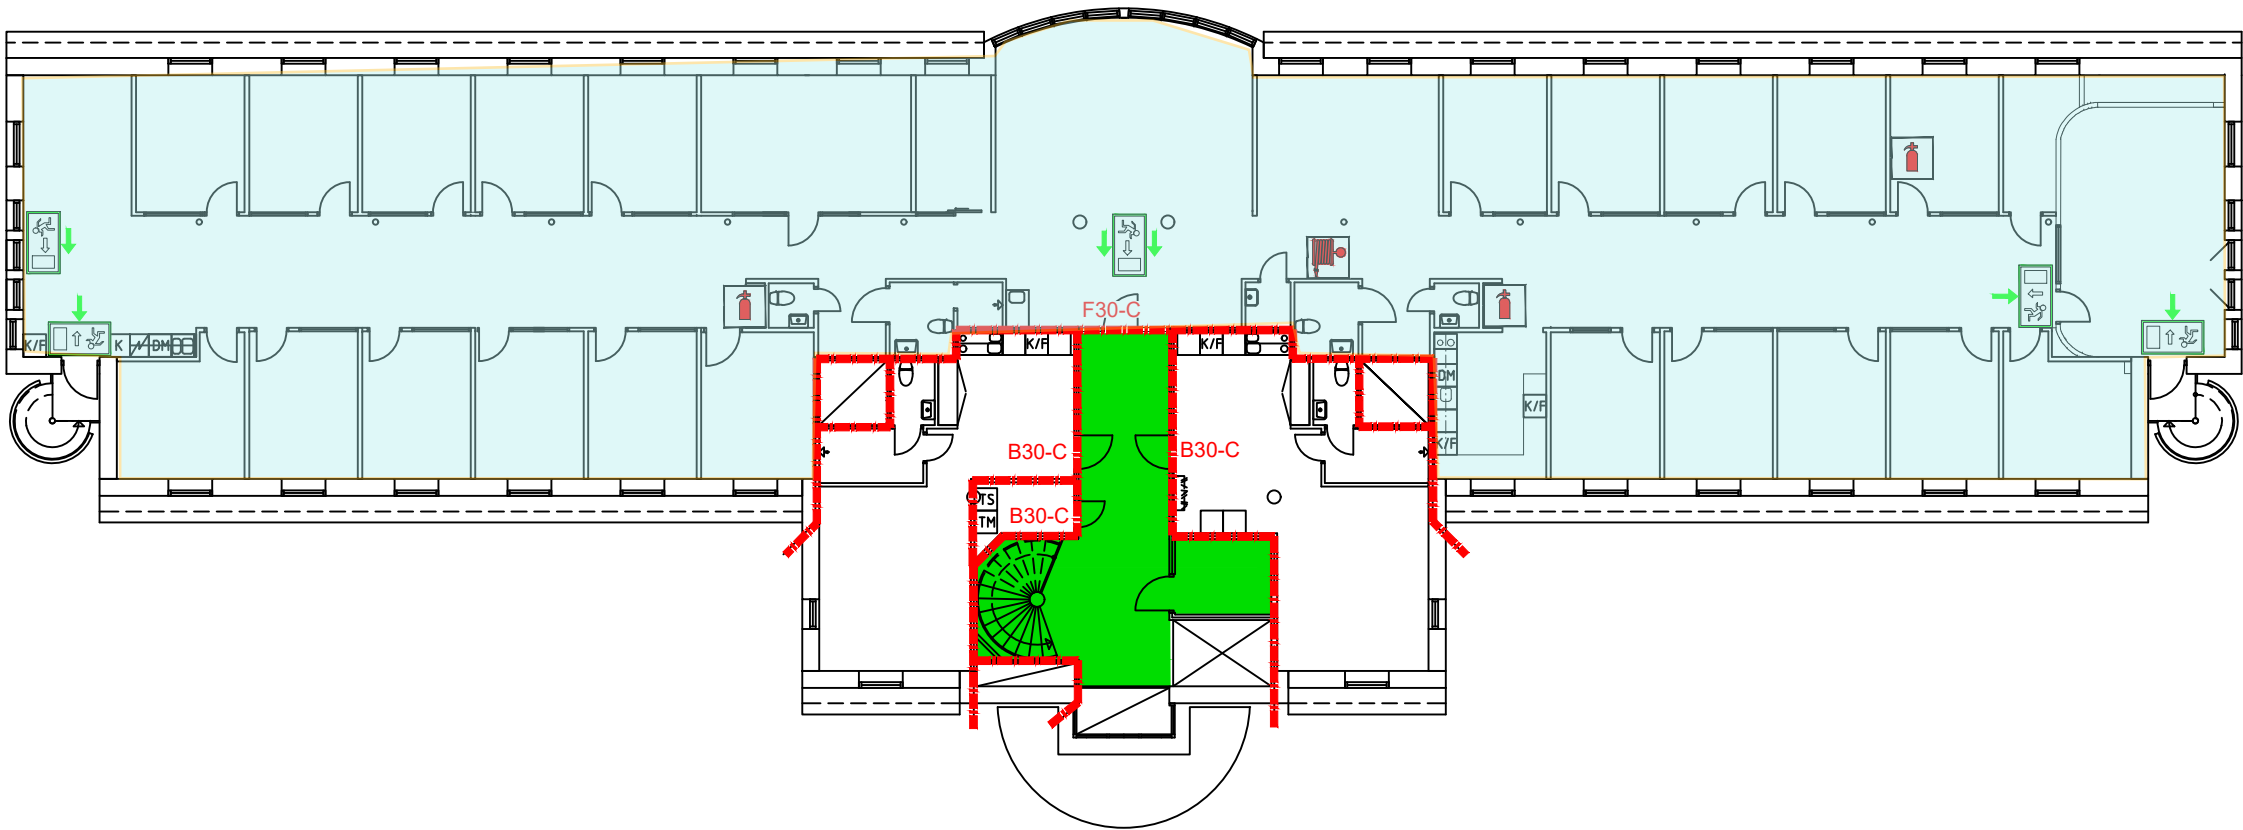

- 312501-B40-P06
- 312501-B40-P05
- 312501-B40-P04
- 312501-B40-P03
- 312501-B40-P02
- 312501-B40-P01

SKALA 1:200
0 1 2 5 10
METER

BET	ANT	REVIDERINGEN AVSER	SIGN	DATUM
RELATIONSHANDLING				
Diös				
FASTIGHET	ASK 5			
STAD	UMEÅ			
PROJEKTNAMN				
FIRE SAFETY NORDIC				
Vxl: 010-33 00 323 info@fsn.se www.fsn.se				
FÖRETAG				
Fire Safety Nordic AB				
PROJEKTNUMMER	PROJEKTANSVARIG		HANDLÄGGARE	
11360	T Olofsson		S Zetterström	
DATUM	RITAD AV		GRANSKARE	
2020-09-04	S Zetterström		E Åhman	
BRANDRITNING				
ASK 5				
PLAN 5 (3 TR)				
SKALA	RITNINGNUMMER			BET
A3 1:200	312501-B40-1-0500			