


REF:


LAGER: SB11

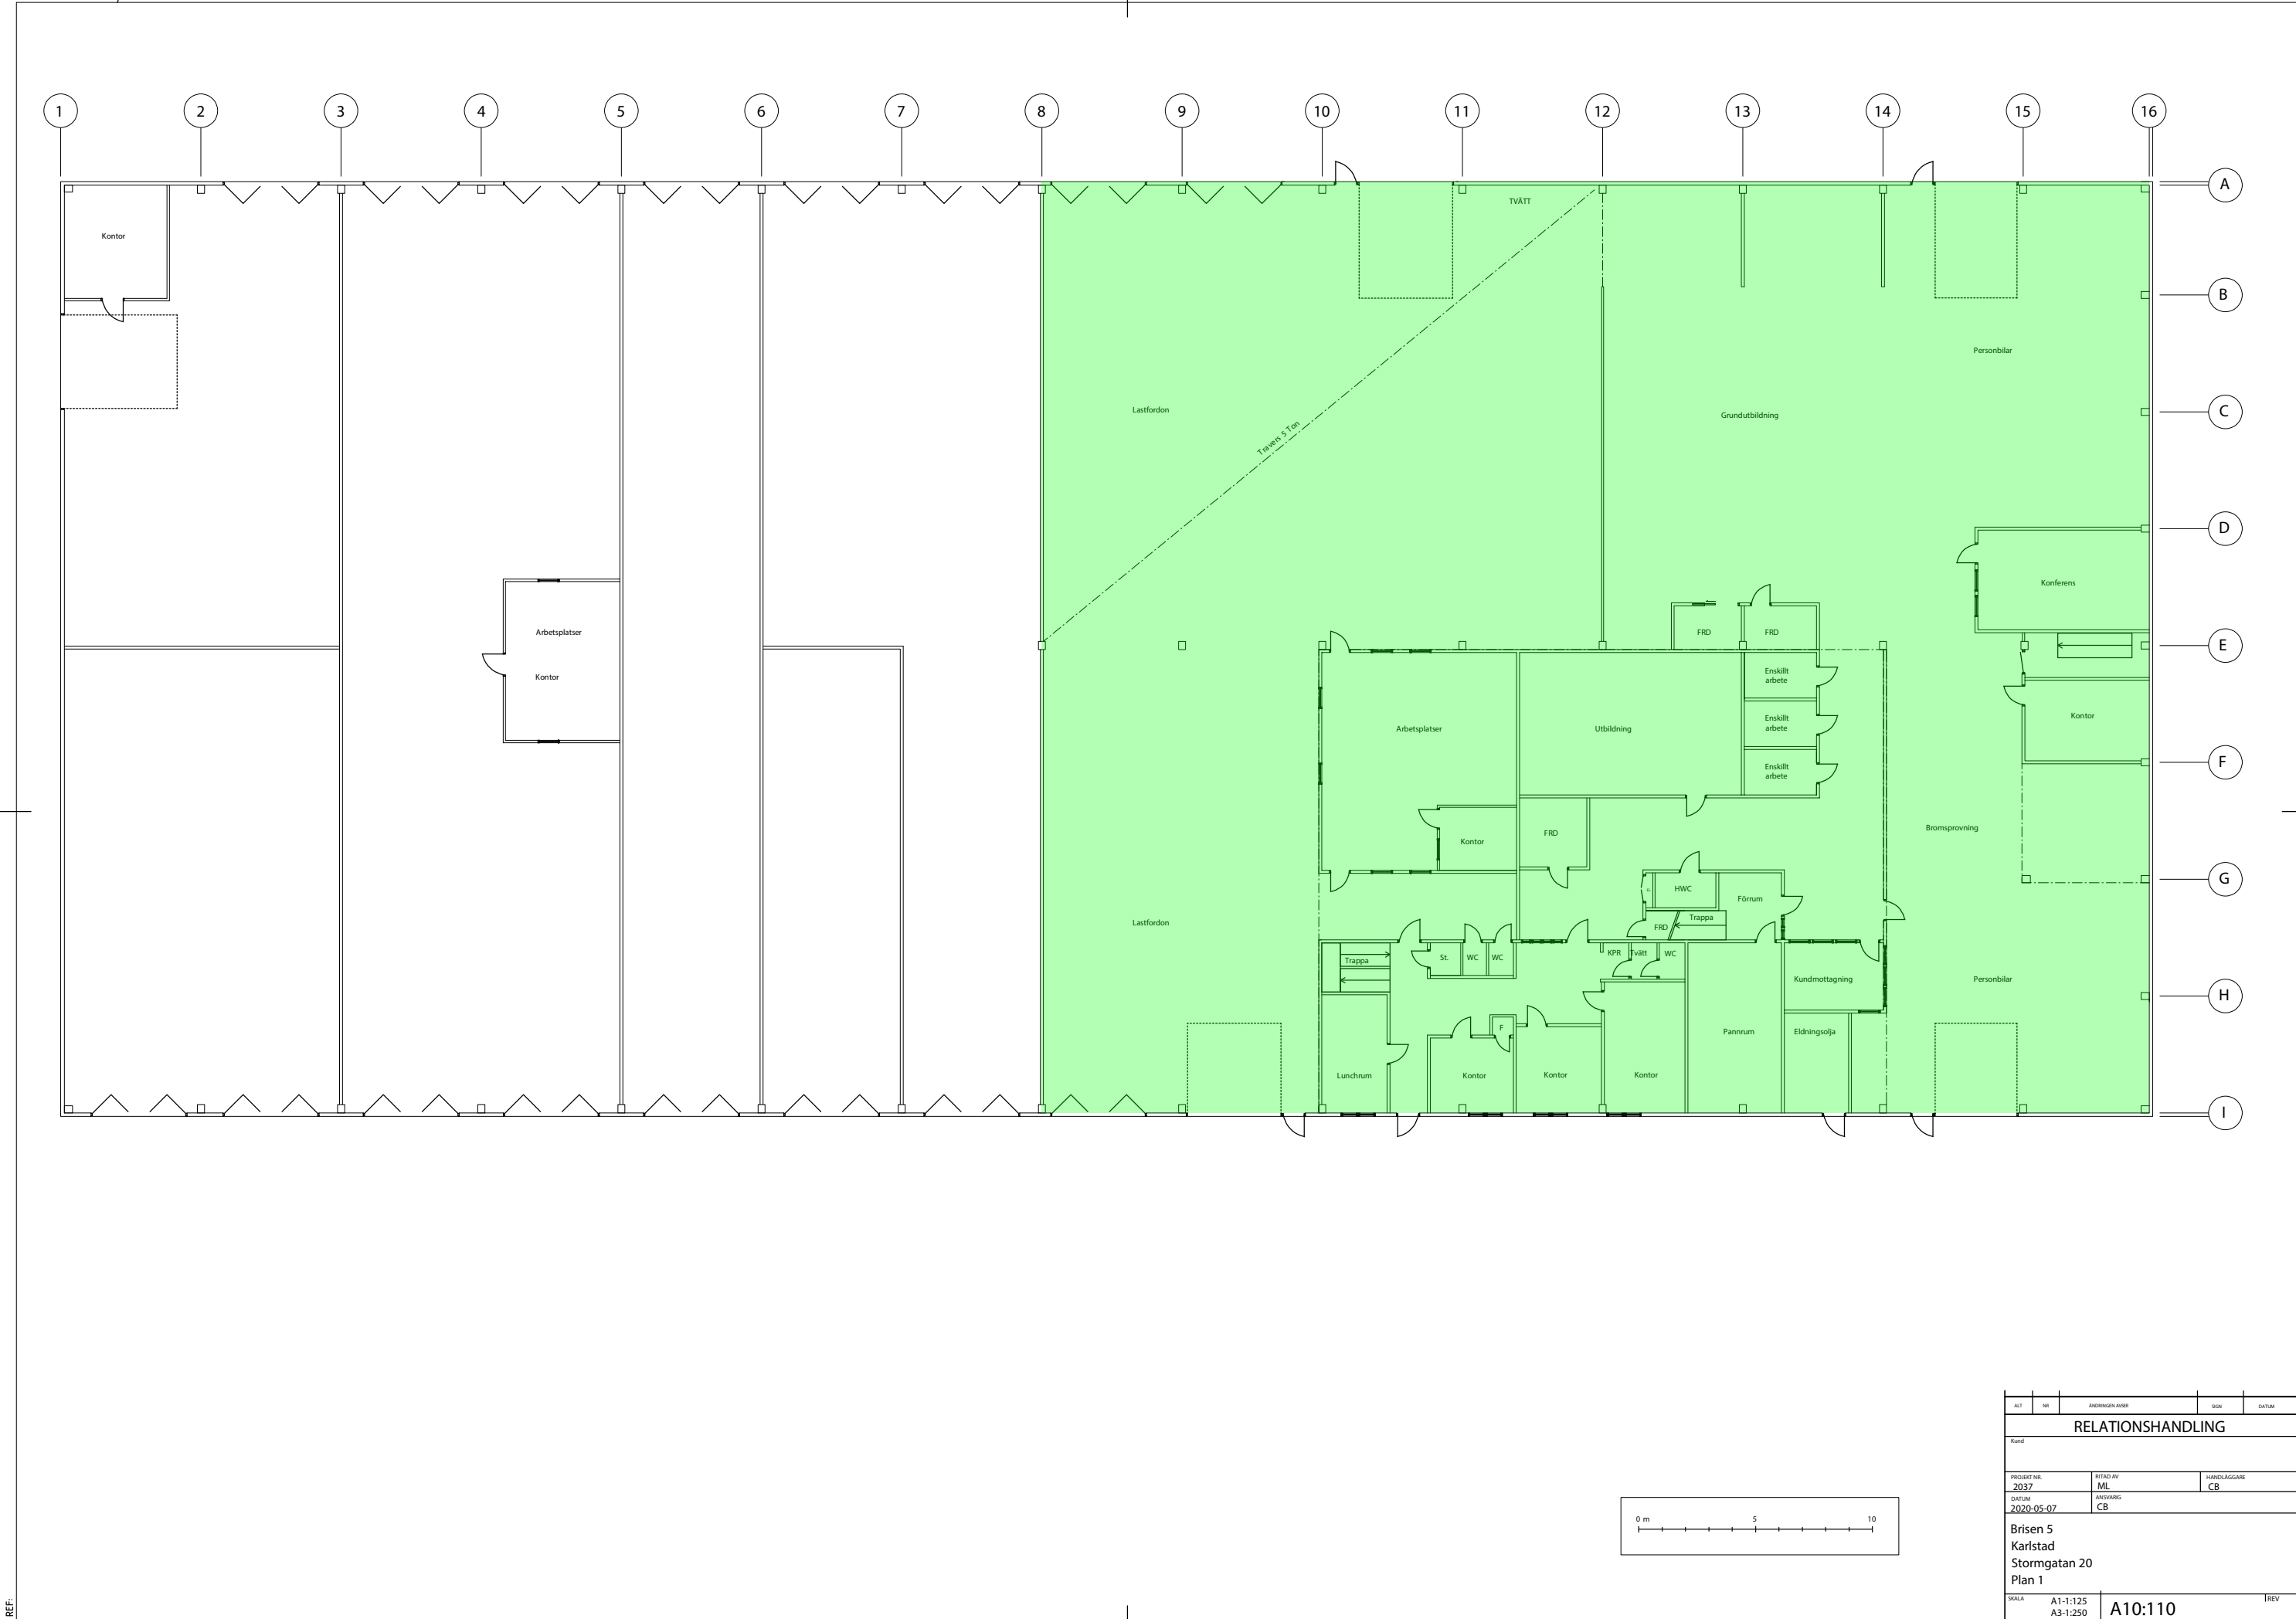

C:\USERS\MICHAEL\BÄCKSTRAND\TEKNIK AB KOMMUNIKATIONSWEBBPLATS - DOKUMENT\KARLSTAD\BRISSEN 5\A-10.IDWG MICHAEL LIND

REF:

LAGER: SB11

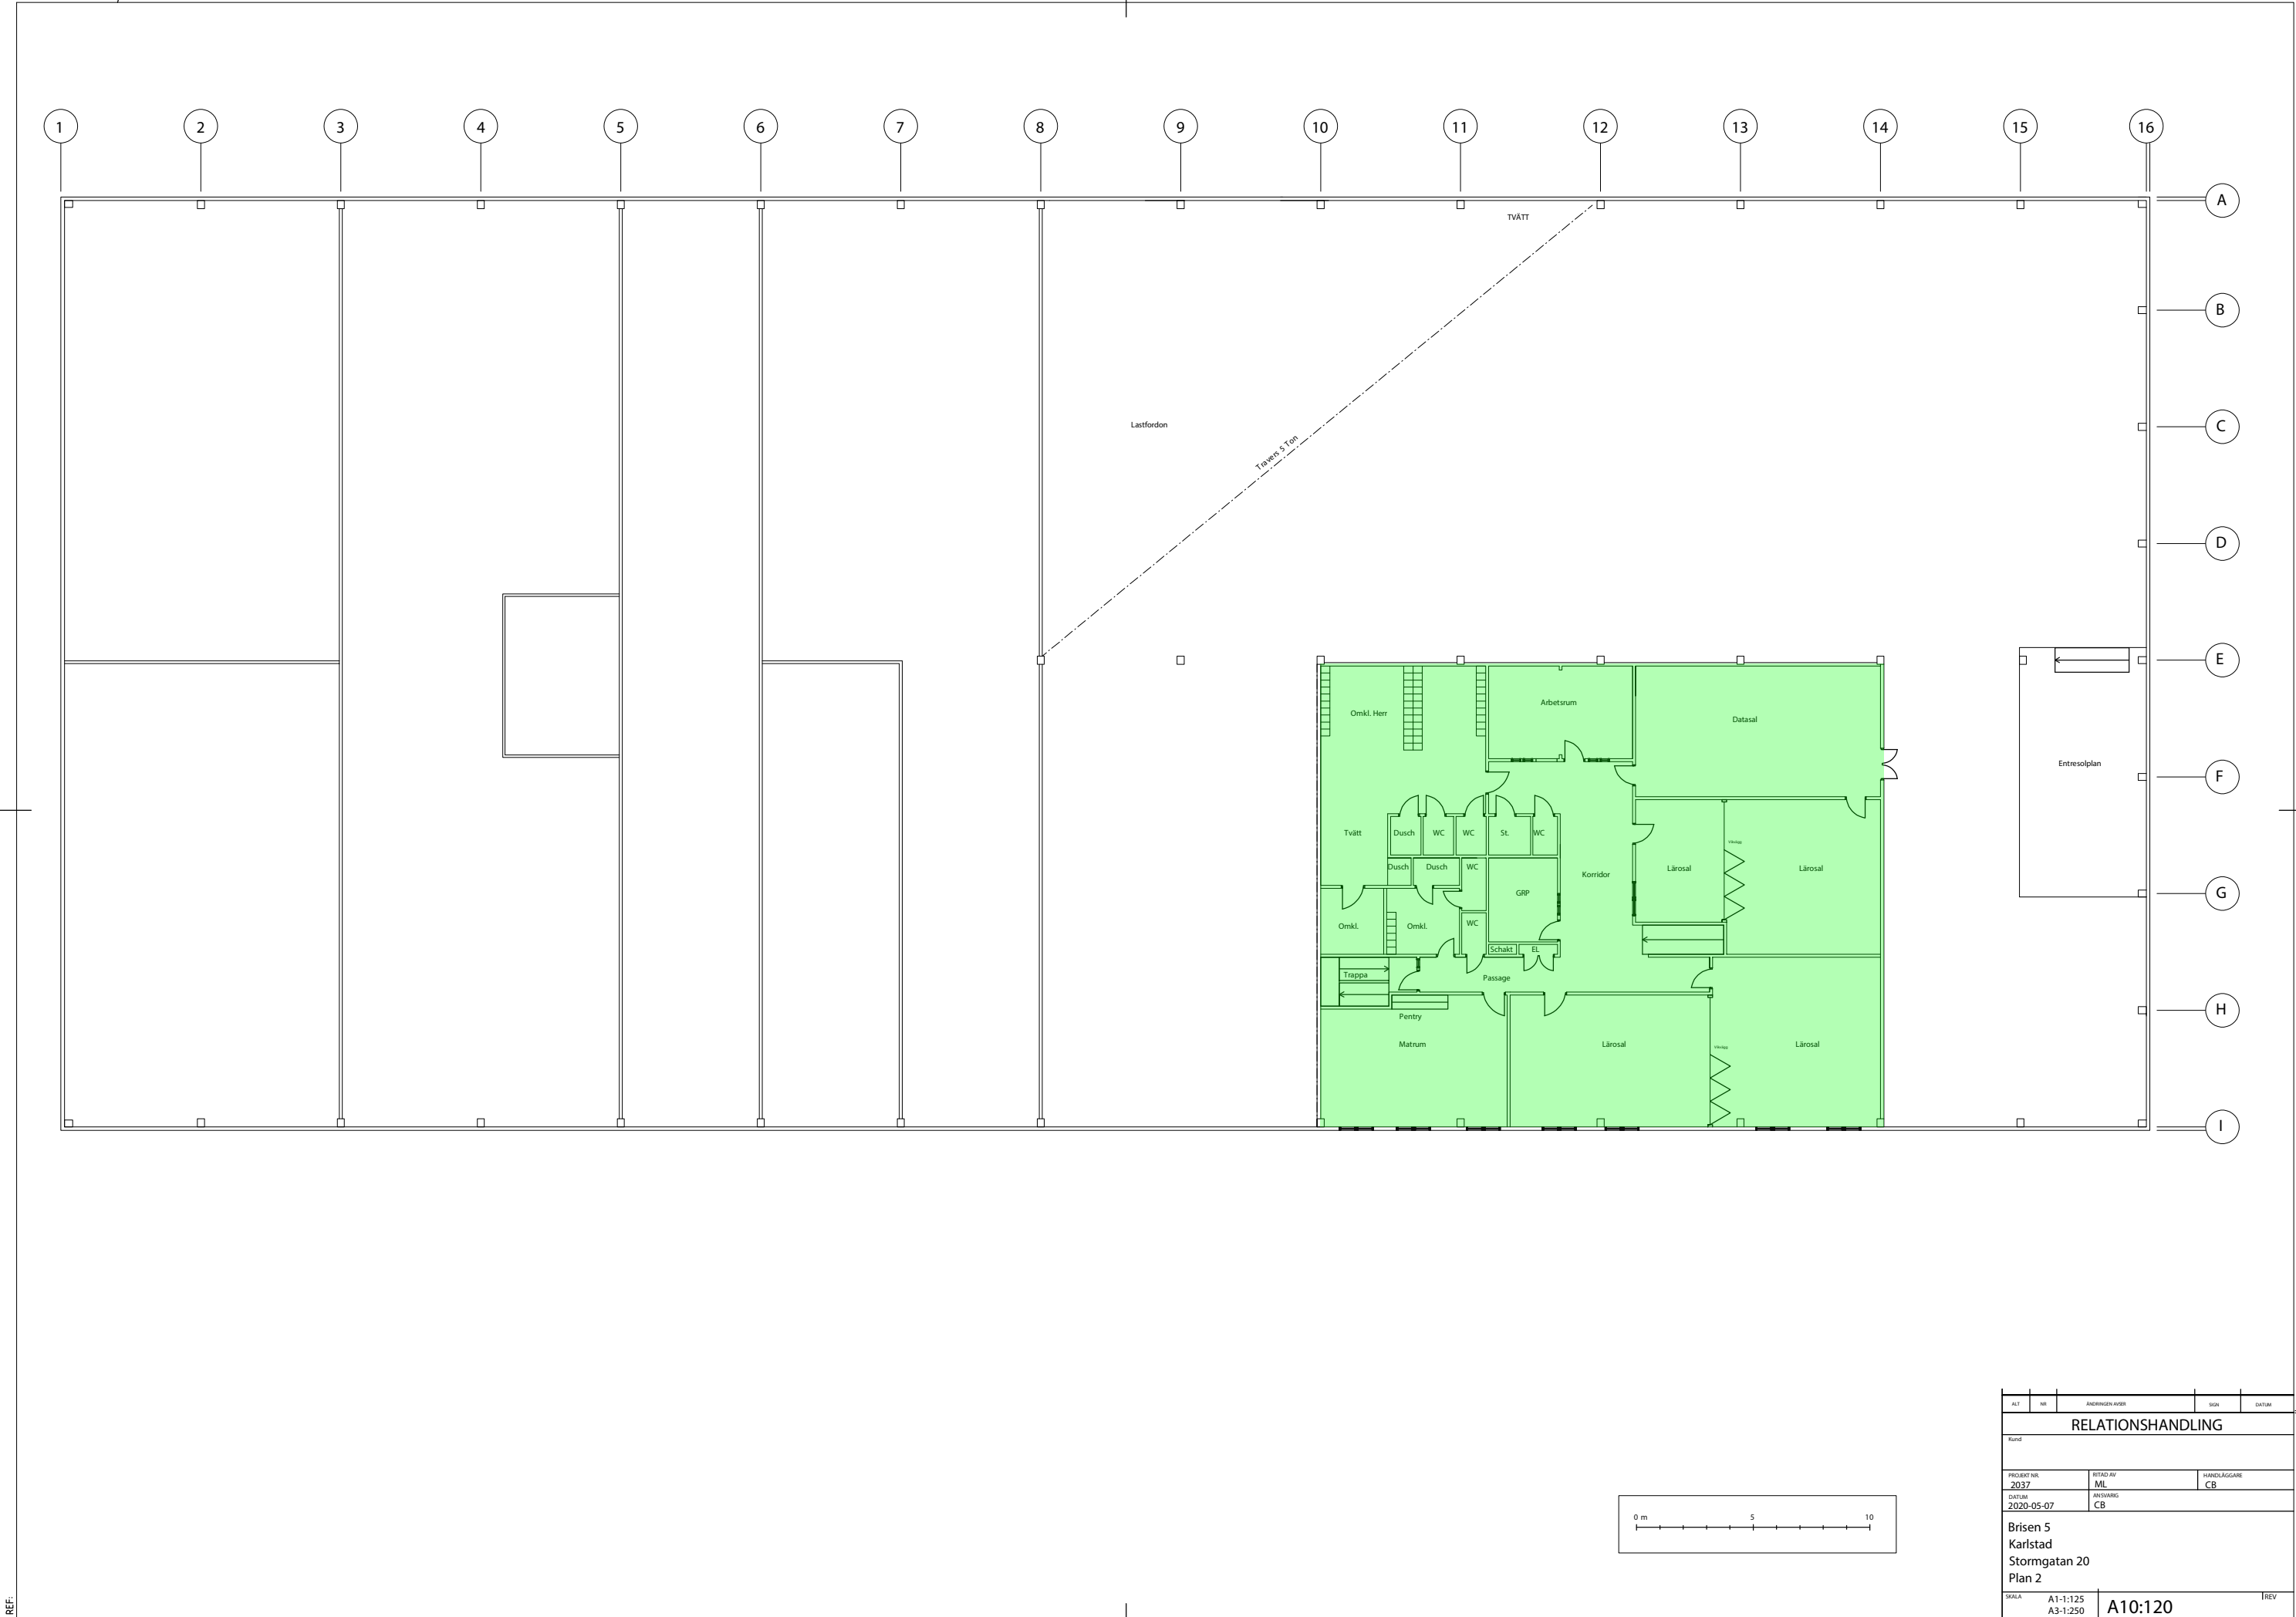

ALT	NR	ÄNDRINGEN AVSEER	SIGN	DATUM
RELATIONSHANDLING				
Kund				
PROJEKT NR 2037				
RTAD AV ML				
DATUM 2020-05-07				
ANSVARIG CB				
Brisen 5 Karlstad Stormgatan 20 Plan 2				
SWALA A1-1:125 A3-1:250		A10:120		
REV				

PLO: 2020-9-23 08:57 C:\USERS\MICHAEL\BÄCKSTRAND\TEKNIK AB\KOMMUNIKATIONSWEBBPLATS - DOKUMENT\KARLSTAD\BRISEN 5\A-10.LDWG MICHAEL LIND