


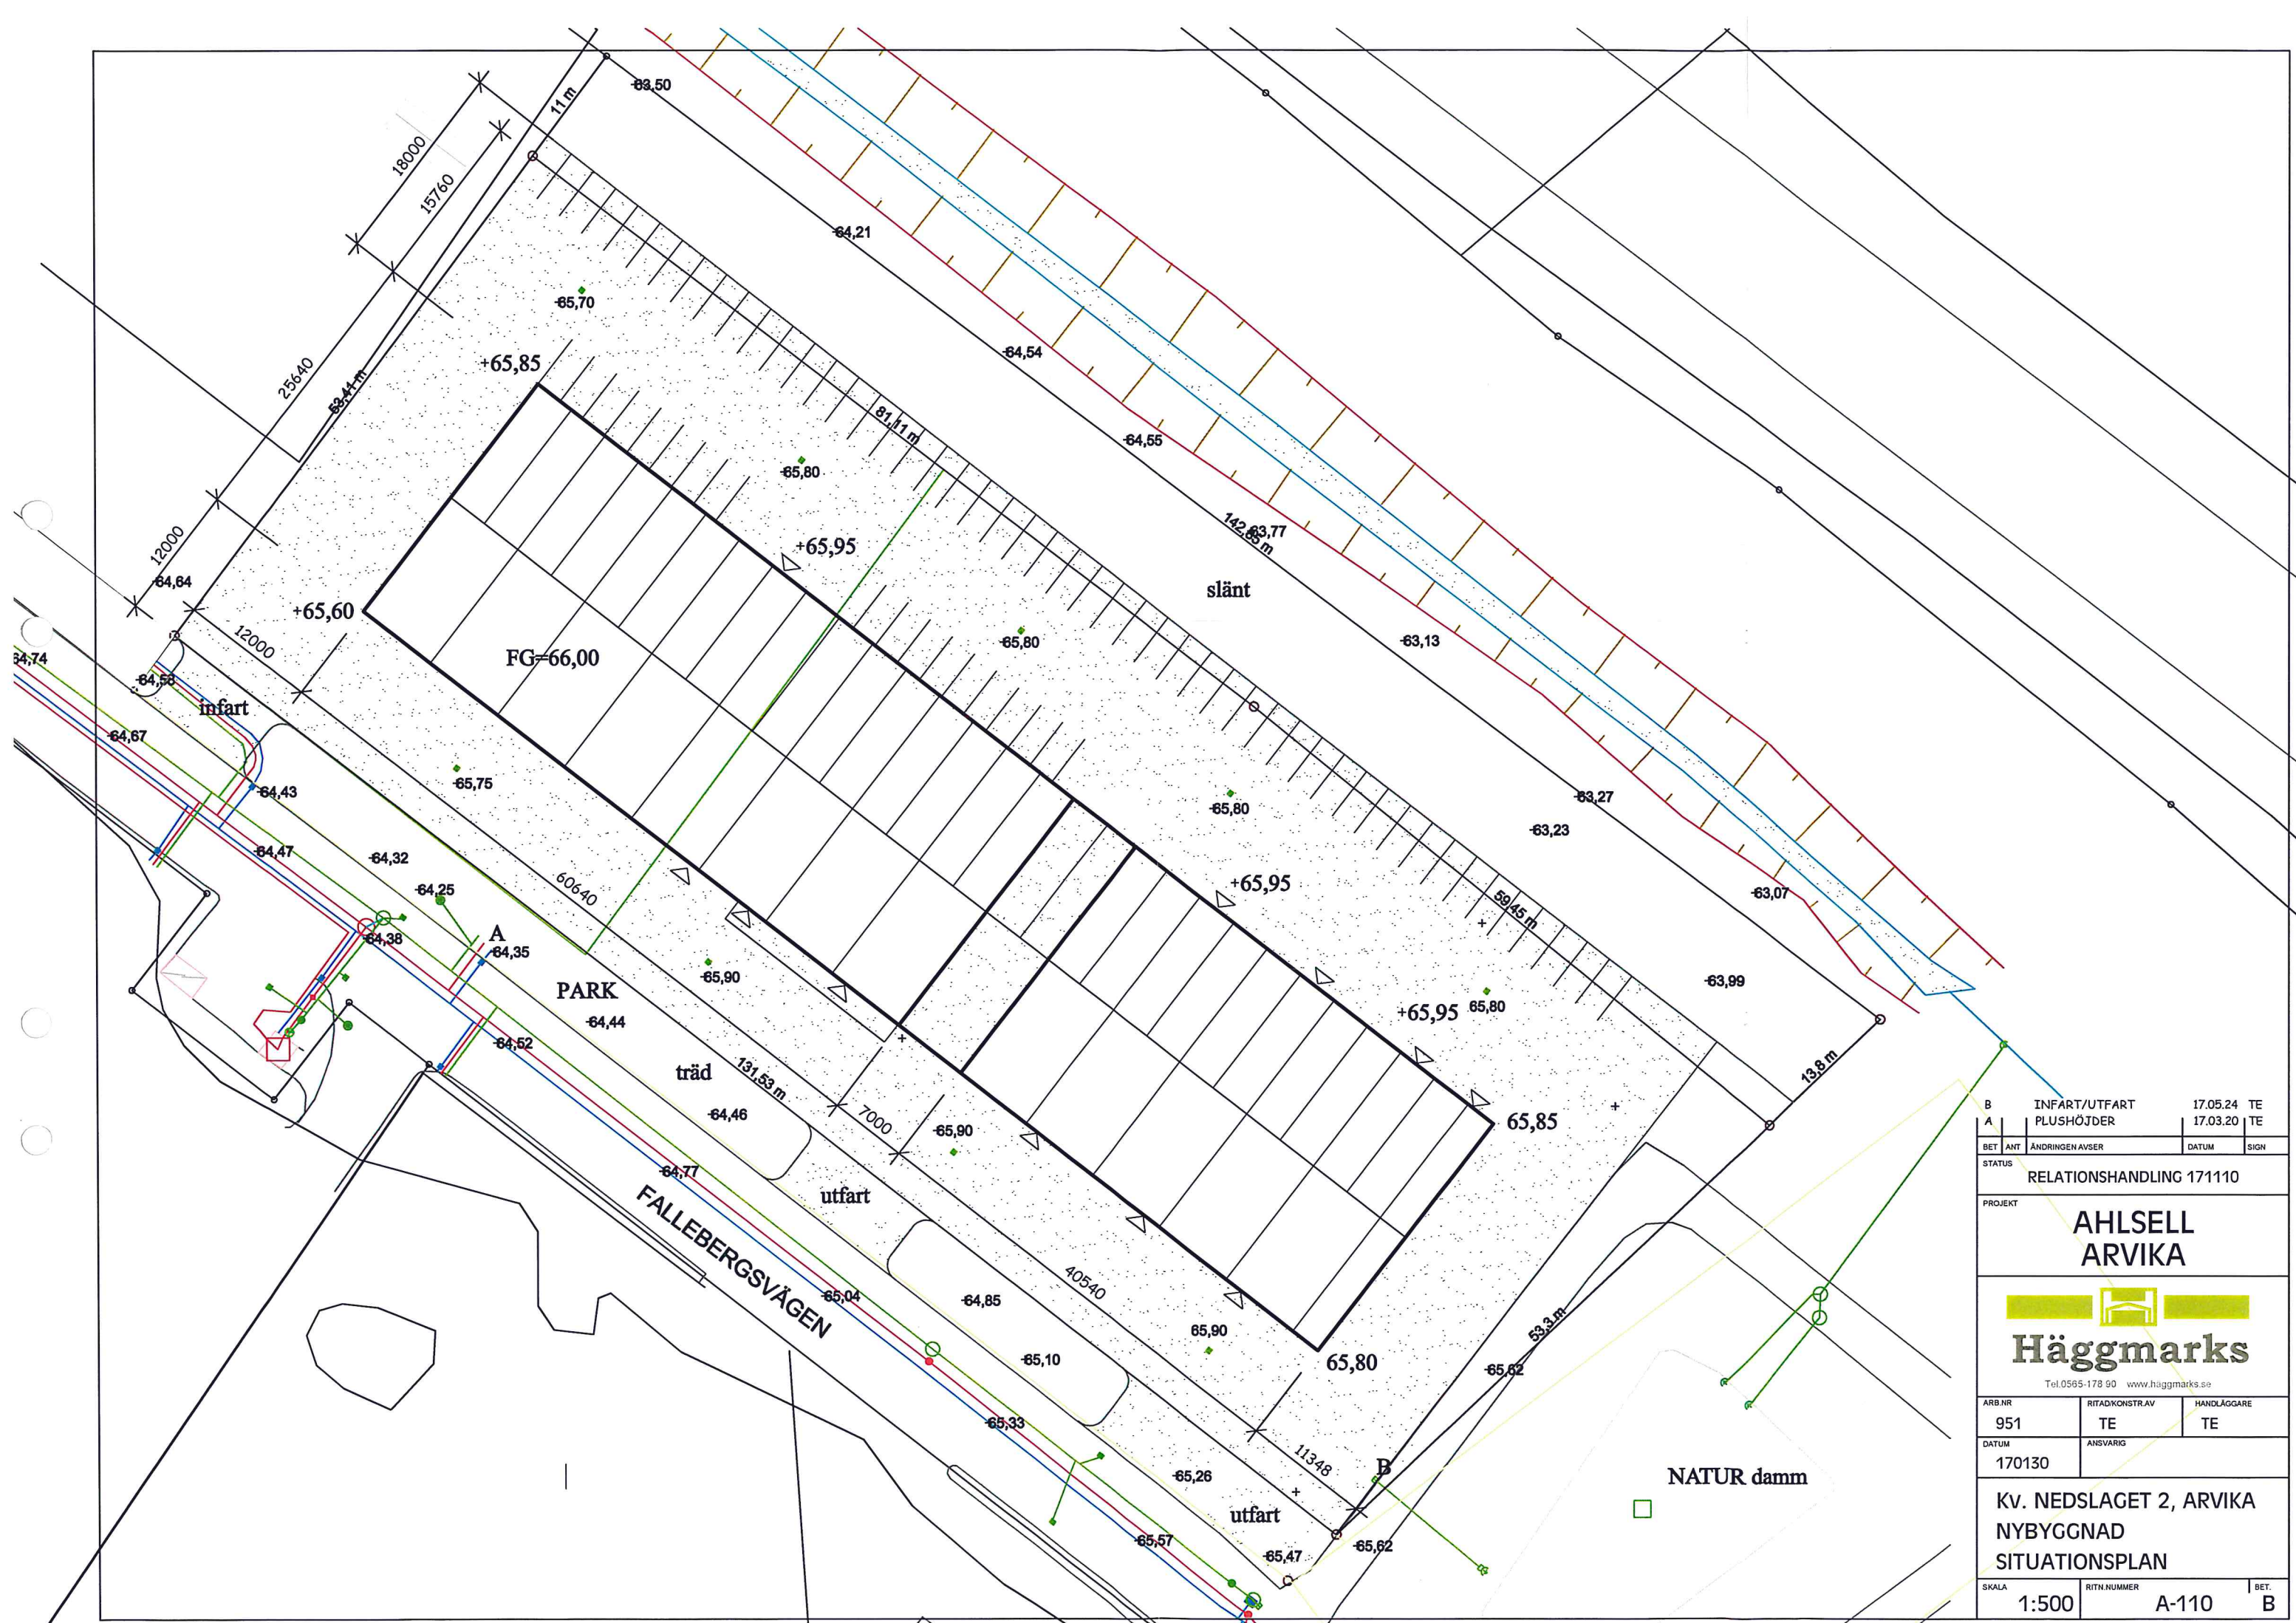


B	A	INFART/UTFART PLUSHÖJDER	17.05.24 17.03.20	TE TE
BET	ANT	ÄNDRINGEN AVSER	DATUM	SIGN
STATUS RELATIONSHANDLING 171110				
PROJEKT AHLSELL ARVIKA				
 Häggmarks Tel. 0505-178 90 www.haggmarks.se				
ARB.NR	RITAD/KONSTR. AV		HANDLÄGGARE	
951	TE		TE	
DATUM	ANSVARIG			
170130				
KV. NEDSLAGET 2, ARVIKA NYBYGGNAD SITUATIONSPLAN				
SKALA	RITN. NUMMER		BET.	
1:500	A-110		B	


OLJEAVSKILJARE

AVLOPP


VATTEN

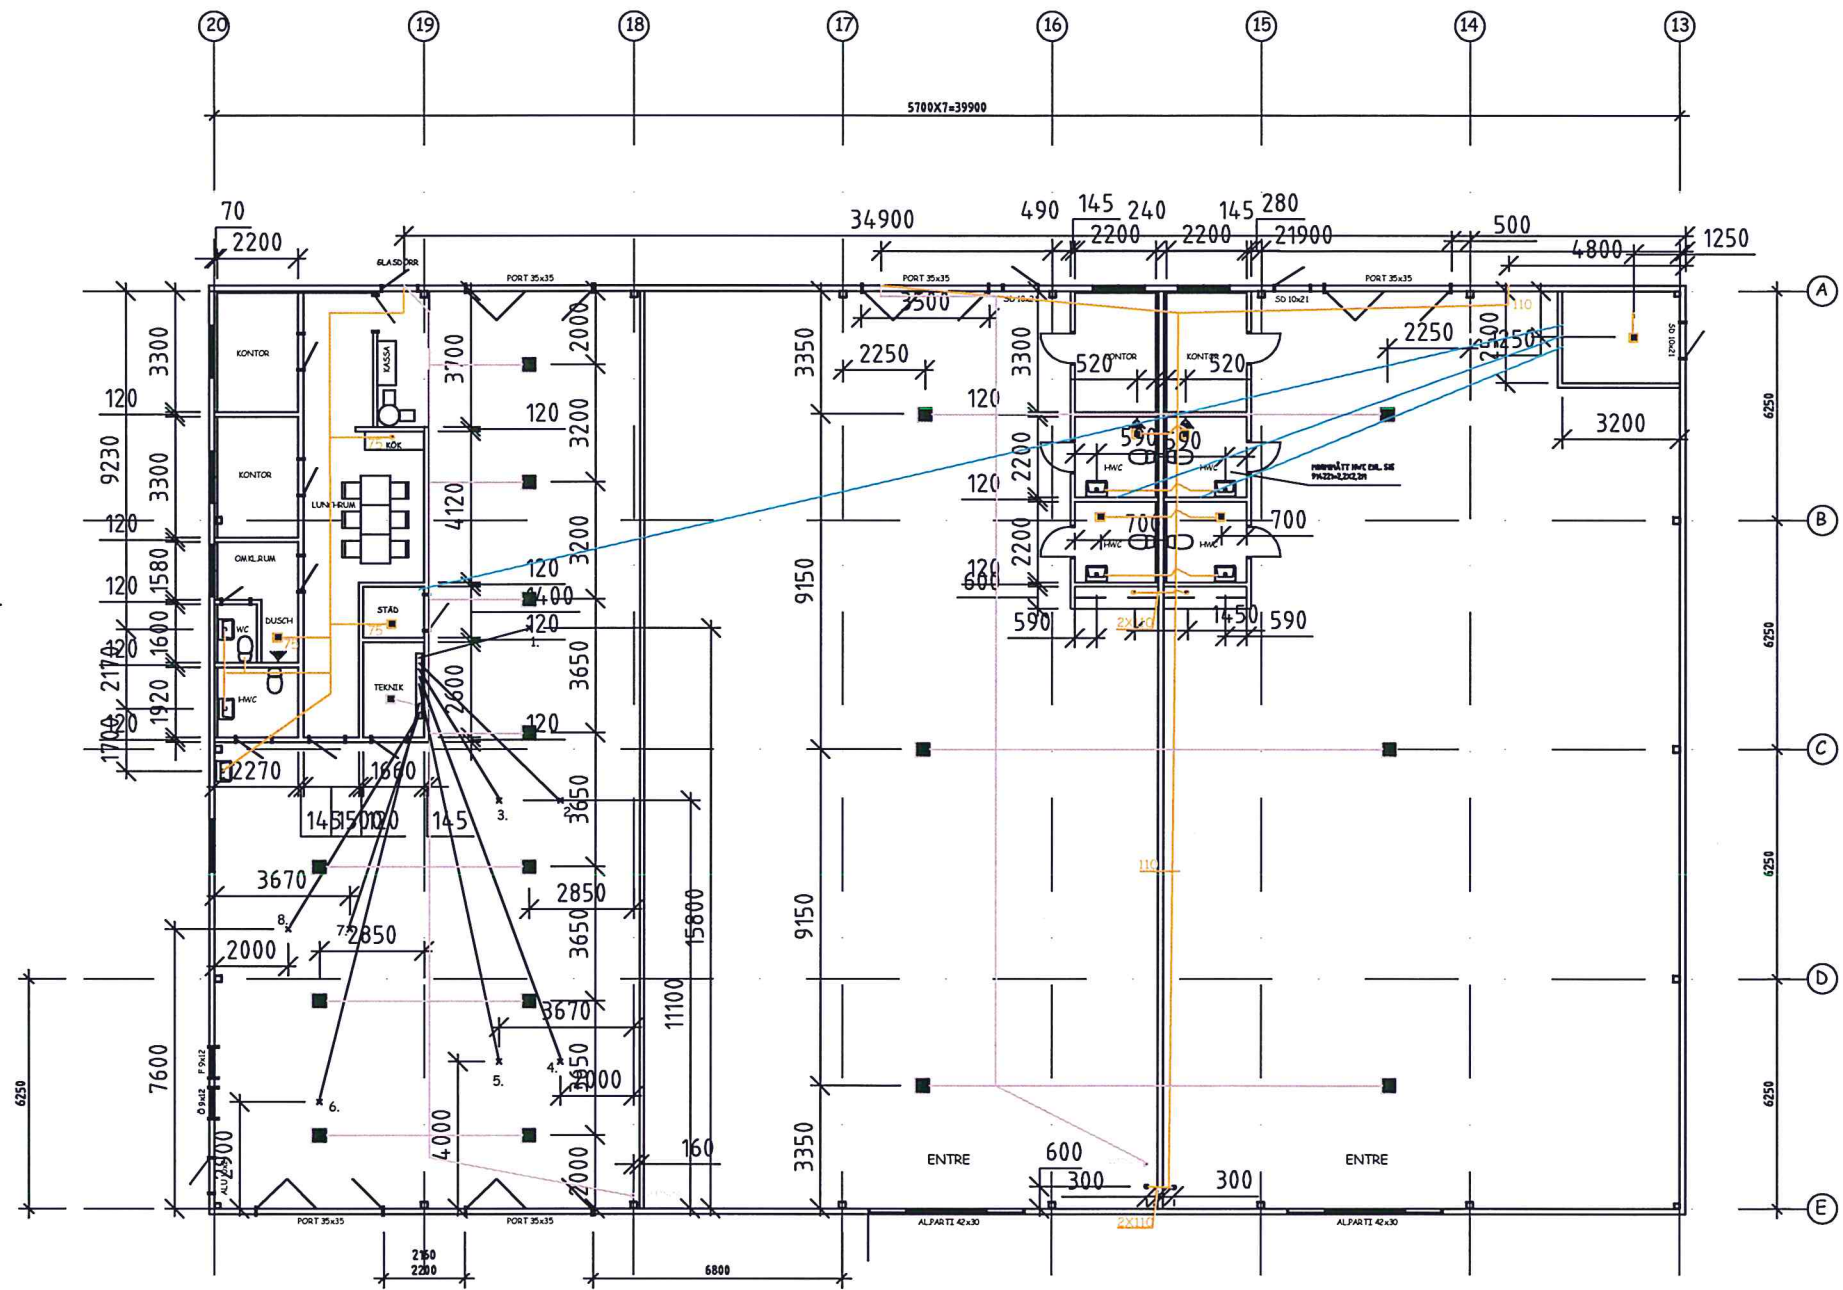

BET	ANT	ÄNDRINGEN AVSER	DATUM	SIGN
STATUS				
RELATIONSHANDLING 171005				
PROJEKT				
AHLSELL ARVIKA				
 Häggmarks Tel.0565-178 90 www.haggmarks.se				
ARB.NR		RITAD/KONSTR.AV	HANDLÄGGARE	
951		AS	TE	
DATUM		ANSVARIG		
170516				
NEDSLAGET 2, ARVIKA NYBYGGNAD LEDN I PLATTA DEL 2				
SKALA		RITNUMMER		BET.
1:200		K-110		

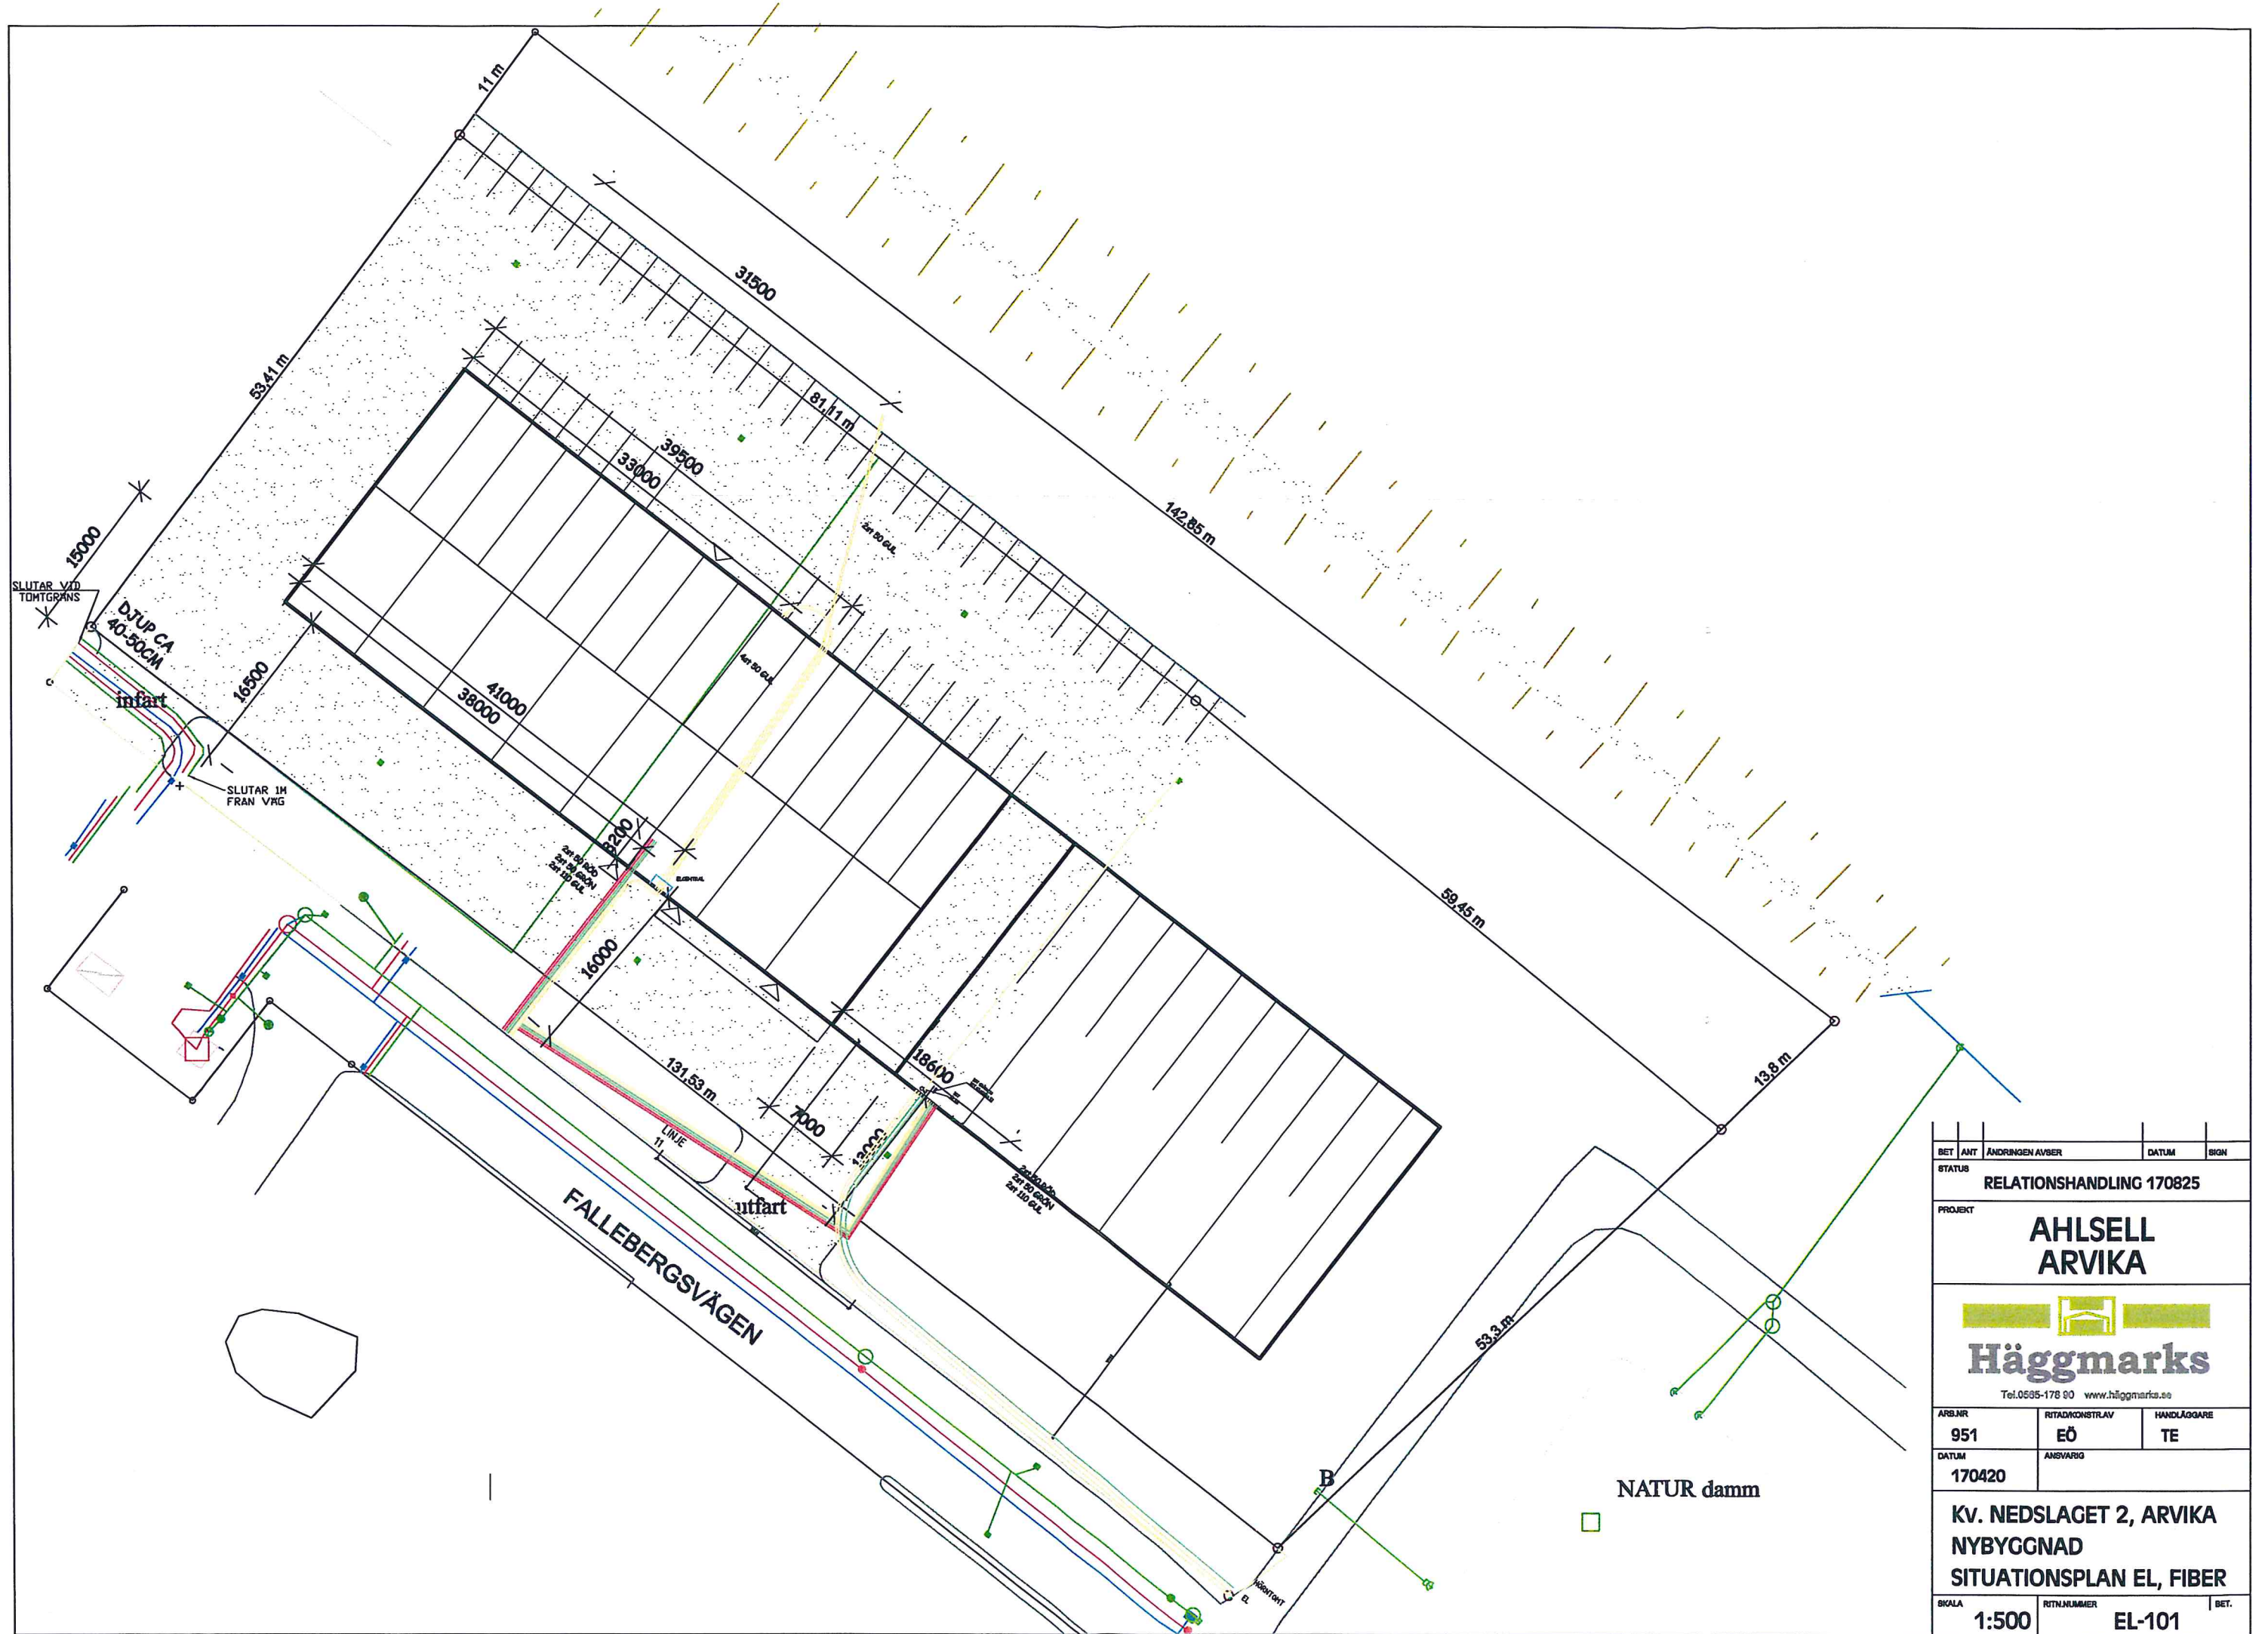

BET	ANT	ÄNDRINGEN AVSER	DATUM	BGRN
STATUS				
RELATIONSHANDLING 170825				
PROJEKT				
AHLSELL ARVIKA				
 Häggmarks Tel.0595-178 90 www.haggmarks.se				
ARB.NR		RITADKONSTRÄV		HANDLÄGGARE
951		EÖ		TE
DATUM		ANSVARIG		
170420				
Kv. NEDSLAGET 2, ARVIKA NYBYGGNAD SITUATIONSPLAN EL, FIBER				
SKALA		RIT.NUMMER		BET.
1:500		EL-101		

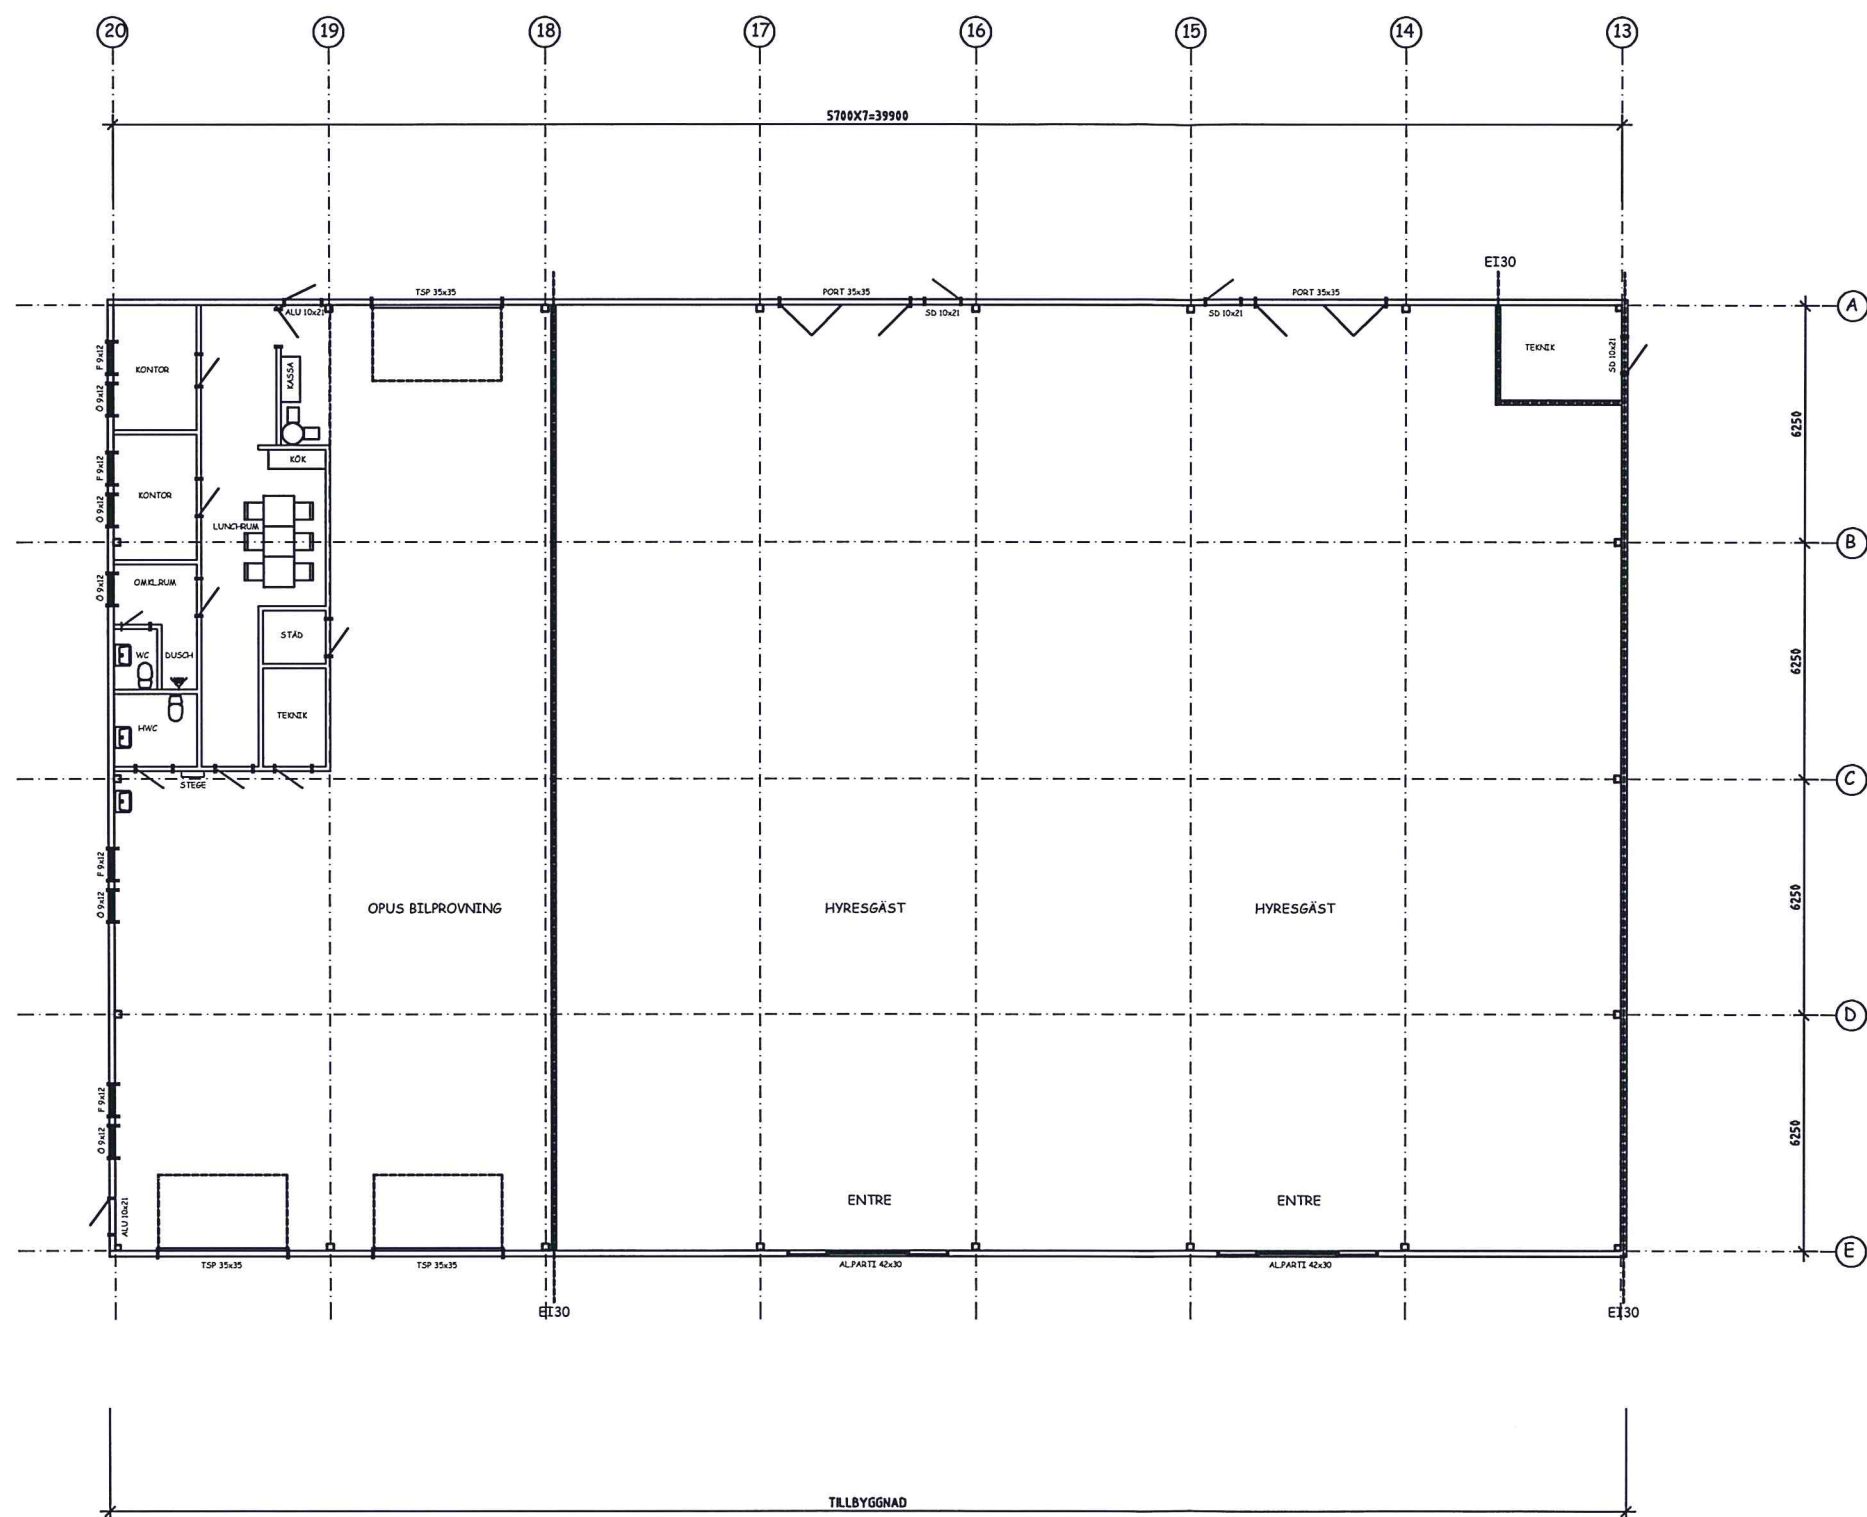

C	BRANDKLASS	TEKNIKUM	170912	TE
B	PORT+DÖRR	OPUS	170612	TE
A	INNERRÄGGAR	DEL 2	170518	TE

BET	ANT	ÄNDRINGEN AVSER	DATUM	SIGN
-----	-----	-----------------	-------	------

STATUS
RELATIONSHANDLING 171110

PROJEKT
**AHLSSELL
ARVIKA**


Häggmarks
Tel 0505-178 90 www.haggmarks.se

ARB NR	RITADKONSTR AV	HANDLÄGGARE
951	AS	TE
DATUM	ANSVARIG	
170320		


**KV. NEDSLAGET 2, ARVIKA
TILLBYGGNAD
PLAN 1**

SKALA	RITN NUMMER	BET.
1:100	A-111	C


A3 1:200

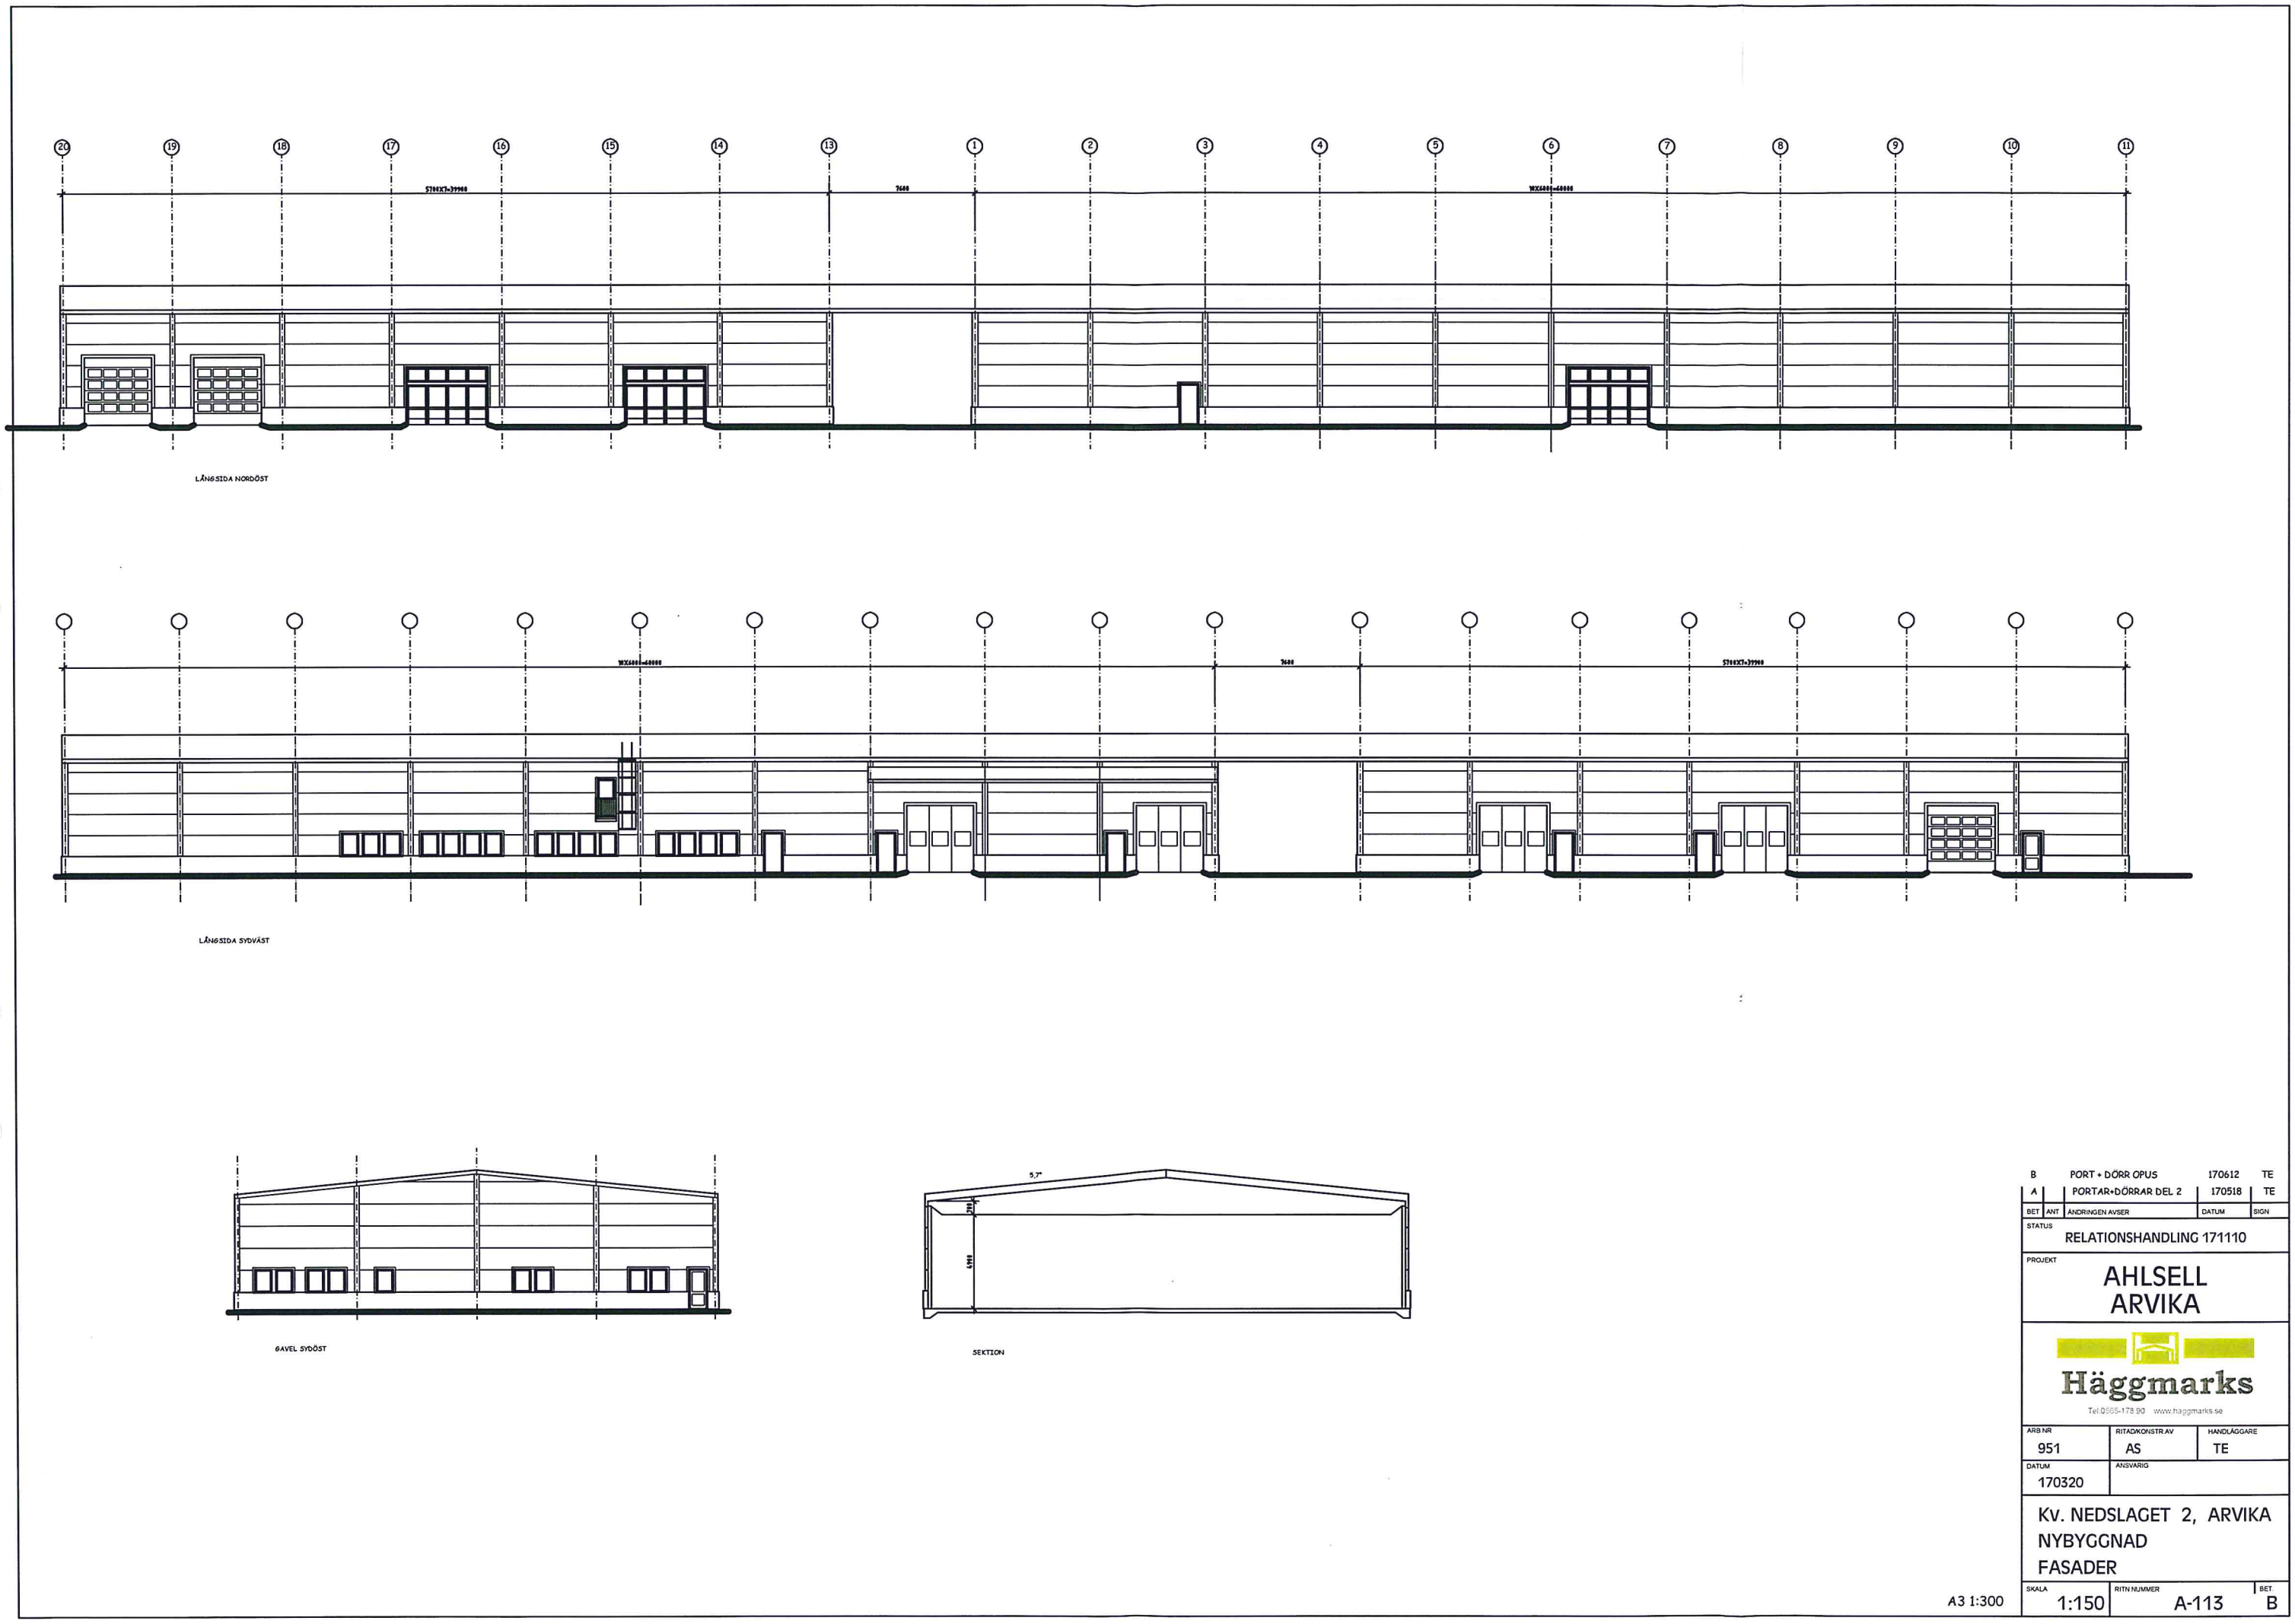


B		PORT + DÖRR ÖPUS		170612	TE
A		PORTAR+DÖRRAR DEL 2		170518	TE
BET	ANT	ÄNDRINGEN AVSER		DATUM	SIGN
STATUS					
RELATIONSHANDLING 171110					
PROJEKT					
AHLSELL ARVIKA					
 Häggmarks Tel 0555-173 90 www.haggmarks.se					
ARB NR		RITADKONSTR AV		HANDLÄGGARE	
951		AS		TE	
DATUM		ANSVARIG			
170320					
Kv. NEDSLAGET 2, ARVIKA NYBYGGNAD FASADER					
SKALA		RITN NUMMER			BET
1:150		A-113			B

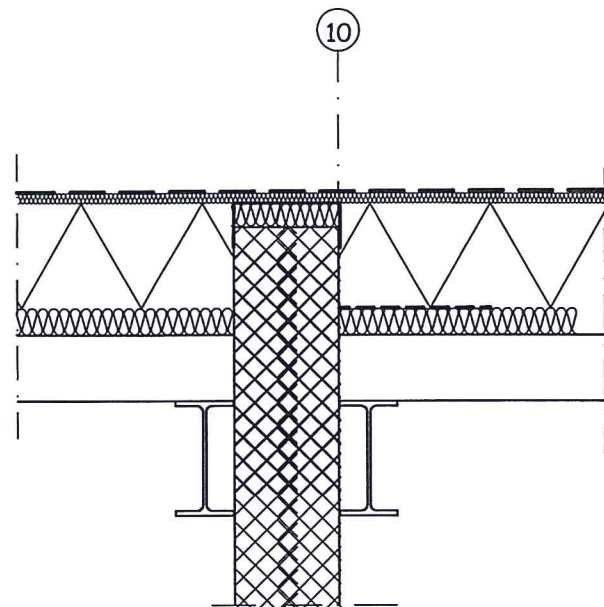


G/450

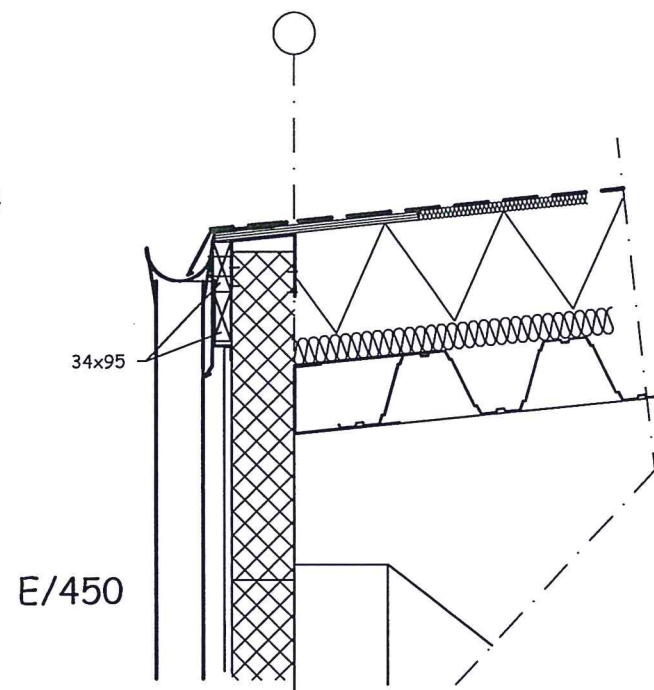


E/450

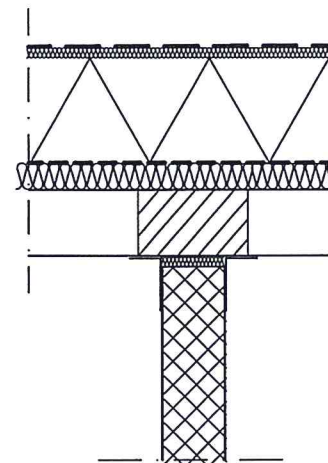


L/450

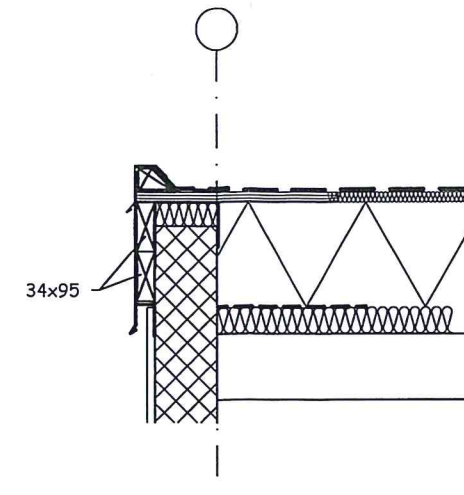


F/450

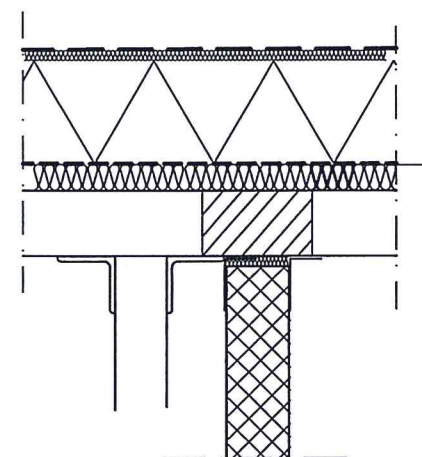

M/450

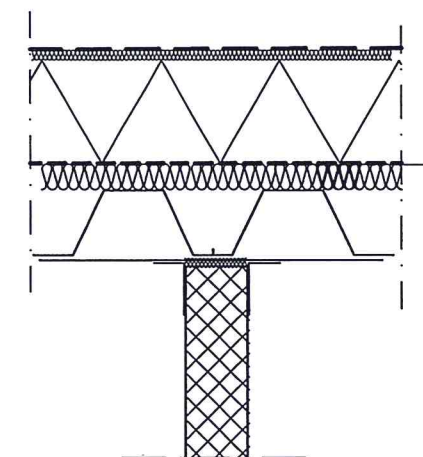

N/450

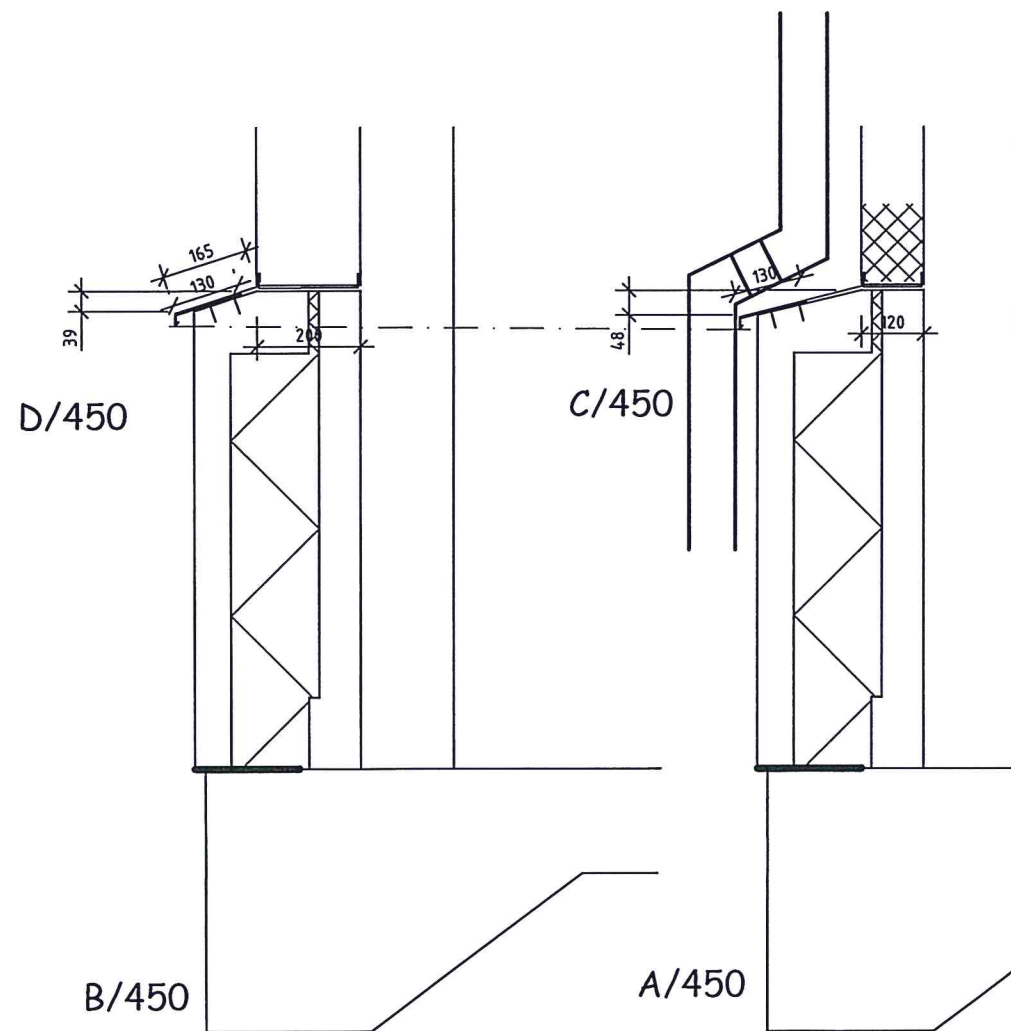


D/450

C/450

B/450


A/450

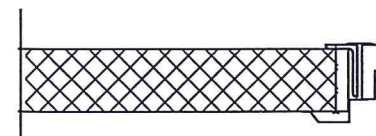

J/450




H/450

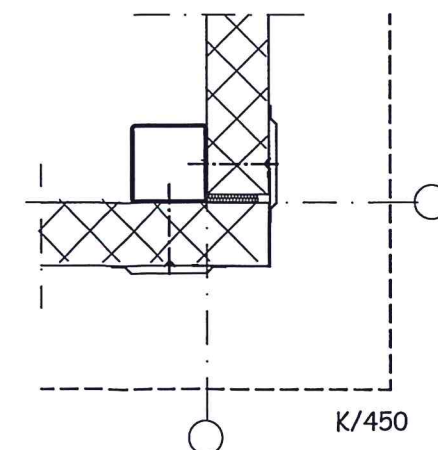

K/450

BET	ANT	ÄNDRINGEN AVSER	DATUM	SKIV
STATUS				
RELATIONSHANDLING 170815				
PROJEKT				
AHLSELL ARVIKA				
ARB NR	RITADKONSTR AV		HANDELAGGARE	
951	AS		TE	
DATUM	ANSVARIG			
170418				
NEDSLAGET 2, ARVIKA NYBYGGNAD DETALJER				
SKALA	RITTNUMMER		BET	
1:15	K-450		A	

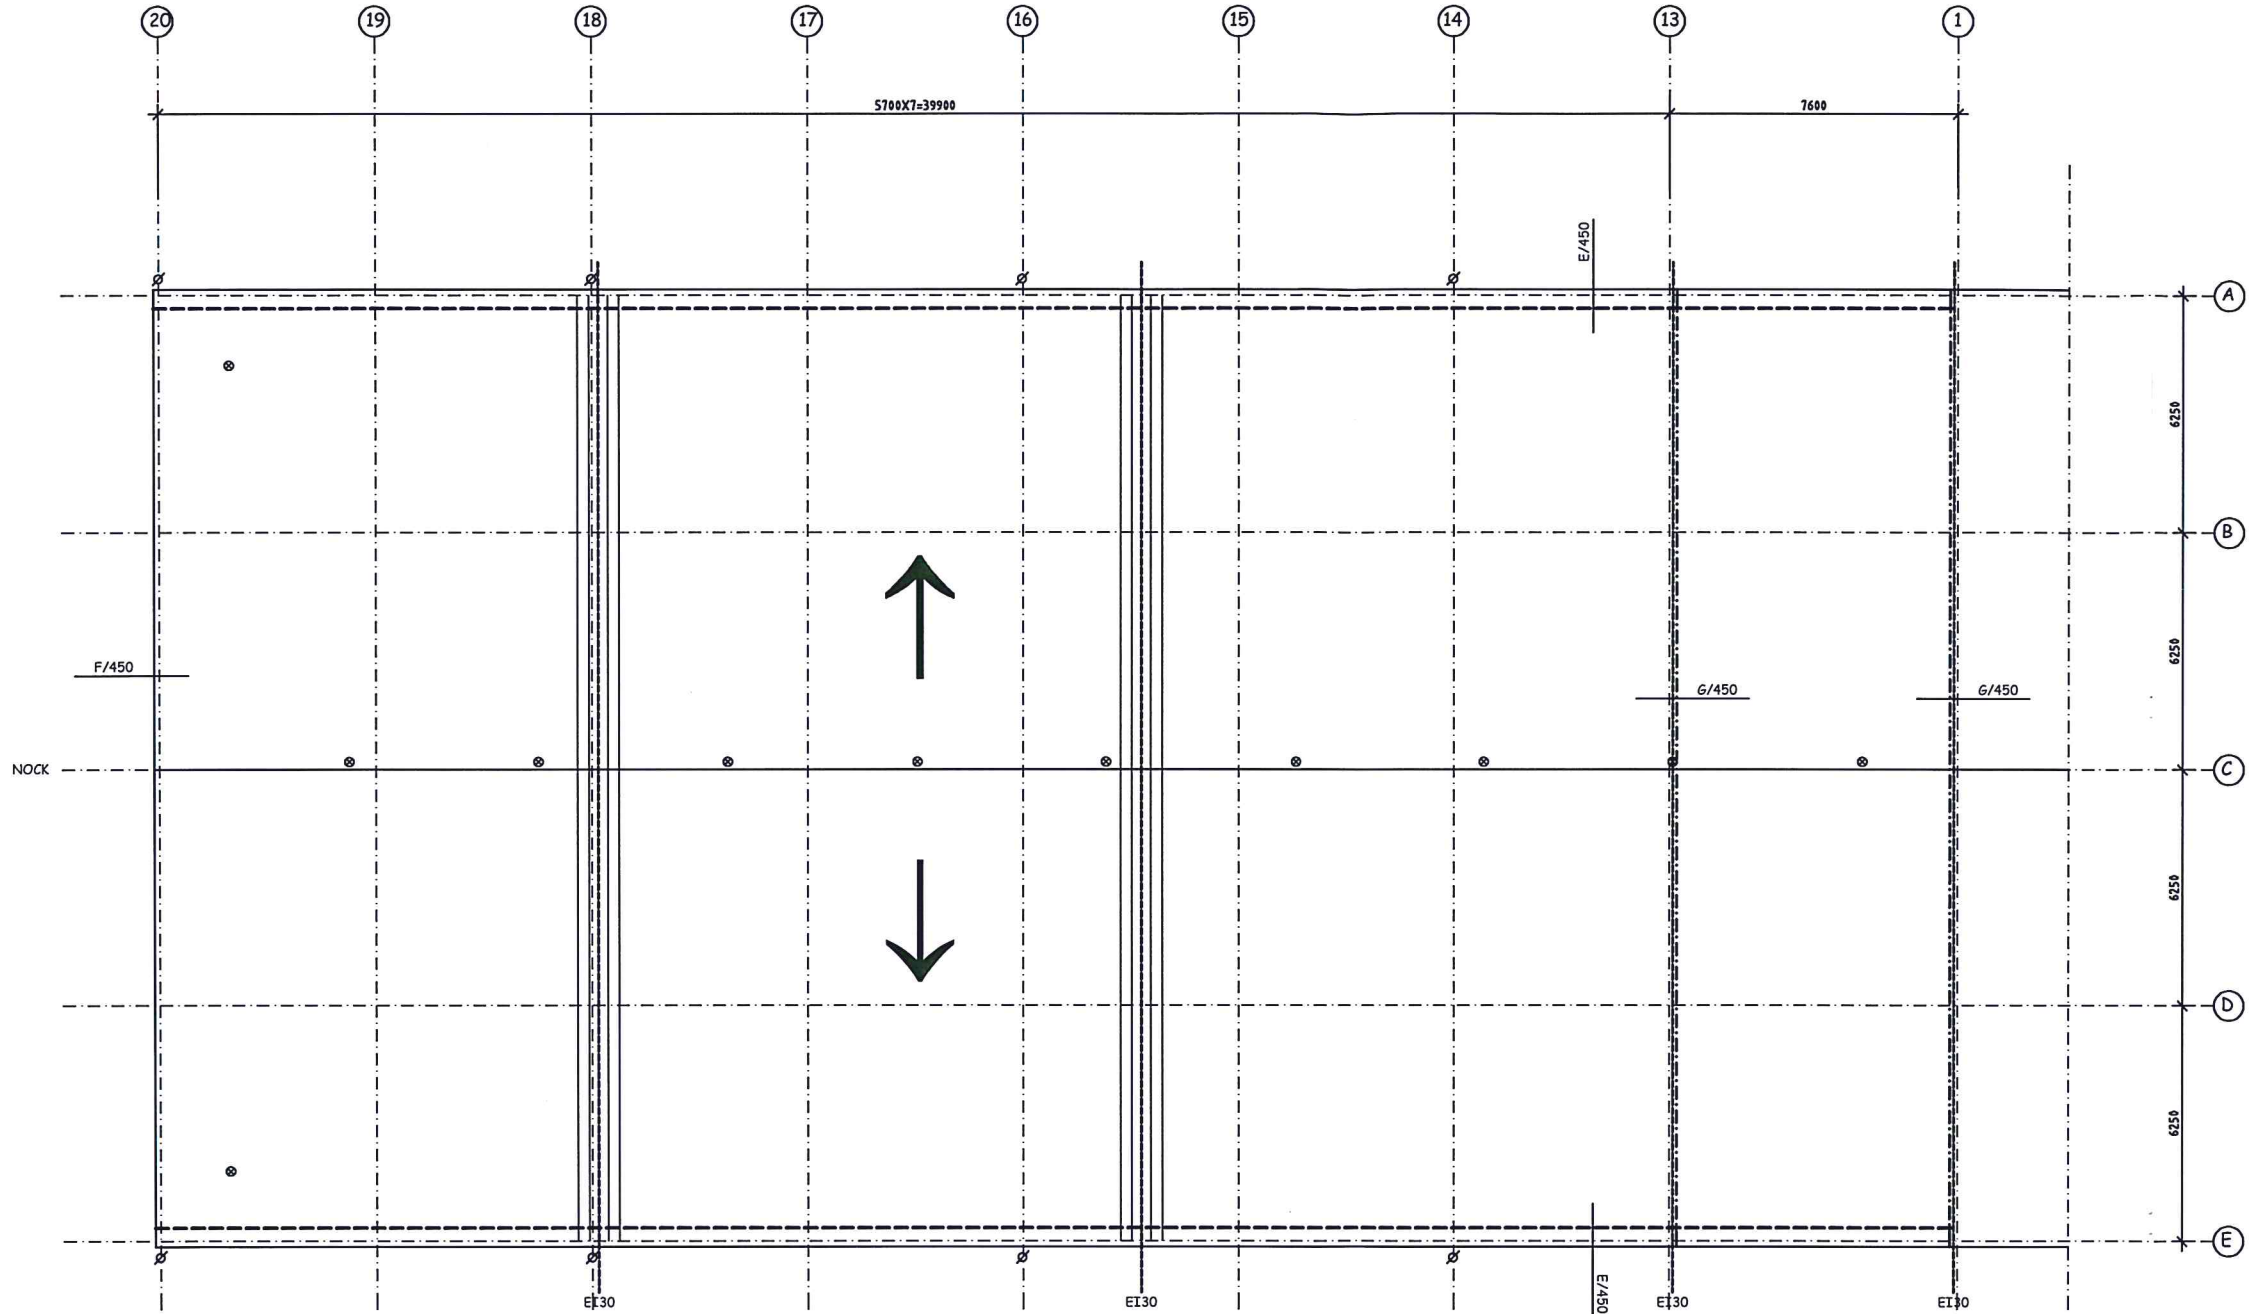

A	STENULLSISOLERING		I70906	TE
BET	ANT	ANDRINGEN AVSER	DATUM	SIGN
STATUS				
RELATIONSHANDLING 171110				
PROJEKT				
AHLSELL ARVIKA				
 Häggmarks Tel 0555-170 90 www.haggmarks.se				
ARB NR		RITAD/KONSTR AV	HANDLÄGGARE	
951		TE	TE	
DATUM		ANSVARIG		
170524				
Kv. NEDSLAGET 2, ARVIKA NYBYGGNAD TAKPLAN DEL 2				
SKALA		RITN NUMMER		BET.
1:100		K-602		A

FÖRESKRIFTER

BESTÄMMELSER OCH ANVISNINGAR:

BBR, BYGGREGLER
BFS 2015:6 EKS 10, TILLÄMPNINGSREGLER
SS-EN 1990 EC0, DIMENSIONERINGSREGLER
SS-EN 1991 EC1, LASTER PÅ BÄRVERK
SS-EN 1992 EC2, BETONGKONSTRUKTIONER
SS-EN 1993 EC3, STÅLKONSTRUKTIONER
SS-EN 1997 EC7, GEOKONSTRUKTIONER

FÖRUTSÄTTNINGAR:

SÄKERHETSKLASSER:
SÄKERHETSKLASS 3:
STÅLSTOMME OCH STABILISERANDE SKIVOR

SÄKERHETSKLASS 2:
ÖVRIGA BÄRANDE KONSTRUKTIONER OCH
GRUNDLÄGGNING

LASTER:

SNÖLAST:
 $s_k = 2,5 \text{ kN/m}^2 \quad \psi_0 = 0,7 \quad \psi_1 = 0,4 \quad \psi_2 = 0,2$

VINDLAST:
 $v_0 = 23 \text{ m/s}$
TERRÄNGTYP III

NYTTIG LAST:

ENTRESOLBJÄLKLAG
KATEGORI B ENL EKS, 6.3.1.2
 $Q_{k,fi} = 2,5 \text{ kN/m}^2 \quad \psi_0 = 0,7 \quad \psi_1 = 0,5 \quad \psi_2 = 0,3$
 $P_{k,fi} = 3 \text{ kN} \quad \psi = 0$

GOLV PÅ MARK
KATEGORI E1 ENL EKS, 6.3.1.2
 $Q_{k,fn} = 5,0 \text{ kN/m}^2 \quad \psi_0 = 1,0 \quad \psi_1 = 0,9 \quad \psi_2 = 0,8$
 $P_{k,fn} = 7 \text{ kN} \quad \psi = 0$

YTTERTAK DIMENSIONERAS FÖR EGENTYNGD
AV TAKÖVERBYGGNAD. TAKSTOMME
DIMENSIONERAS DÄRUTÖVER FÖR EN GENERELL
INSTALLATIONSFAST
 $G_i = 0,3 \text{ kN/m}^2 \quad \psi_0 = 1,0 \quad \psi_1 = 1,0 \quad \psi_2 = 1,0$

STABILITET:

BYGGNAD STABILISERAS I HORIZONTALLED
MED SKIVVERKAN I TAK
OCH I VERTIKALLED MED VINFÖRBAND I
STÅLSTOMMEN.

GRUNDLÄGGNING :

GEOTEKNISKA FÖRUTSÄTTNINGAR:
GRUNDLÄGGNING UTFÖRS MED
SPETSBÄRANDE SLAGNA PÅLAR.

FÖRESKRIFTER PÅLGRUNDLÄGGNING SE
SEPARAT RITN. K-15.0-01

DRÄNERANDE LAGER
DRÄNERANDE LAGER UNDER BYGGNAD UTFÖRS
MIN 150mm ENLIGT ANL-AMA CEF.1213.

DRÄNERINGSLEDNING:
DRÄNERINGSLEDNING UTGÖRS AV
DUBBELMANTLAT STYVT RÖR AV PEH MED
INNERDIAMETER 100 mm. LEDNING LÄGGS I
LUTNING MIN 1:200, MED VATTENGÅNG ENL
RITNINGAR. LEDNING ANSLUTS TILL
DRÄNERINGSBRUNN OCH YTTRE VA ENLIGT
RITNING. DRÄNERINGSLEDNING FÖRSES MED
ERFORDERLIGT ANTAL INSPEKTIONSBRUNNAR
ENLIGT RITNINGAR.

ÅTERFYLLNING
ÅTERFYLLNING OCH RESTERANDE FYLLNING I
SCHAKTER UTFÖRS MED BEFINTLIGA
SCHAKTMASSOR. MOT DRÄNERANDE LAGER
UTFÖRS MATERIALSKILJANDE LAGER AV
GEOTEXTIL.

MARKISOLERING:
ISOLERING MOT MARK OCH ÅTERFYLLNING
UTFÖRS I OMFATTNING ENLIGT PLAN- OCH
SEKTIONS-RITNINGAR.

ISOLERING SKALL VARA AV TYP EPS ELLER
XPS I OMFATTNING ENLIGT DETALJSEKTIONER.

BETONGKONSTRUKTIONER

UTFÖRANDE:
BETONGKONSTRUKTIONER UTFÖRS I
ENLIGHET MED GÄLLANDE STANDARDER:
SS-EN 206
SS-EN 13670 OCH SS-EN 137006

MATERIAL:
FÖRESKRIFTRER FÖR PLATSGJUTNA
KONSTRUKTIONER

BETONG:

KOMPETENSKLASSER SAMTLIGA
BYGGNADSDELAR I-T, I-U,

BYGGN. DEL:	KVAL, LIVSL- KLASS	vcf	EXPONERINGS- KLASSER TÄCKANDE BETONGSKIKT:
INOMHUS GOLV	EXC 2 C28/35 LS0	0,55	XC1 TB20mm

TÄCKSKIKT MOT MARK 50mm,

ARMERING:
KVALITET: K500C-T, NÄT NK 500 AB-W
SKARVAR FÖRSKJUTS EN
FÖRANKRINGSLÄNGD OCH HÖGST VARANNAN
STÅNG SKARVAS I SAMMA SNITT.

FÖRANKRINGSLÄNGDER:			
DIAMETER Ø			C28/35
8			300 mm
10			400 mm
12			500 mm
16			800 mm
20			1000 mm

BOCKNINGSRADIER:			
DIAMETER Ø	BYGLAR	ÖVR ARMERING	
			C28/35
8	24 mm		32 mm
10	24 mm		64 mm
12	24 mm		64 mm
16	100 mm		100 mm
20	100 mm		125 mm

NGJUTNINGSGODS:
MATERIALKVALITETER:
GRUNDSKRUV, SVETSPÅLAR S 355 JR
KANTSKONINGAR S235JRG2

UTFÖRANDE, PLATSGJUTEN BETONG:
BETONG GJUTS MOT SLÄTFORM,
UTÅTGÅENDE HÖRN DÖVAS
UPPSTICKANDE ARMERING FÖRSES MED
SKYDDSBÖCK

KONTROLL, PLATSGJUTEN BETONG:
KONTROLL UTFÖRS ENLIGT SS-EN 13670,
KAP 4.3

STÅLKONSTRUKTIONER:

MATERIAL:

VALSADE BALKAR OCH STÅNGER:
IPE, UPE, HEA OCH HEB: S355J2
KKR OCH VKR-RÖR: S355NH
SVETSADE BALKAR: S355J2G3 opt5,7
FOTPLÅTAR, TRYCKPLATTOR: S355N
ÖVRIGA PLÅTAR OCH STÅNGER: S355JR
SVETSELEKTRODER: Rm500D

STÅL SKALL VARA
TILLVERKNINGSKONTROLLERAT ENLIGT SS-EN 10
204 OCH LEVERERAS MED PROVNINGSINTYG 3.1B.

SKRUVFÖRBAND:
SKRUVAR: 8.8 M6S SS-ISO 4014
MUTTRAR: 8 M6M SS-ISO 4032
BRICKOR: HV 200 BRB
PINNSKRUVAR: S355J2R
GÅNGSTÅNGER: S355J2 DIN 976
MUTTRAR: M6M DIN 934

SKRUVAR SKALL HA PROVNINGSINTYG TYP 3.1B
ENLIGT SS-EN 10204, UTFÄRDAT AV
TILLVERKAREN. SKRUV OCH MUTTER SKALL
SAMLEVERERAS OCH KOMMA FRÅN SAMMA
TILLVERKARE. MUTTER OCH SKRUVGÅNGA
SKALL VARA JÄMNSTARKA MED SKRUV.

UTFÖRANDE:
STÅLKONSTRUKTIONER UTFÖRS I ENLIGHET MED
SS-EN 1090-2:

UTFÖRANDEKLASS: EXC 2
SVETSKLASS: KVAL. KL C
SKRUVFÖRBAND: TYP A OCH D, NORMALA HÅL
REFERENSTEMPERATUR: +20C

SVETSPÅLAR MED PÅSVETSADE KRAMLÖR
UTFÖRS MED ARMERINGSSTÅL MED VERIFIERAD
KOLHALT, KOLEKVIVALENT CE-0,45

TOLERANSER:
FUNKTIONSTOLERANSER KLASS 1 ENL SS-EN
1090-2, BIL D.
PINNSKRUVAR OCH INGJUTNINGSGODS
MONTERAS MED MAX AVVIKELSE:
+/-10mm I SIDA
+/-3mm I HÖJD
STÖRSTA LUTNING: 1/100

YTBEHANDLING:
KORROSIVITETSKLASSER:
INVÄNDIGT STÅL C2

SKRUVAR OCH MUTTRAR SKALL VARA
VARMFÖRZINKADE MED LÄGST Fe/Zn 45 ENLIGT
SS3192. BRICKA SKALL VARA VARMFÖRZINKAD
ENLIGT SS3503, KLASS B.

KONTROLL:
NORMENLIG GRUNDKONTROLL UTFÖRS ENLIGT
SS-EN 1090-2, KAP 12.

SAMTLIGA SVETSAR SKALL SYNAS 100% AV
SVETSLÄNGDEN.

TUNNPLÅTSKONSTRUKTIONER:

BÄRANDE TRAPETSKORRUGERAD PLÅT OCH
INFÄSTNINGAR DIMENSIONERAS AV
LEVERANTÖREN. VID DIMENSIONERING
BEAKTAS ATT STOMSTABILISERING SKALL SKE
MED SKIVVERKAN I TAKPLÅTEN.
ERFORDERLIGA KANTFÖRSTYVNINGAR OCH
KRÖNBALKAR AV BOCKAD PLÅT
DIMENSIONERAS AV PLÅTLEVERANTÖREN.

AVVÄXLINGAR I PLÅTTAK UTFÖRS I
ERFORDERLIG OMFATTNING MED ÅSAR AV
LÄTTBALK.

FÄSTDON

SAMTLIGA PÅ RITNINGAR ANGIVNA FÄSTDON
UTFÖRS VARMFÖZINKADE DÅR ANNAT EJ
ANGES. FÄSTDONSTYPER SKALL VARA ENLIGT
NEDAN OM ANNAT EJ ANGES:
KEM-ANKARE TYP HILTI HIT CT1
EXPANDERSKRUVAR TYP HILTI, HSA
TRÅSKRUVAR T6S FZV
SPIK I TRÄFÖRBAND VFZ TRÅDSPIK 34x100
SPIK I PLÅTFÖRBAND VFZ ANKARSPIK 18
PLÅTSKRUV Ø5,4 AB-GÅNGA

BET	ANDRINGEN AVSER	DATUM	SIGN
RELATIONSHANDLING			
Kv NEDSLAGET 2			
ARVIKA KOMMUN			
			
AB Häggmark & Söner			
www.haggmark.se			
			
INTEGRA			
ENGINEERING AB			
www.integra.se			
UPPDRAGSNR. 4600-16-04	RITAD/ KONSTRUERAD AV JSA	HANDLAGGARE J SANNUM	
DATUM 2017-08-25	UPPDRAGSANSVARIG JÖRGEN SANNUM		
NYBYGGNAD LAGER			
FÖRESKRIFTER			
CAD ACAD 2013	SKALA A1: 1:100 A3: 1:200	NUMMER K-00.0-01	BET -



www.integra.se

PLD 2017-08-25 12:57 C:\USERS\JVS\INTEGRA\DOCUMENTS\1\ARVIDE JOBBI\HAGGMARKS ARVIKA RELATIONSHANDLING\K20-PO DNG JÖRGEN SANNUM