


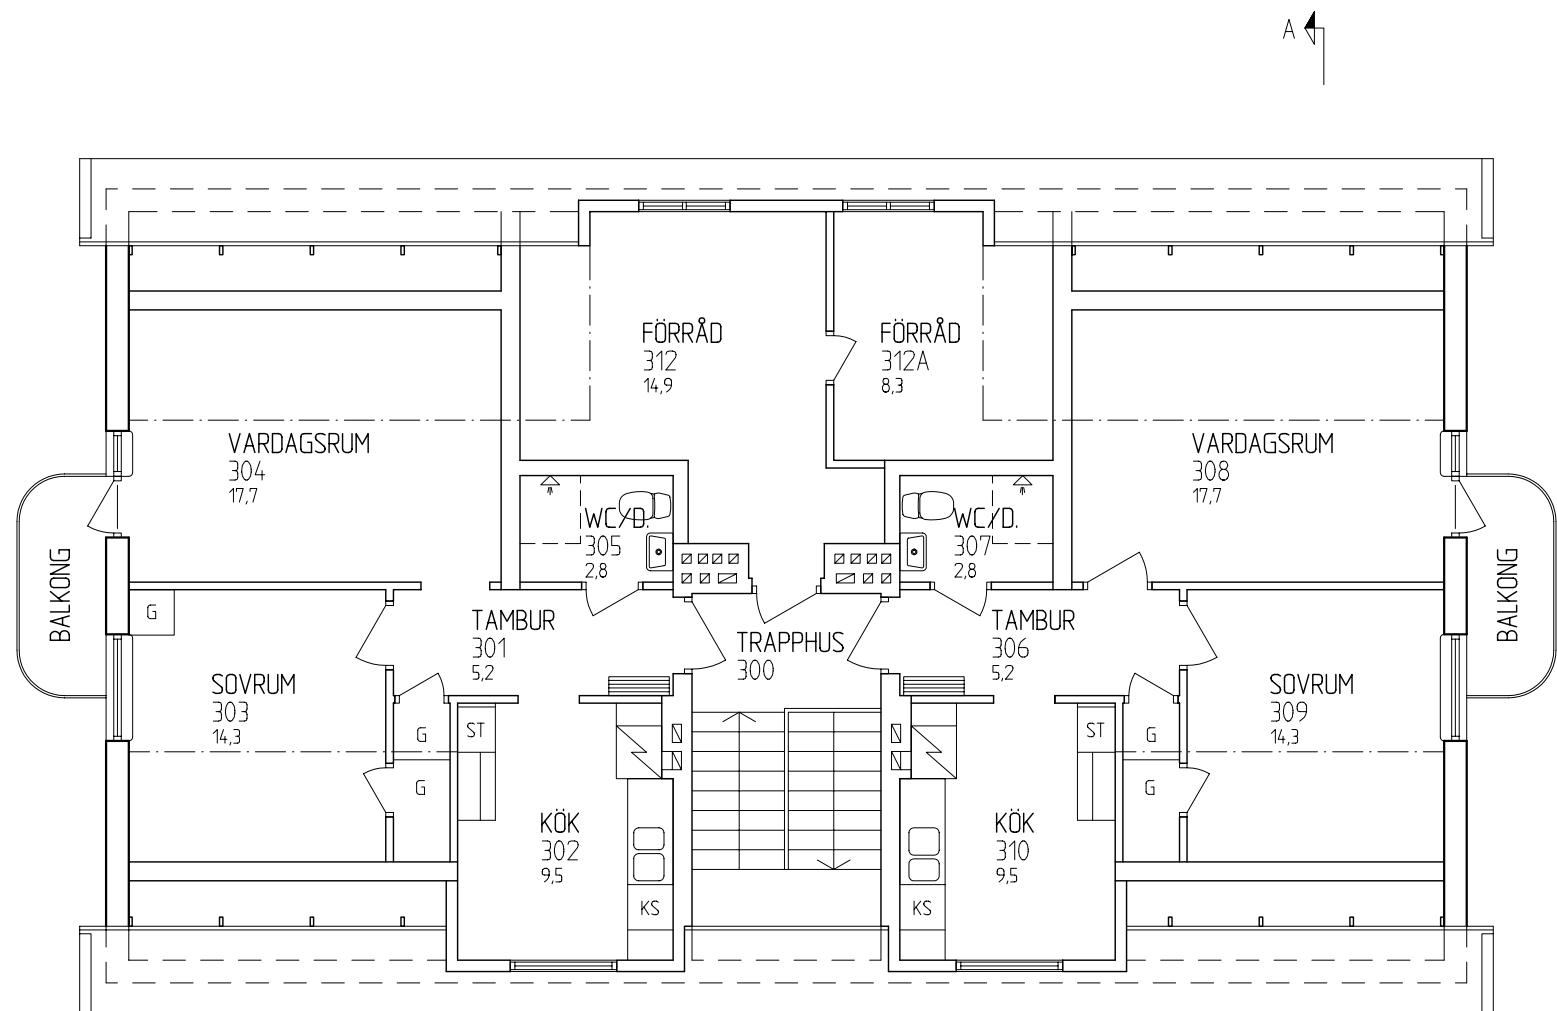

VINDSPLAN

BET	ANT	ÄNDRINGEN AVSER		DATUM	SIGN
RELATIONSHANDLING					