


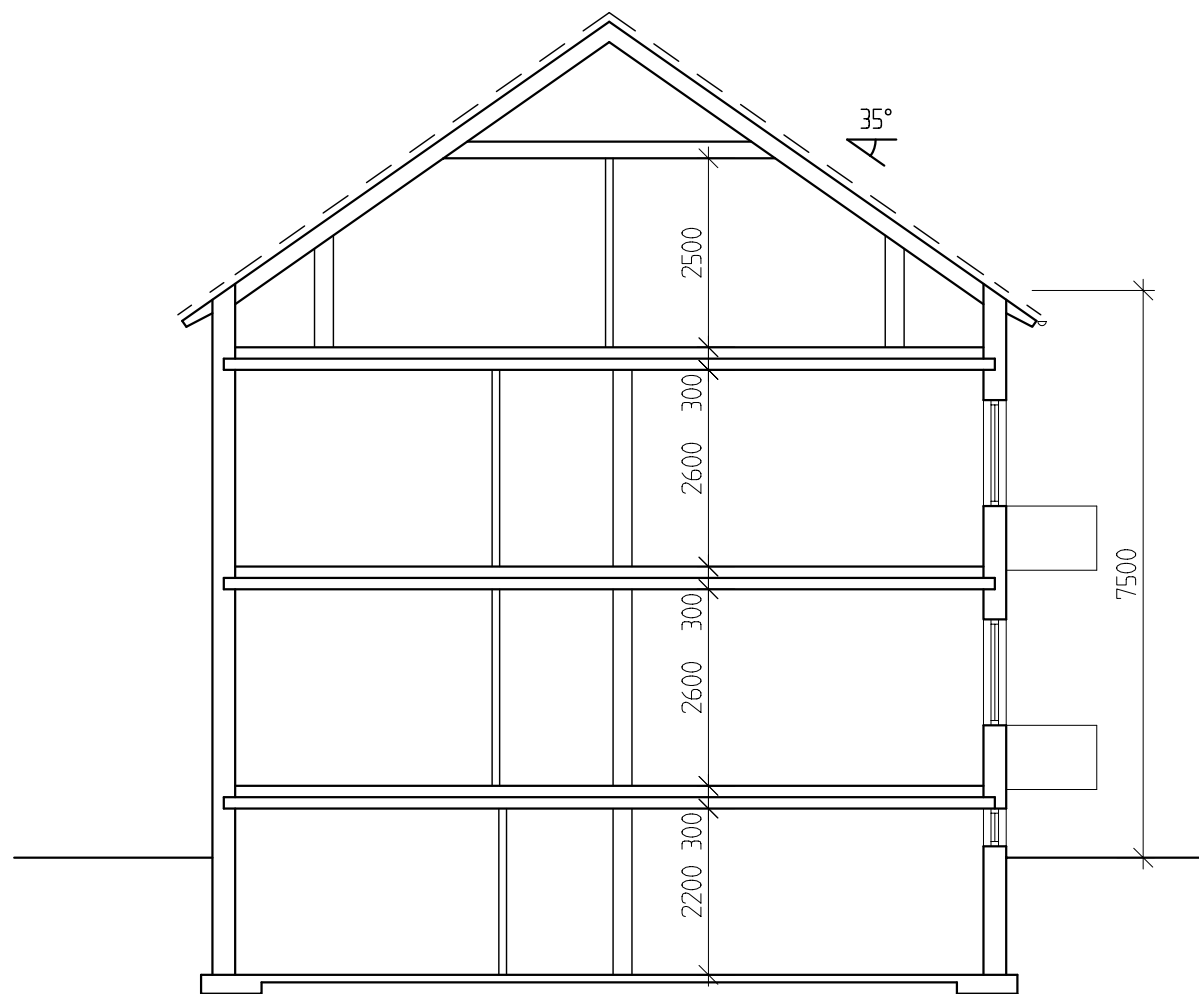

SEKTION A-A

BET	ANT	ÄNDRINGEN AVSER		DATUM	SIGN				
RELATIONSHANDLING									
 CONTEKTON Arkitekter Fyrstad AB KUNSGATAN 3462 33 VÄNERSBORG TEL 051-262180FAX 051-262180									
UPPDRAG NR 042110		RITAD/KONSTR AV AL		HANDLÄGGARE PB					
DATUM 2004-08-25		ANSVARIG Peter Bergmann							
Kv. Morkullan 29, Vänersborgs Kommun									
SEKTION									
SKALA A1 - 1:50 A3 - 1:100		NUMMER A3:05		BET					