



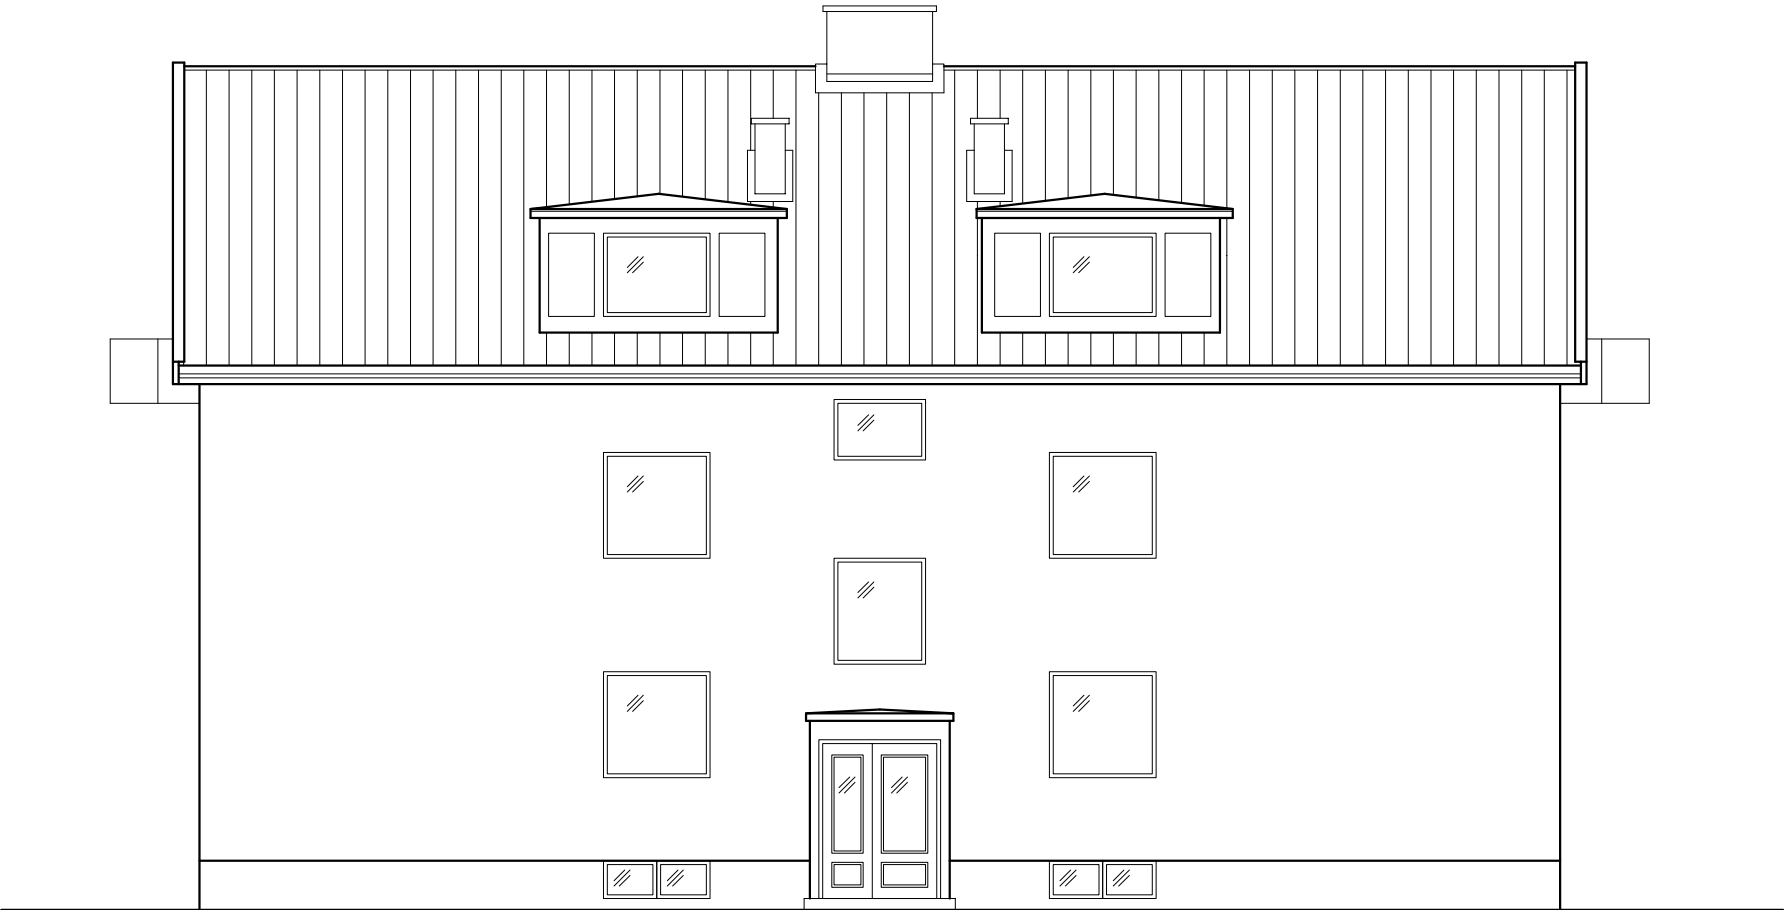

FASAD MOT NORR

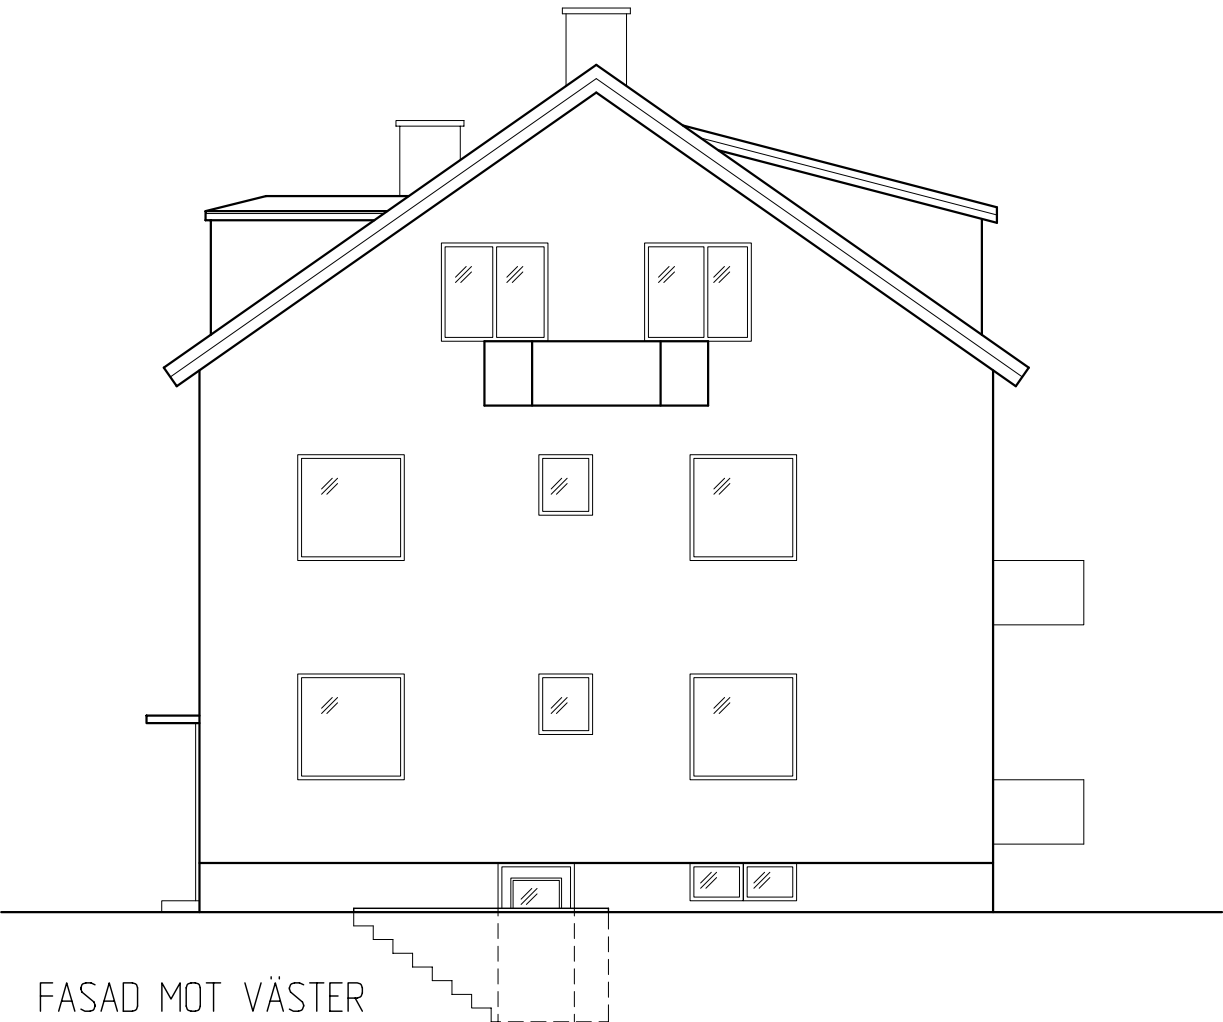

FASAD MOT VÄSTER

BET	ANT	ÄNDRINGEN	AVSER	DATUM	SIGN
RELATIONSHANDLING					
 CONTEKTON Arkitekter Fyrstad AB KUNSGATAN 3462 33 VÄNERSBORG TEL 051-262880FAX 051-262880					
UPPDRAG NR	042110	RITAD/KONSTR AV	AL	HANDLÄGGARE	PB
DATUM	2004-08-25	ANSVARIG	Peter Bergmann		
Kv. Morkullan 29, Vänersborgs Kommun					
FASADER					
SKALA	A1 - 1:50 A3 - 1:100	NUMMER	A3:06	BET	