



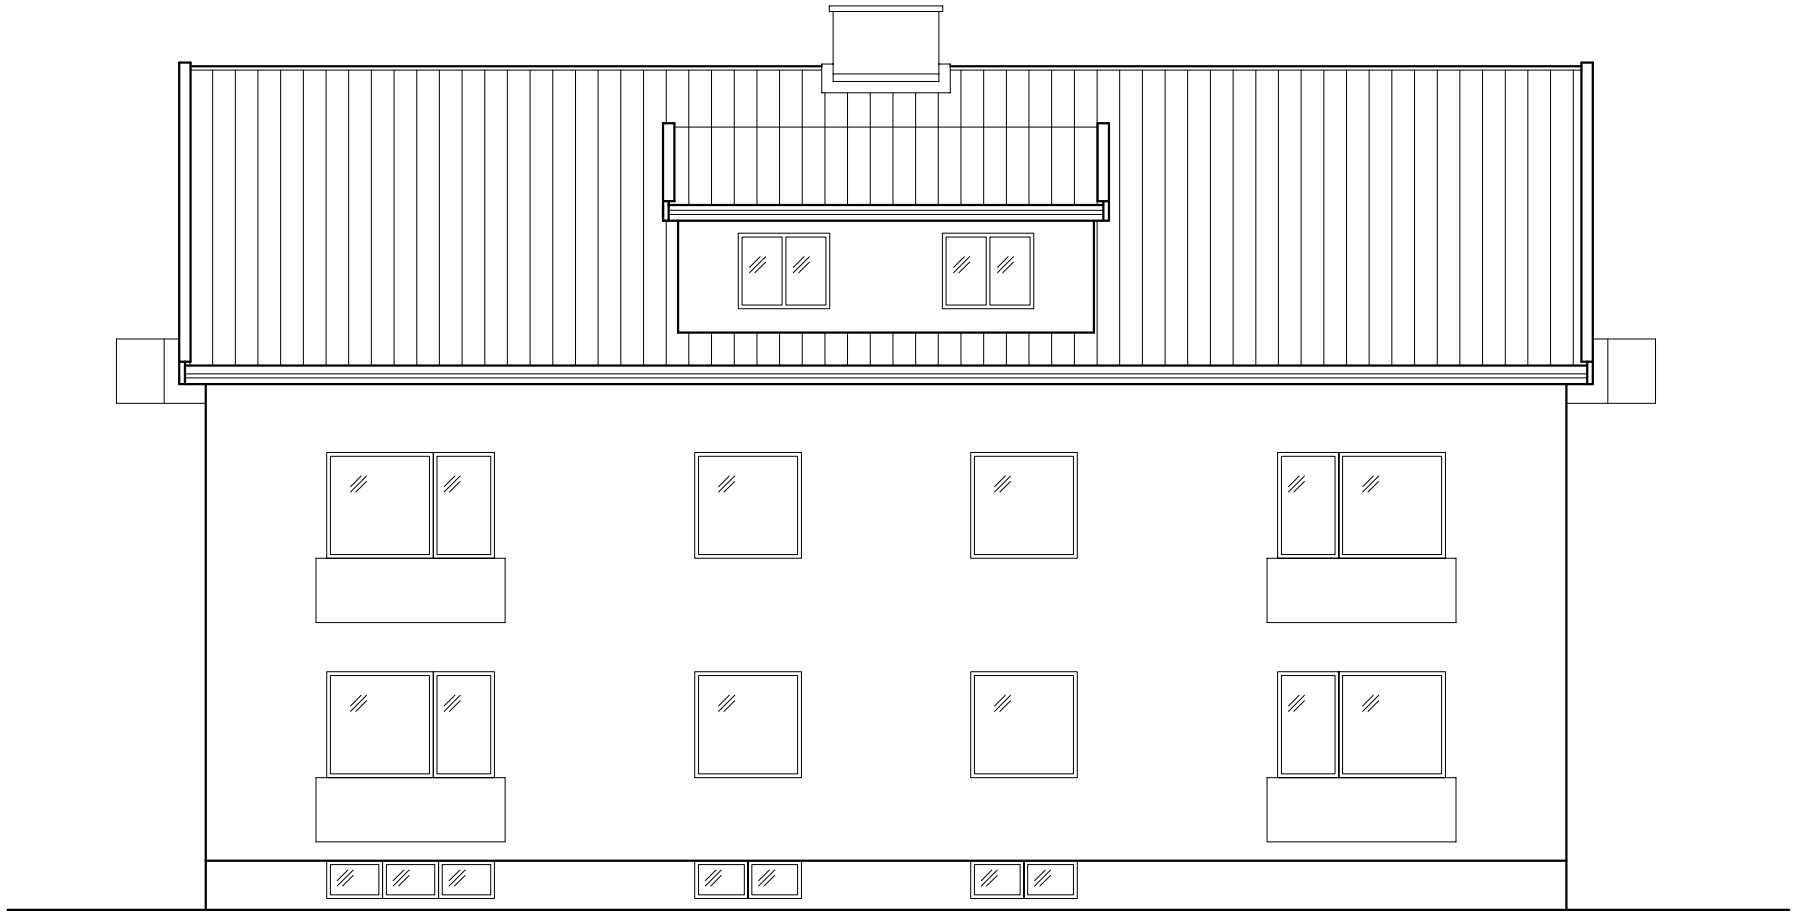

FASAD MOT SÖDER

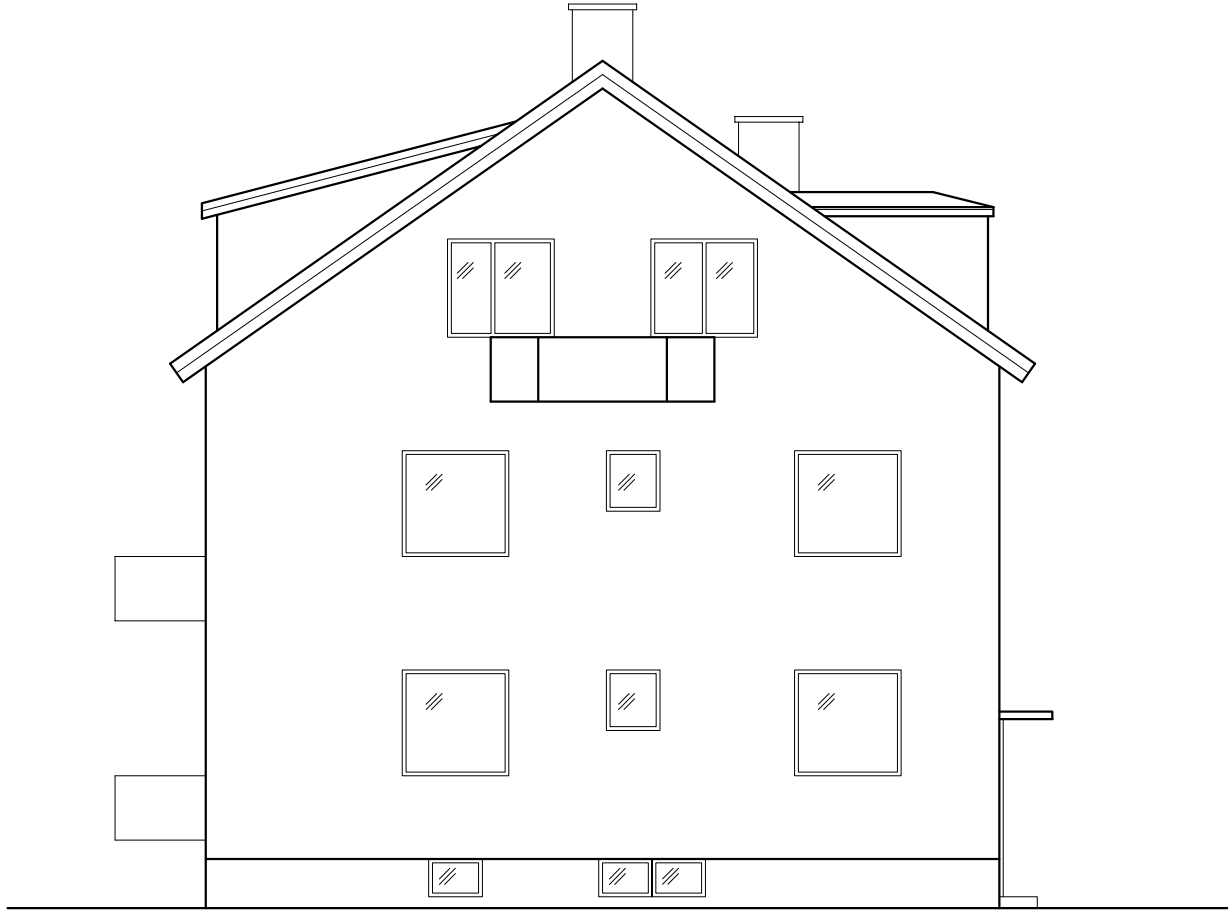

FASAD MOT ÖSTER

BET	ANT	ÄNDRINGEN	AVSER	DATUM	SIGN
RELATIONSHANDLING					
 CONTEKTON Arkitekter Fyrstad AB KUNSGATAN 3462 33 VÄNERSBORG TEL 051-262880FAX 051-262880 UPPDRAG NR 042110 RITAD/KONSTR AV AL HANDLÄGGARE PB DATUM 2004-08-25 ANSVARIG Peter Bergmann					
Kv. Morkullan 29, Vänersborgs Kommun					
FASADER					
SKALA		NUMMER			BET
A1 - 150		A3:07			
A3 - 1:100					