



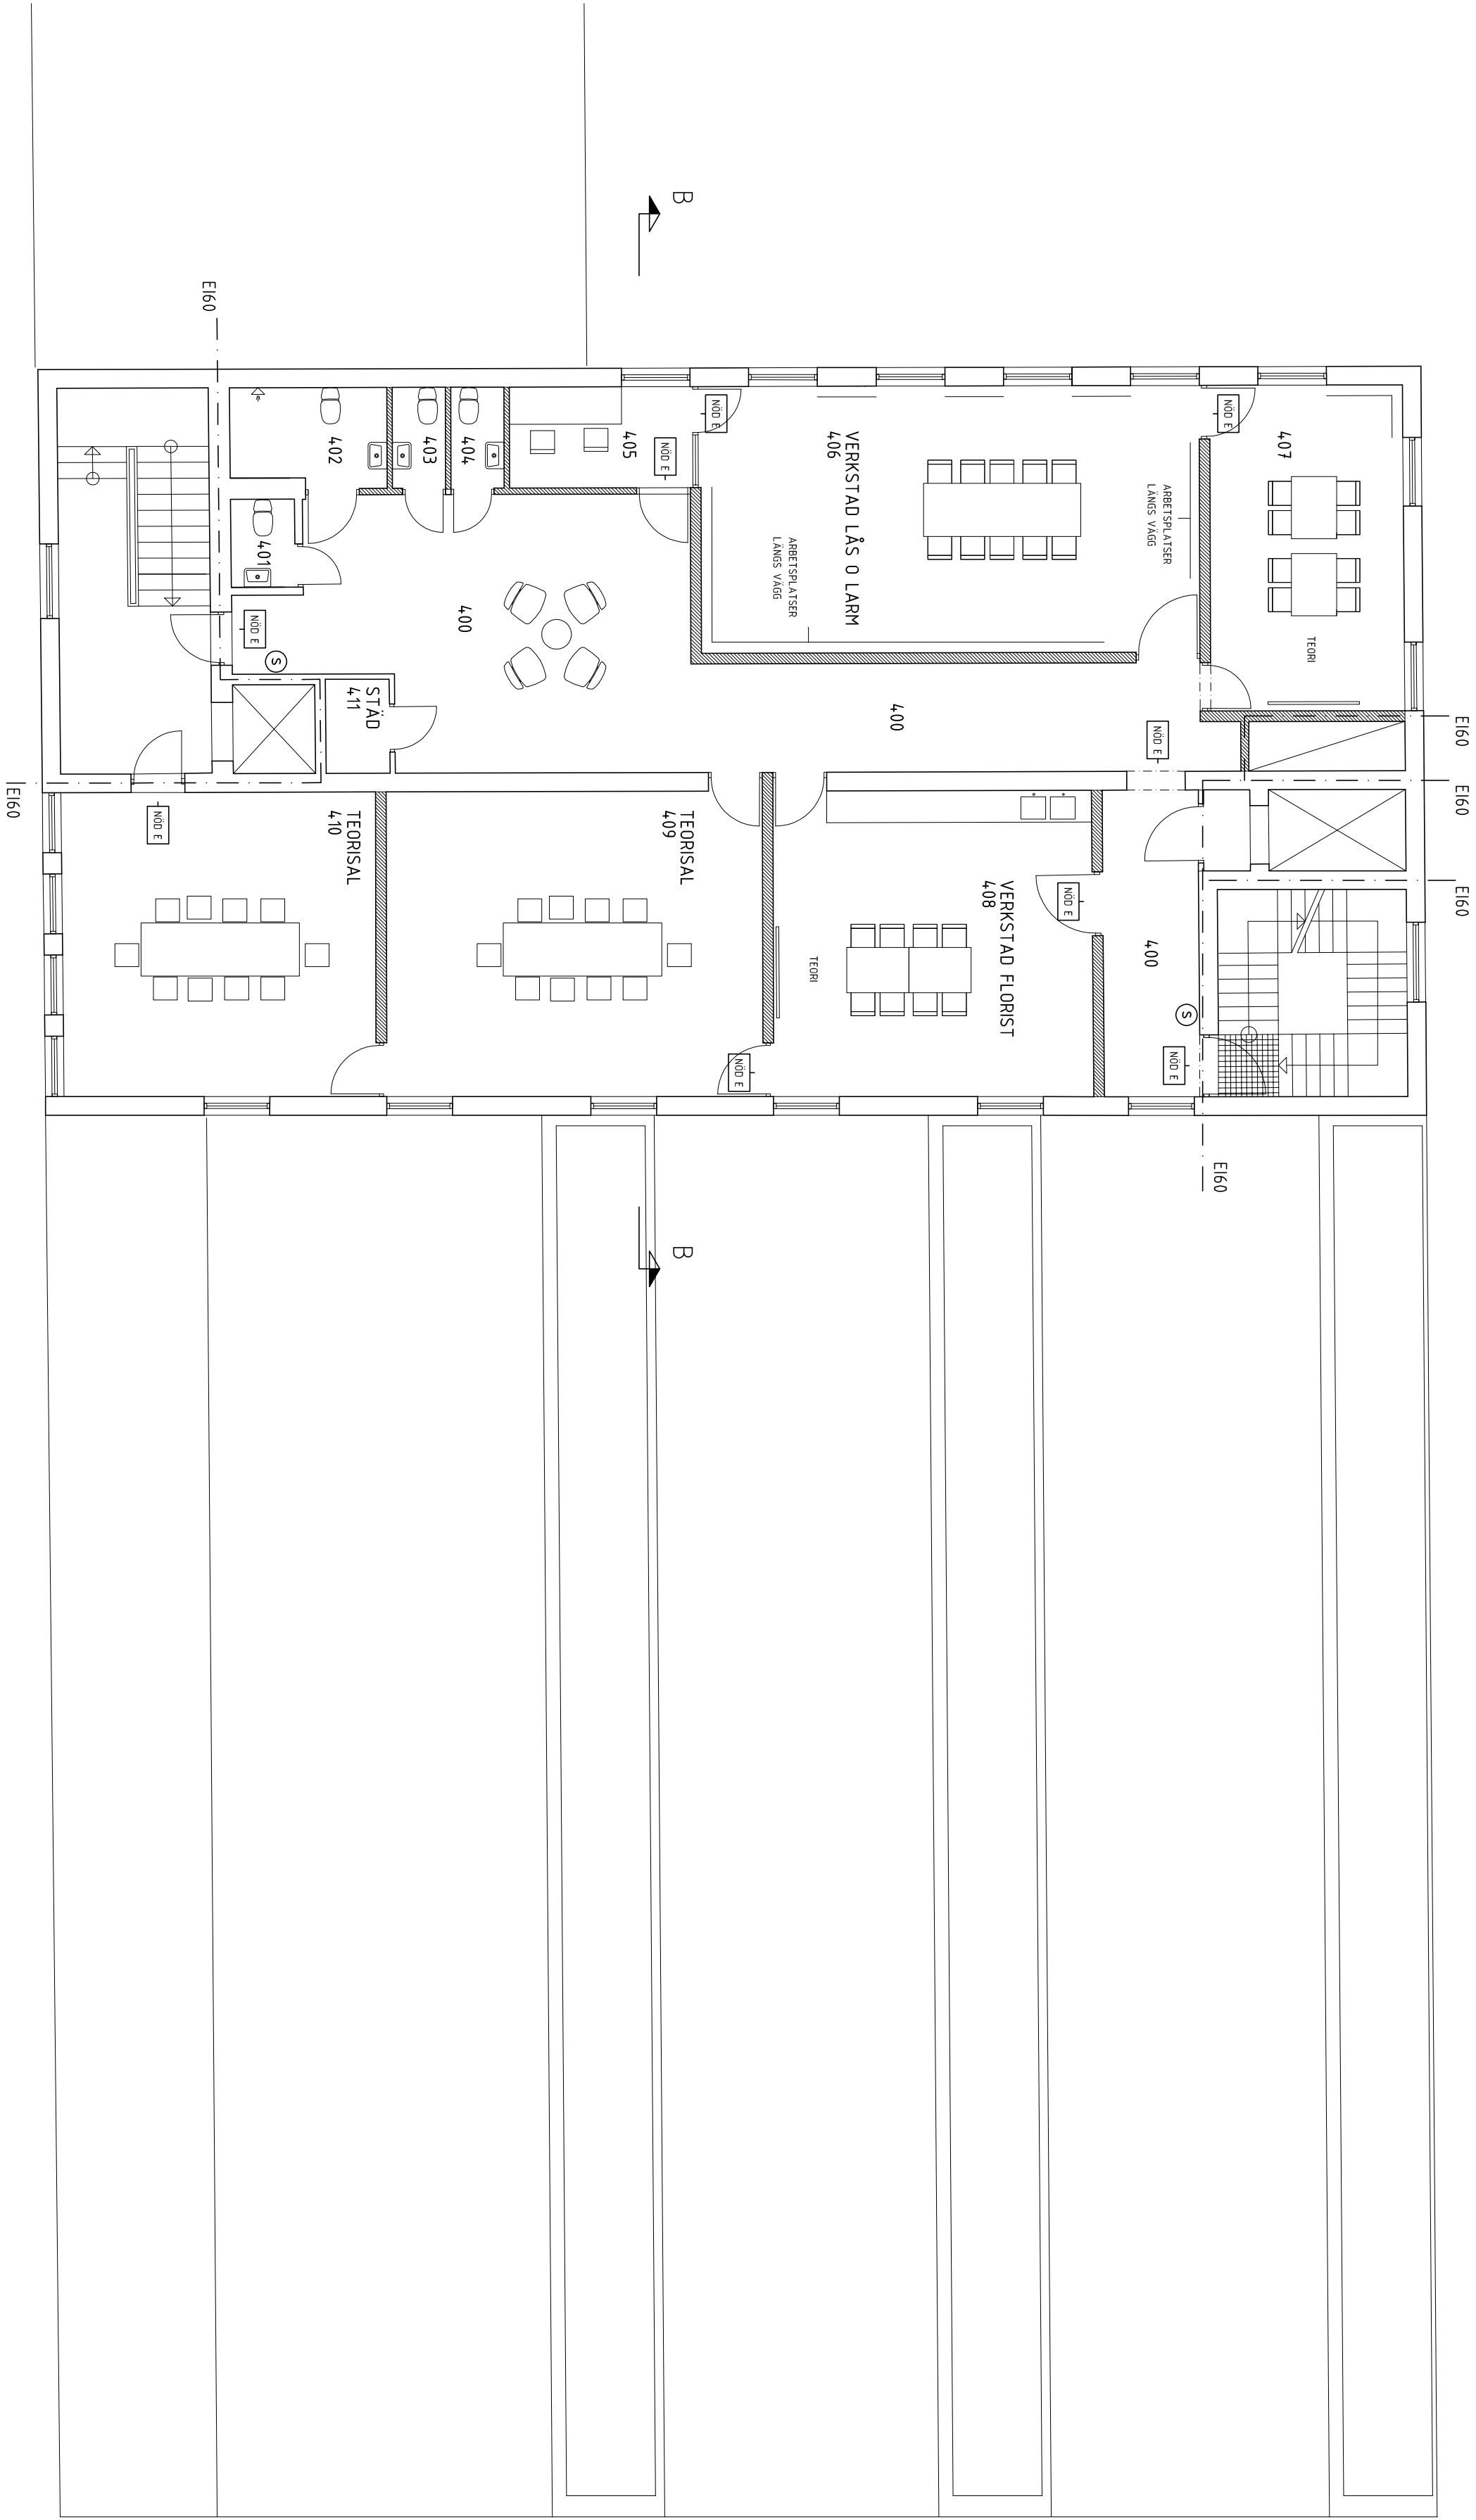

PLAN 4

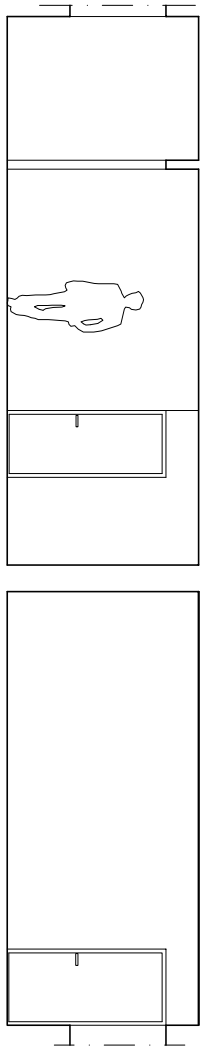

SEKTION B-B

- AVSER NY VÄGG
- AVSER ÖPPNING I BEF. VÄGG
- AVSER RIVEN VÄGG
- AVSER HANDBRANDSLÄCKARE
- AVSER VÄGLEDANDE MARKERING TYP EFTERLYSANDE

BET	ANT	ÄNDRINGEN AVSER	SIGN	DATUM
RELATIONSHANDLING				08 08 18
BYGGHANDLING				
FÖRFRÅGNINGSUNDERLAG				
BYGGLOVSHANDLING				
GRANSKNINGSHANDLING				
PRELIMINÄR HANDLING				
Bygg- och Markprojektering Projektleddning				
Södra Stenbocksgatan 8 Tel. 042-13 94 80 E-post: griib@griib.com www.griib.com				
UPPDRAG NR 311801		RTAD AV AC	HANDLÄGGARE AC	
DATUM 08-05-07		FILNAMN		
YRKESSKOLA LYON kv. PORTUGAL 9 RENOVERING OMBYGGNAD ETAPP 2				
PLAN 4				
SKALA A3 1:200/A1 1:100	NUMMER 105	BET -		