



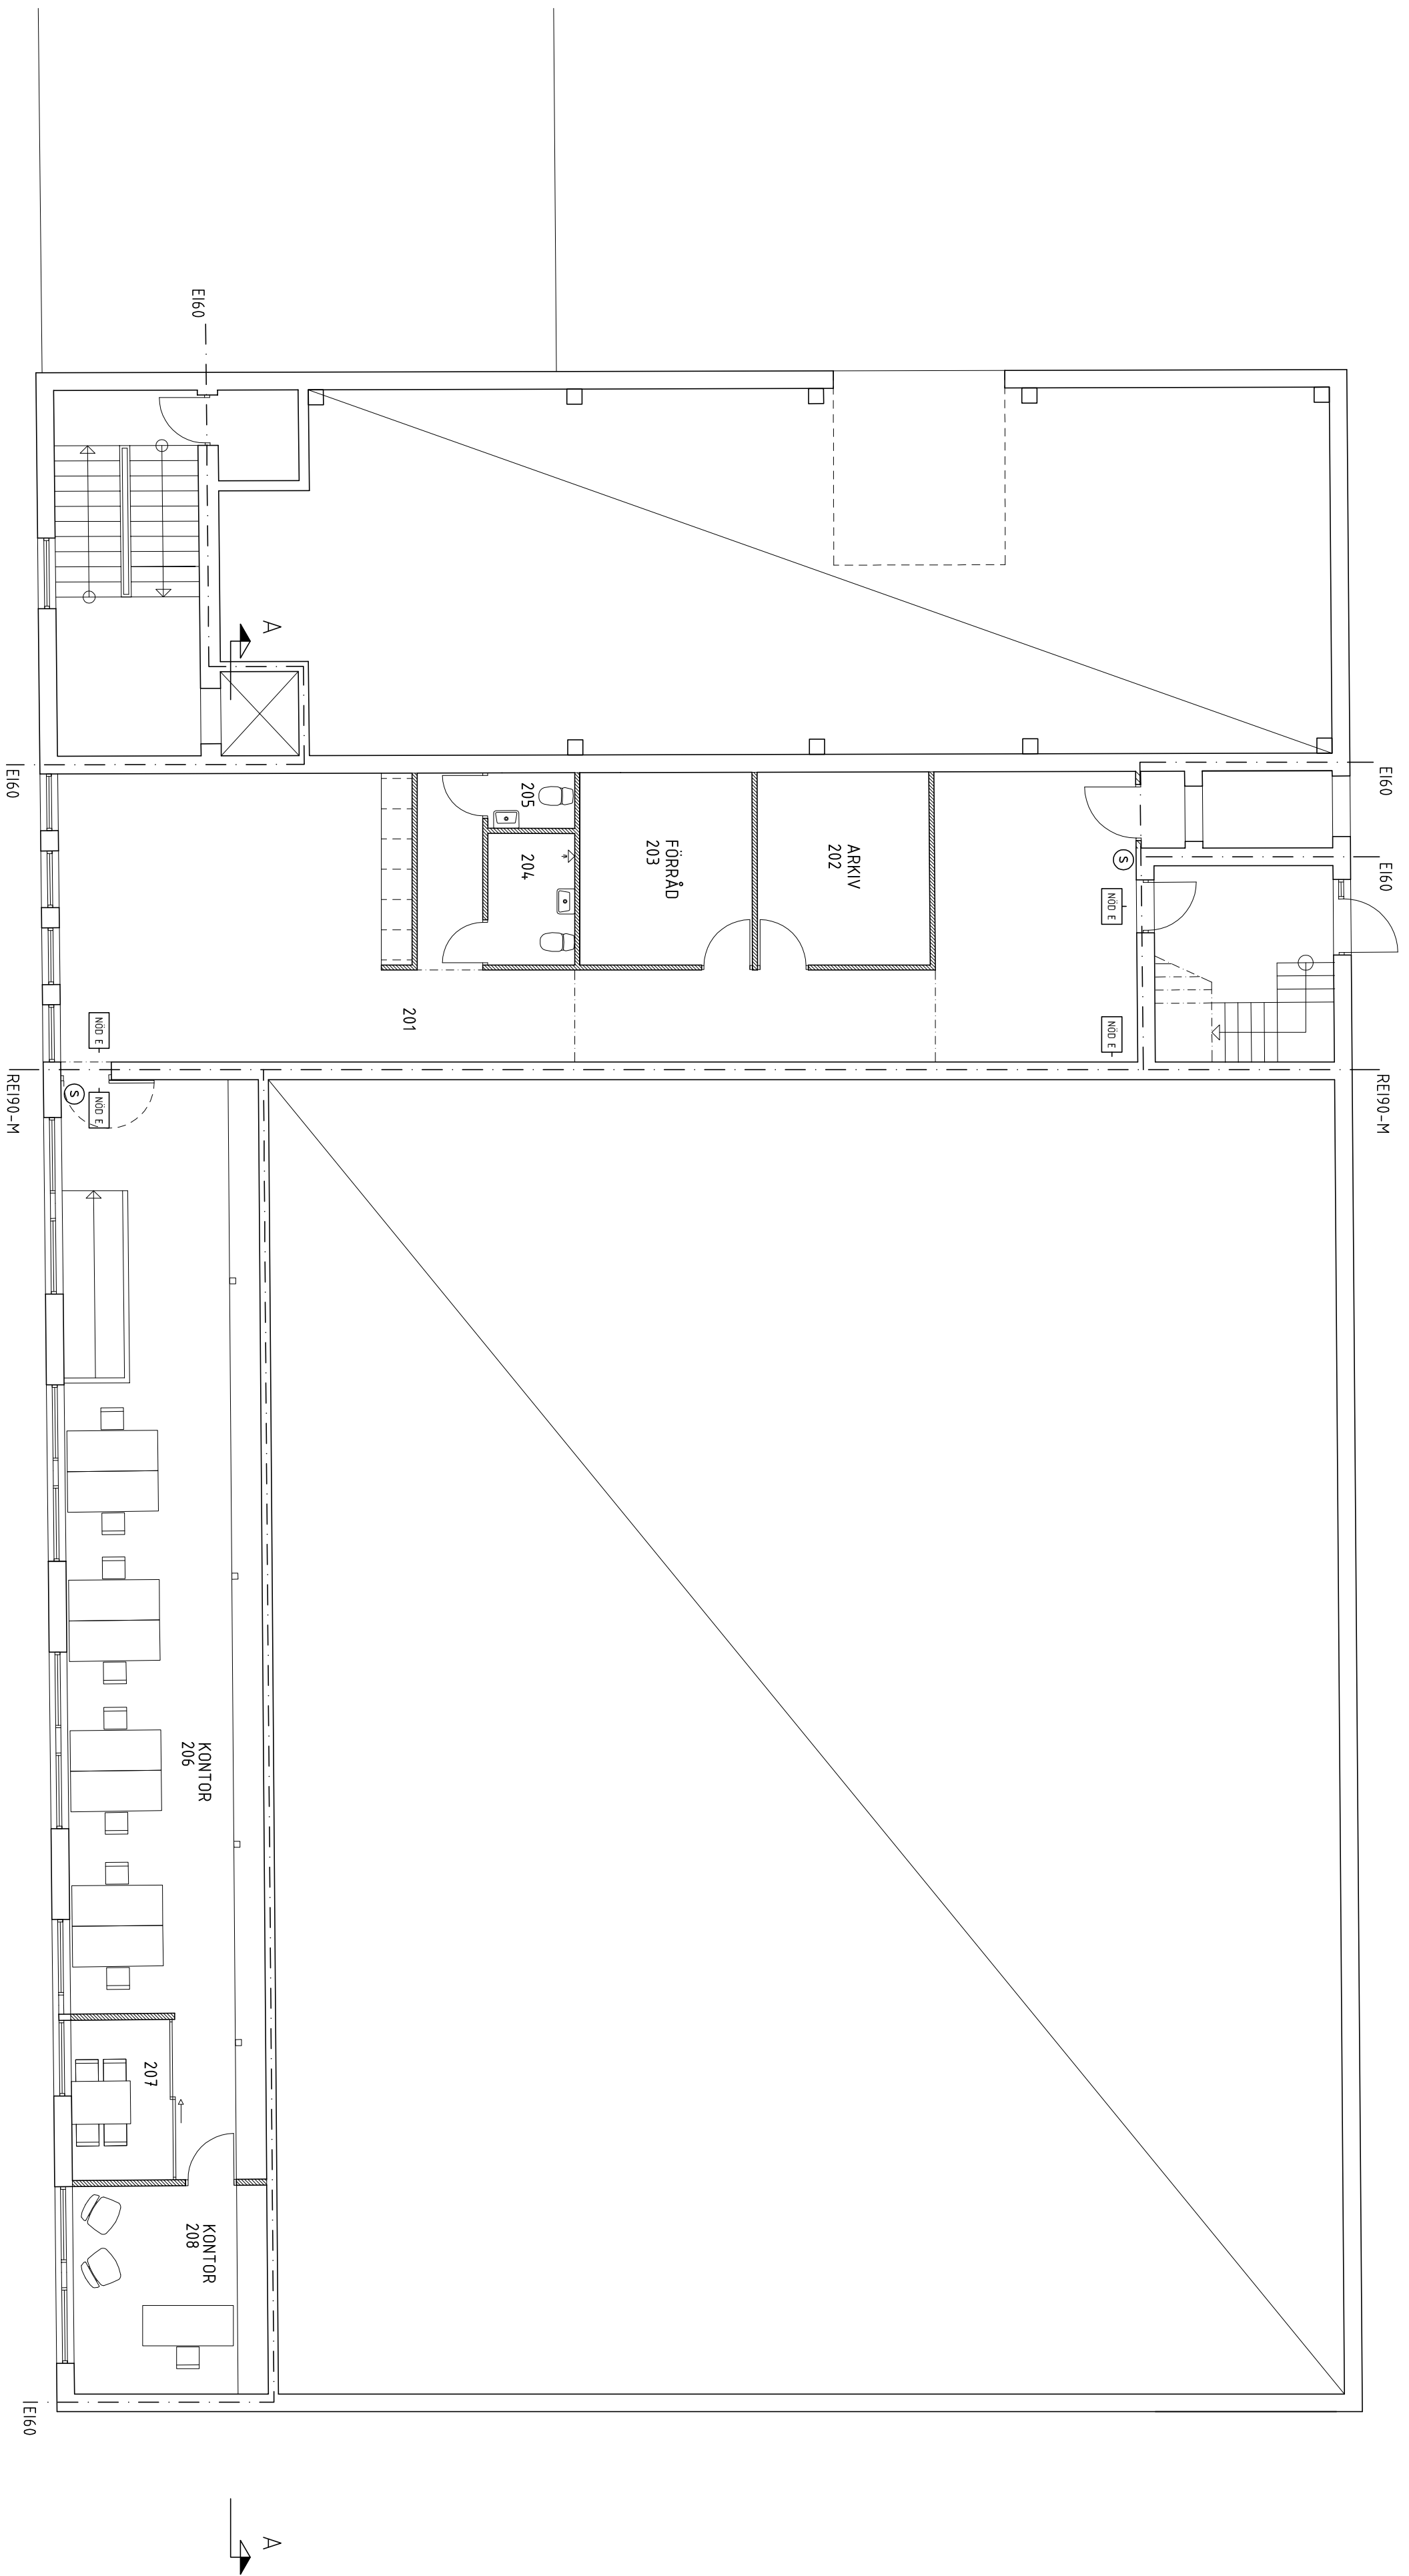

PLAN 2

SEKTION A-A

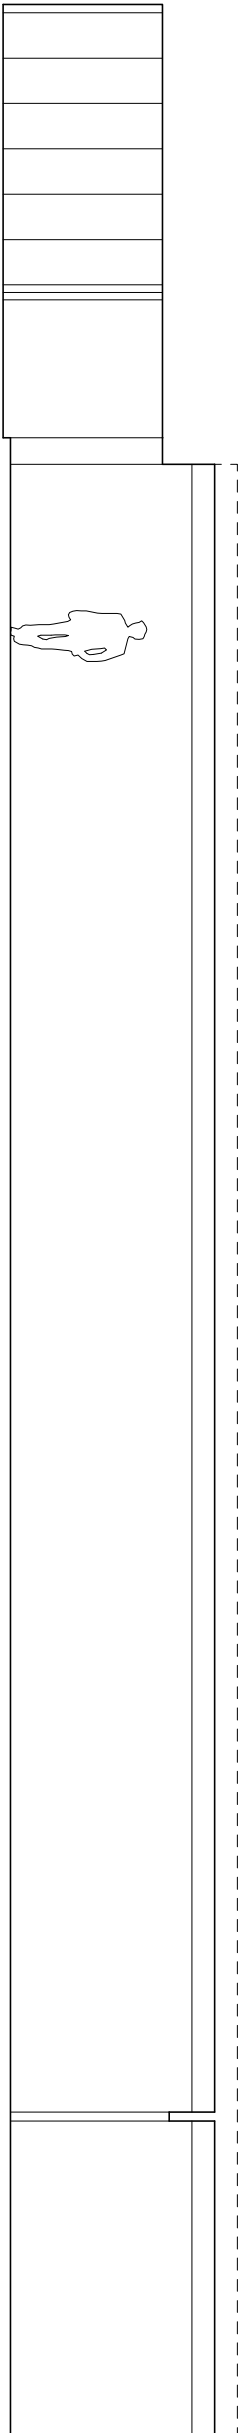

- AVSER NY VÄGG
- AVSER ÖPPNING I BEF. VÄGG
- AVSER RIVEN VÄGG
- AVSER HANDBRANDSLÄCKARE
- AVSER VÄGLEDANDE MARKERING TYP EFTERLYSANDE

BET	ANT	ANDRINGSN AVSER	SIGN	DATUM
RELATIONSHANDLING				08 08 18
BYGGHANDLING				
FÖRFRÅGNINGSUNDERLAG				
BYGGLOVSHANDLING				
GRANSKNINGSHANDLING				
PRELIMINÄR HANDLING				
Bygg- och Markprojektering Projektleddning				
Södra Stenbocksgatan 8252 47 HELSINGBORG				
Tel. 042-13 94 80Fax. 042-12 80 13				
E-post: griab@griab.comwww.griab.com				
UPPDRAG NR	311801	RITAD AV	AC	HANDLÄGGARE
DATUM	08-05-07			FILNAMN
YRKESSKOLA LYON				
Kv. PORTUGAL 9				
RENOVERING OMBYGGNAD ETAPP 2				
PLAN 2				
SKALA	NUMMER	I BET		
A3 1:200/A1 1:100	104	-		