


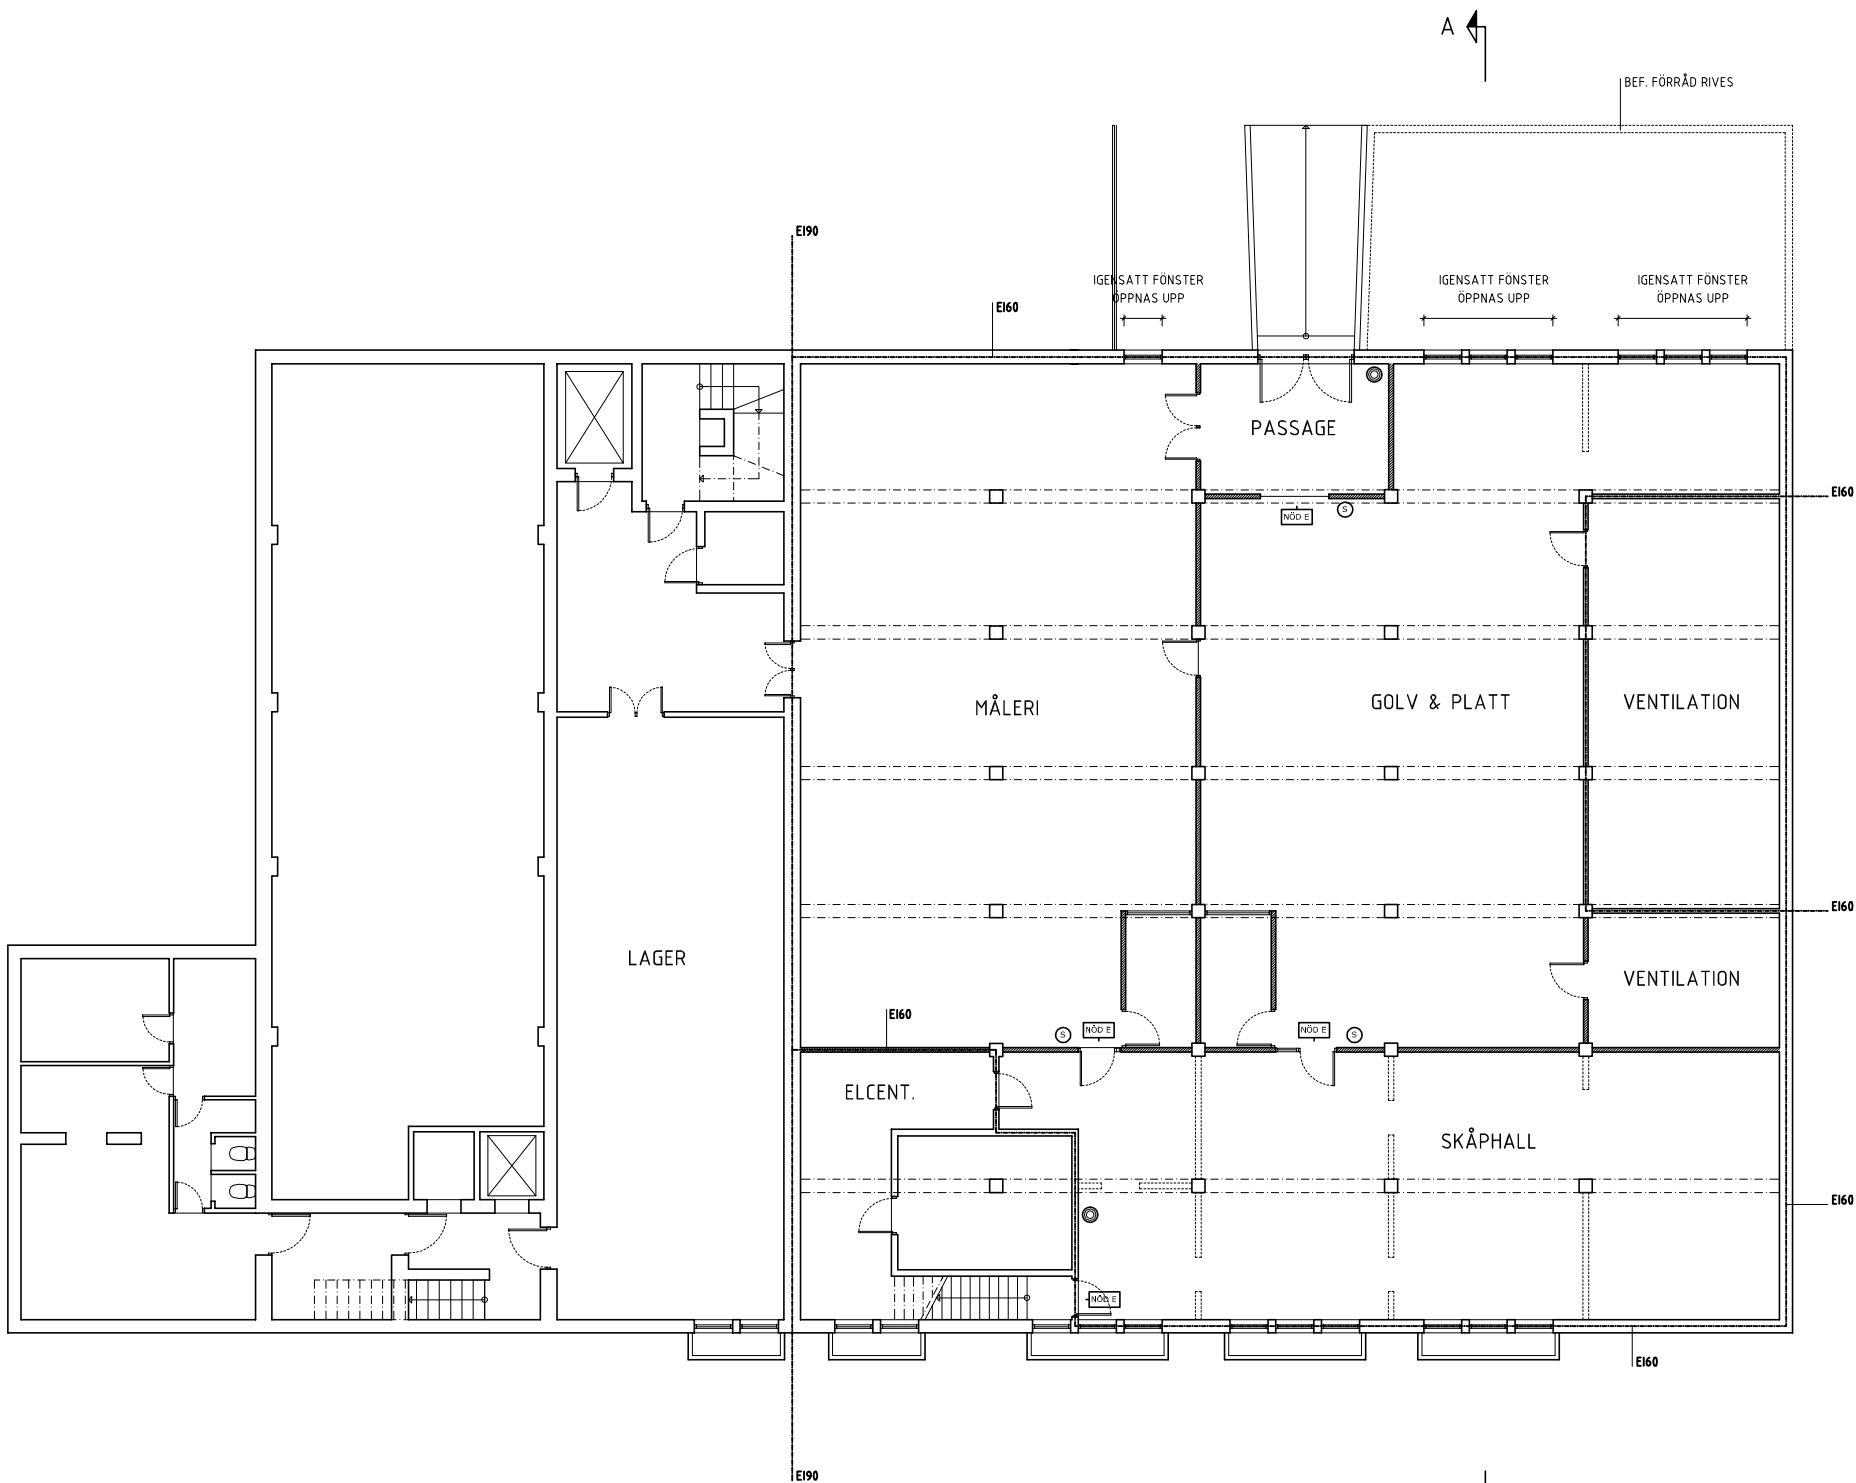

PLAN KÄLLARPLAN SKALA 1:100

ANVISNINGAR

MÅTT ANGES I MILLIMETER

- AVSER NY VÄGG
- AVSER RIVEN VÄGG
- AVSER LARMKNAPP
- AVSER HANDBRANDSLÄCKARE
- AVSER VÄGLEDANDE MARKERING TYP EFTERLYSANDE

A	ÄNDRING STATUS HANDLING	AC	2012 09 26
---	-------------------------	----	------------

BET	ANT	ÄNDRINGEN AVSER	SIGN	DATUM
RELATIONSHANDLING	120926			

Chahrou Huitilainen A+D

Chahrou Huitilainen
Arkitekt + Design AB
N. Långgatan 18
042 18 00
info@chad.se
www.chad.se

UPPDRAG NR 103500	RITAD AV AC	HANDLÄGGARE AC
DATUM 11 06 21		FILNAMN 1035-100
YRKESKOLA BAGGIUM KV. PORTUGAL 9 HELSINGBORG RENOVERING OMBYGGNAD PLAN KÄLLARPLAN		
SKALA A1 1:100, A3 1:200	NUMMER 100	BET A