


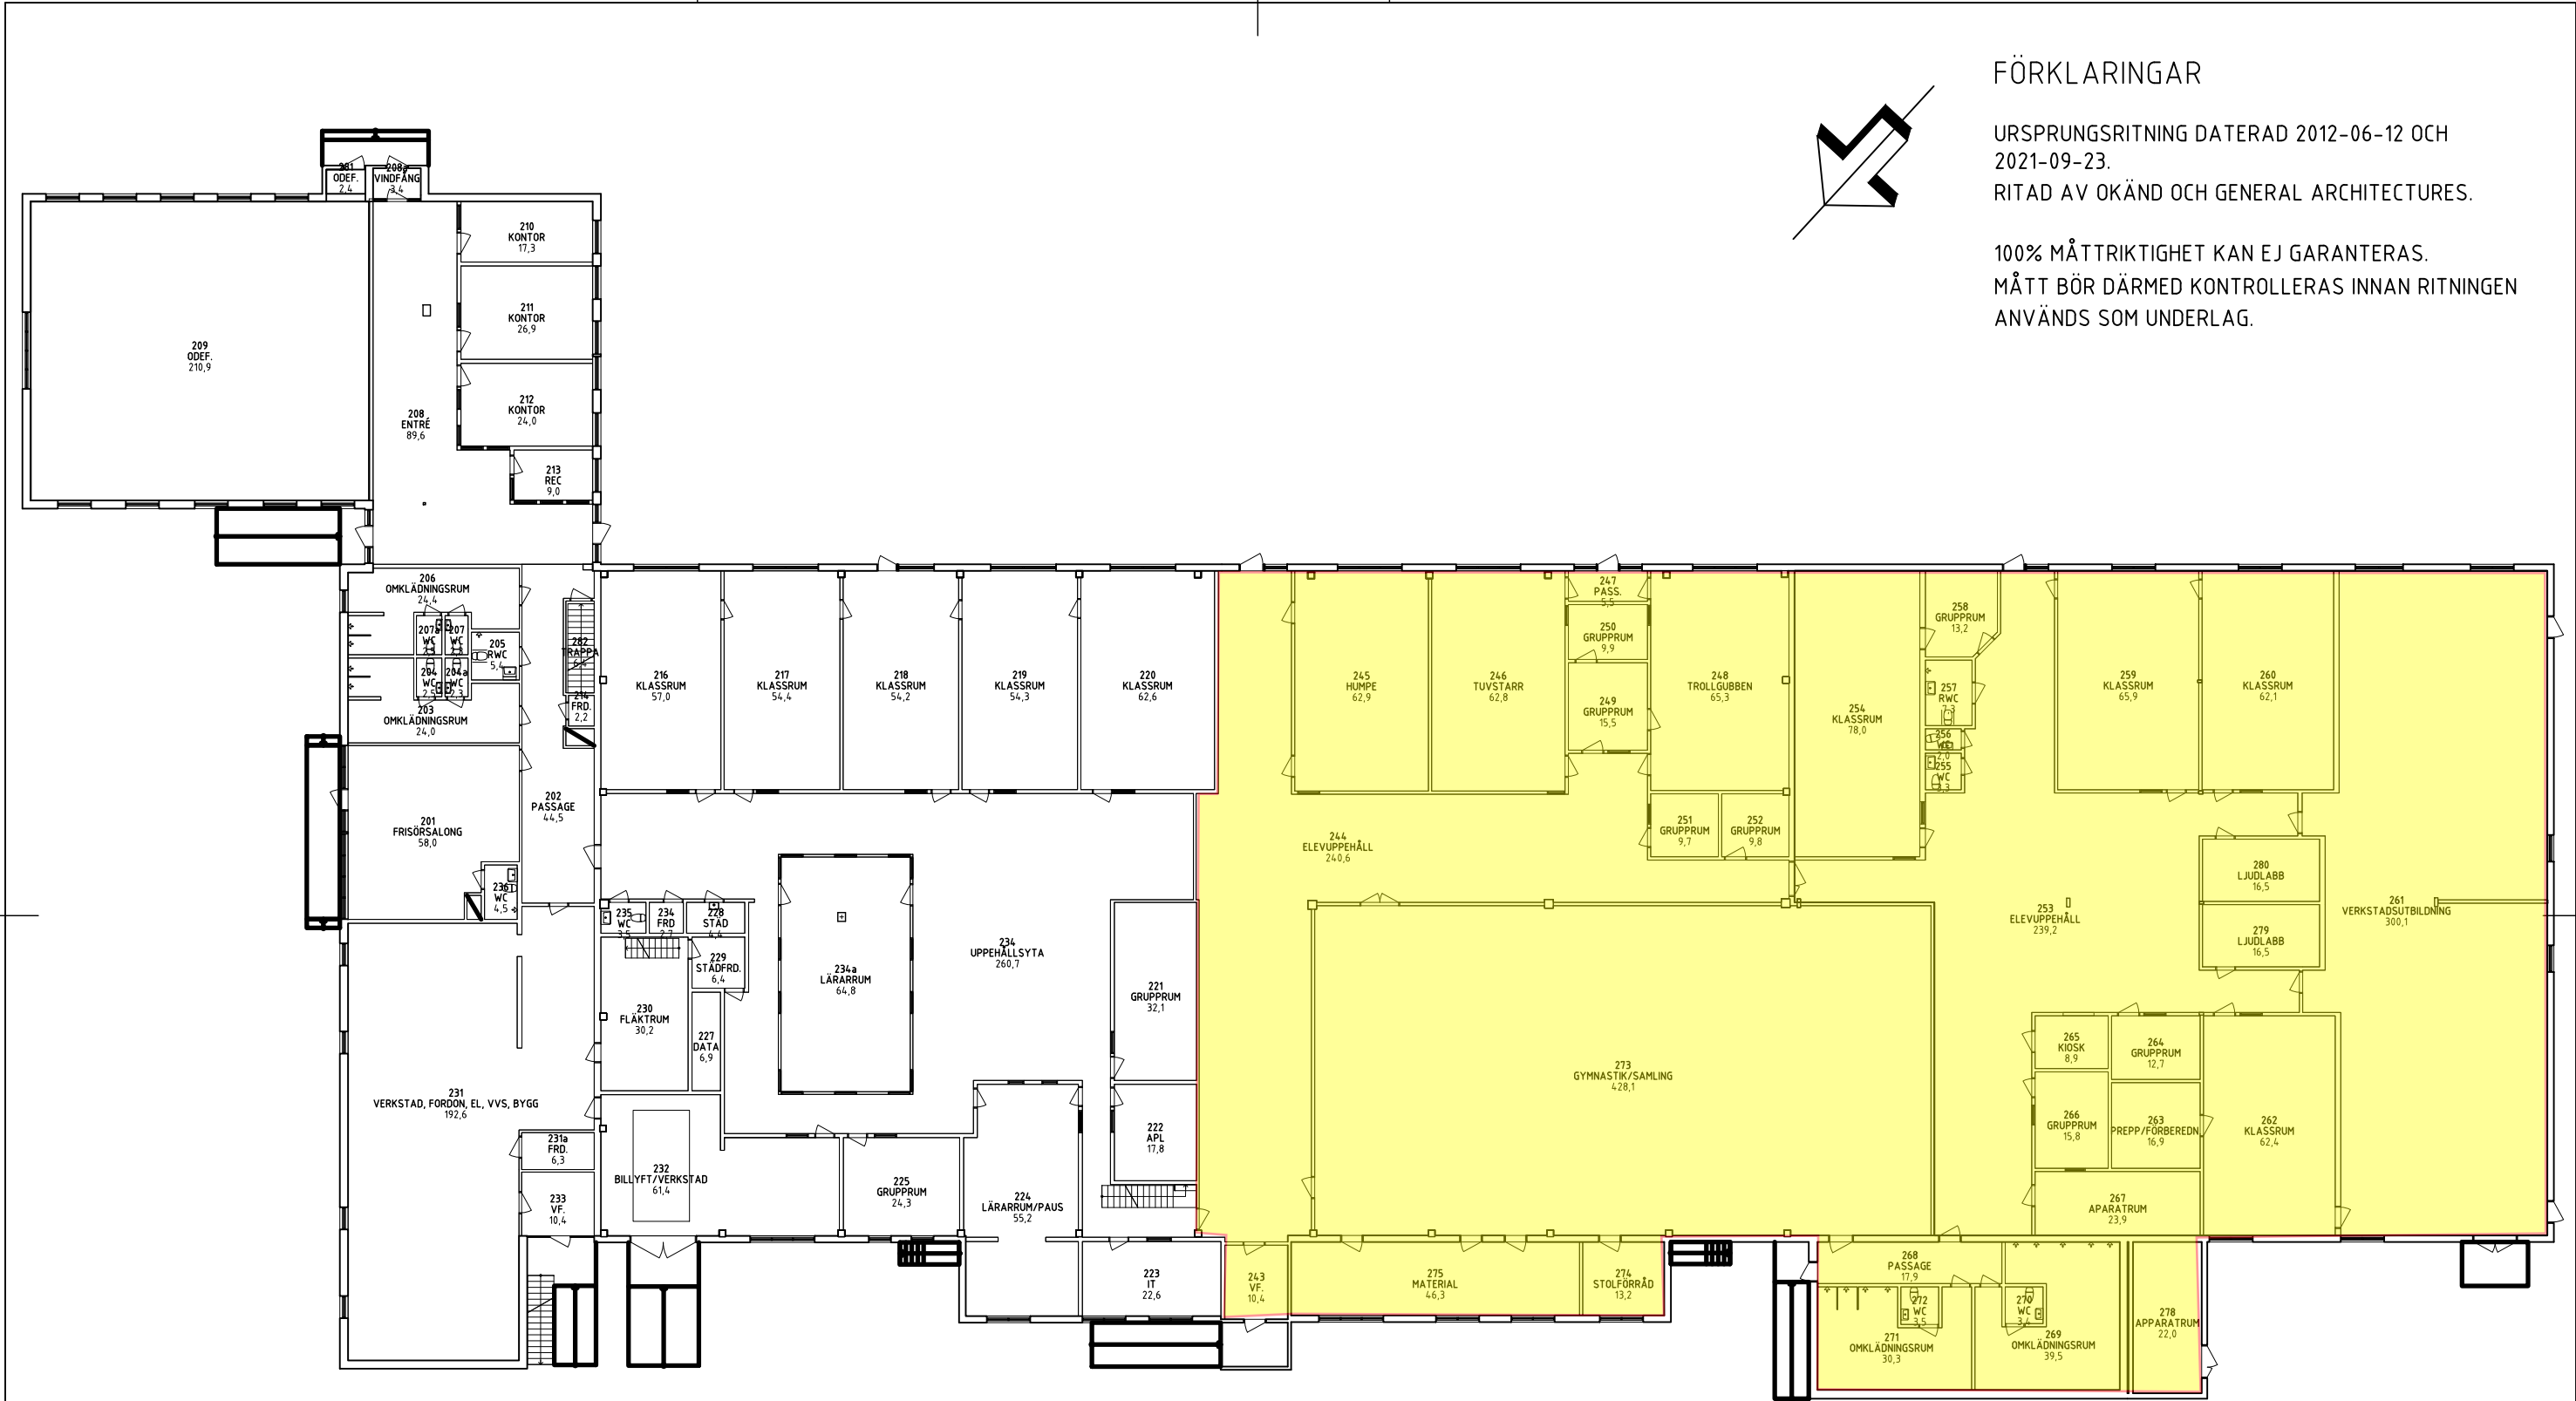


FÖRKLARINGAR

URSPRUNGSRITNING DATERAD 2012-06-12 OCH
2021-09-23.
RITAD AV OKÄND OCH GENERAL ARCHITECTURES.

100% MÅTTRIKTIGHET KAN EJ GARANTERAS.
MÅTT BÖR DÄRMED KONTROLLERAS INNAN RITNINGEN
ANVÄNDS SOM UNDERLAG.


RELATIONSHANDLING

BET	ANT	REVIDERINGEN AVSER	SIGN	DATUM
FASTIGHET		KONTORET 2		
ADRESS		SKELLEFTEÅ		
PROJEKTNAMN OCH NUMMER		PLAN 2		
		ENTRÉPLAN		
		ÖVERSIKT		
		AREARITNING		
KONSULT FIRE SAFETY NORDIC AB				
RITAD AV M. LAURIN	HANDLÄGGARE J. LÖFGREN	ARBETSNUMMER 71180		
ORT LULEÅ	DATUM 2024-03-19	SKALA A1 : A3 1:300	RITINGSNUMMER 333701-A40-1-0200-AREA	BET BLAD

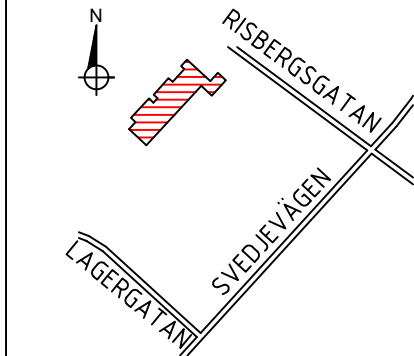

LAGER: SB11

SKALA 1:300

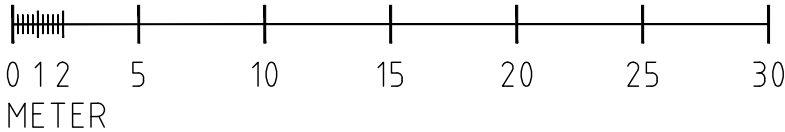

333701-A40-P03

333701-A40-P02

333701-A40-P01

PLO: 2024-06-17 19:34 333701-A40-1-0200-AREA.DWG JONATHAN LÖFGREN