

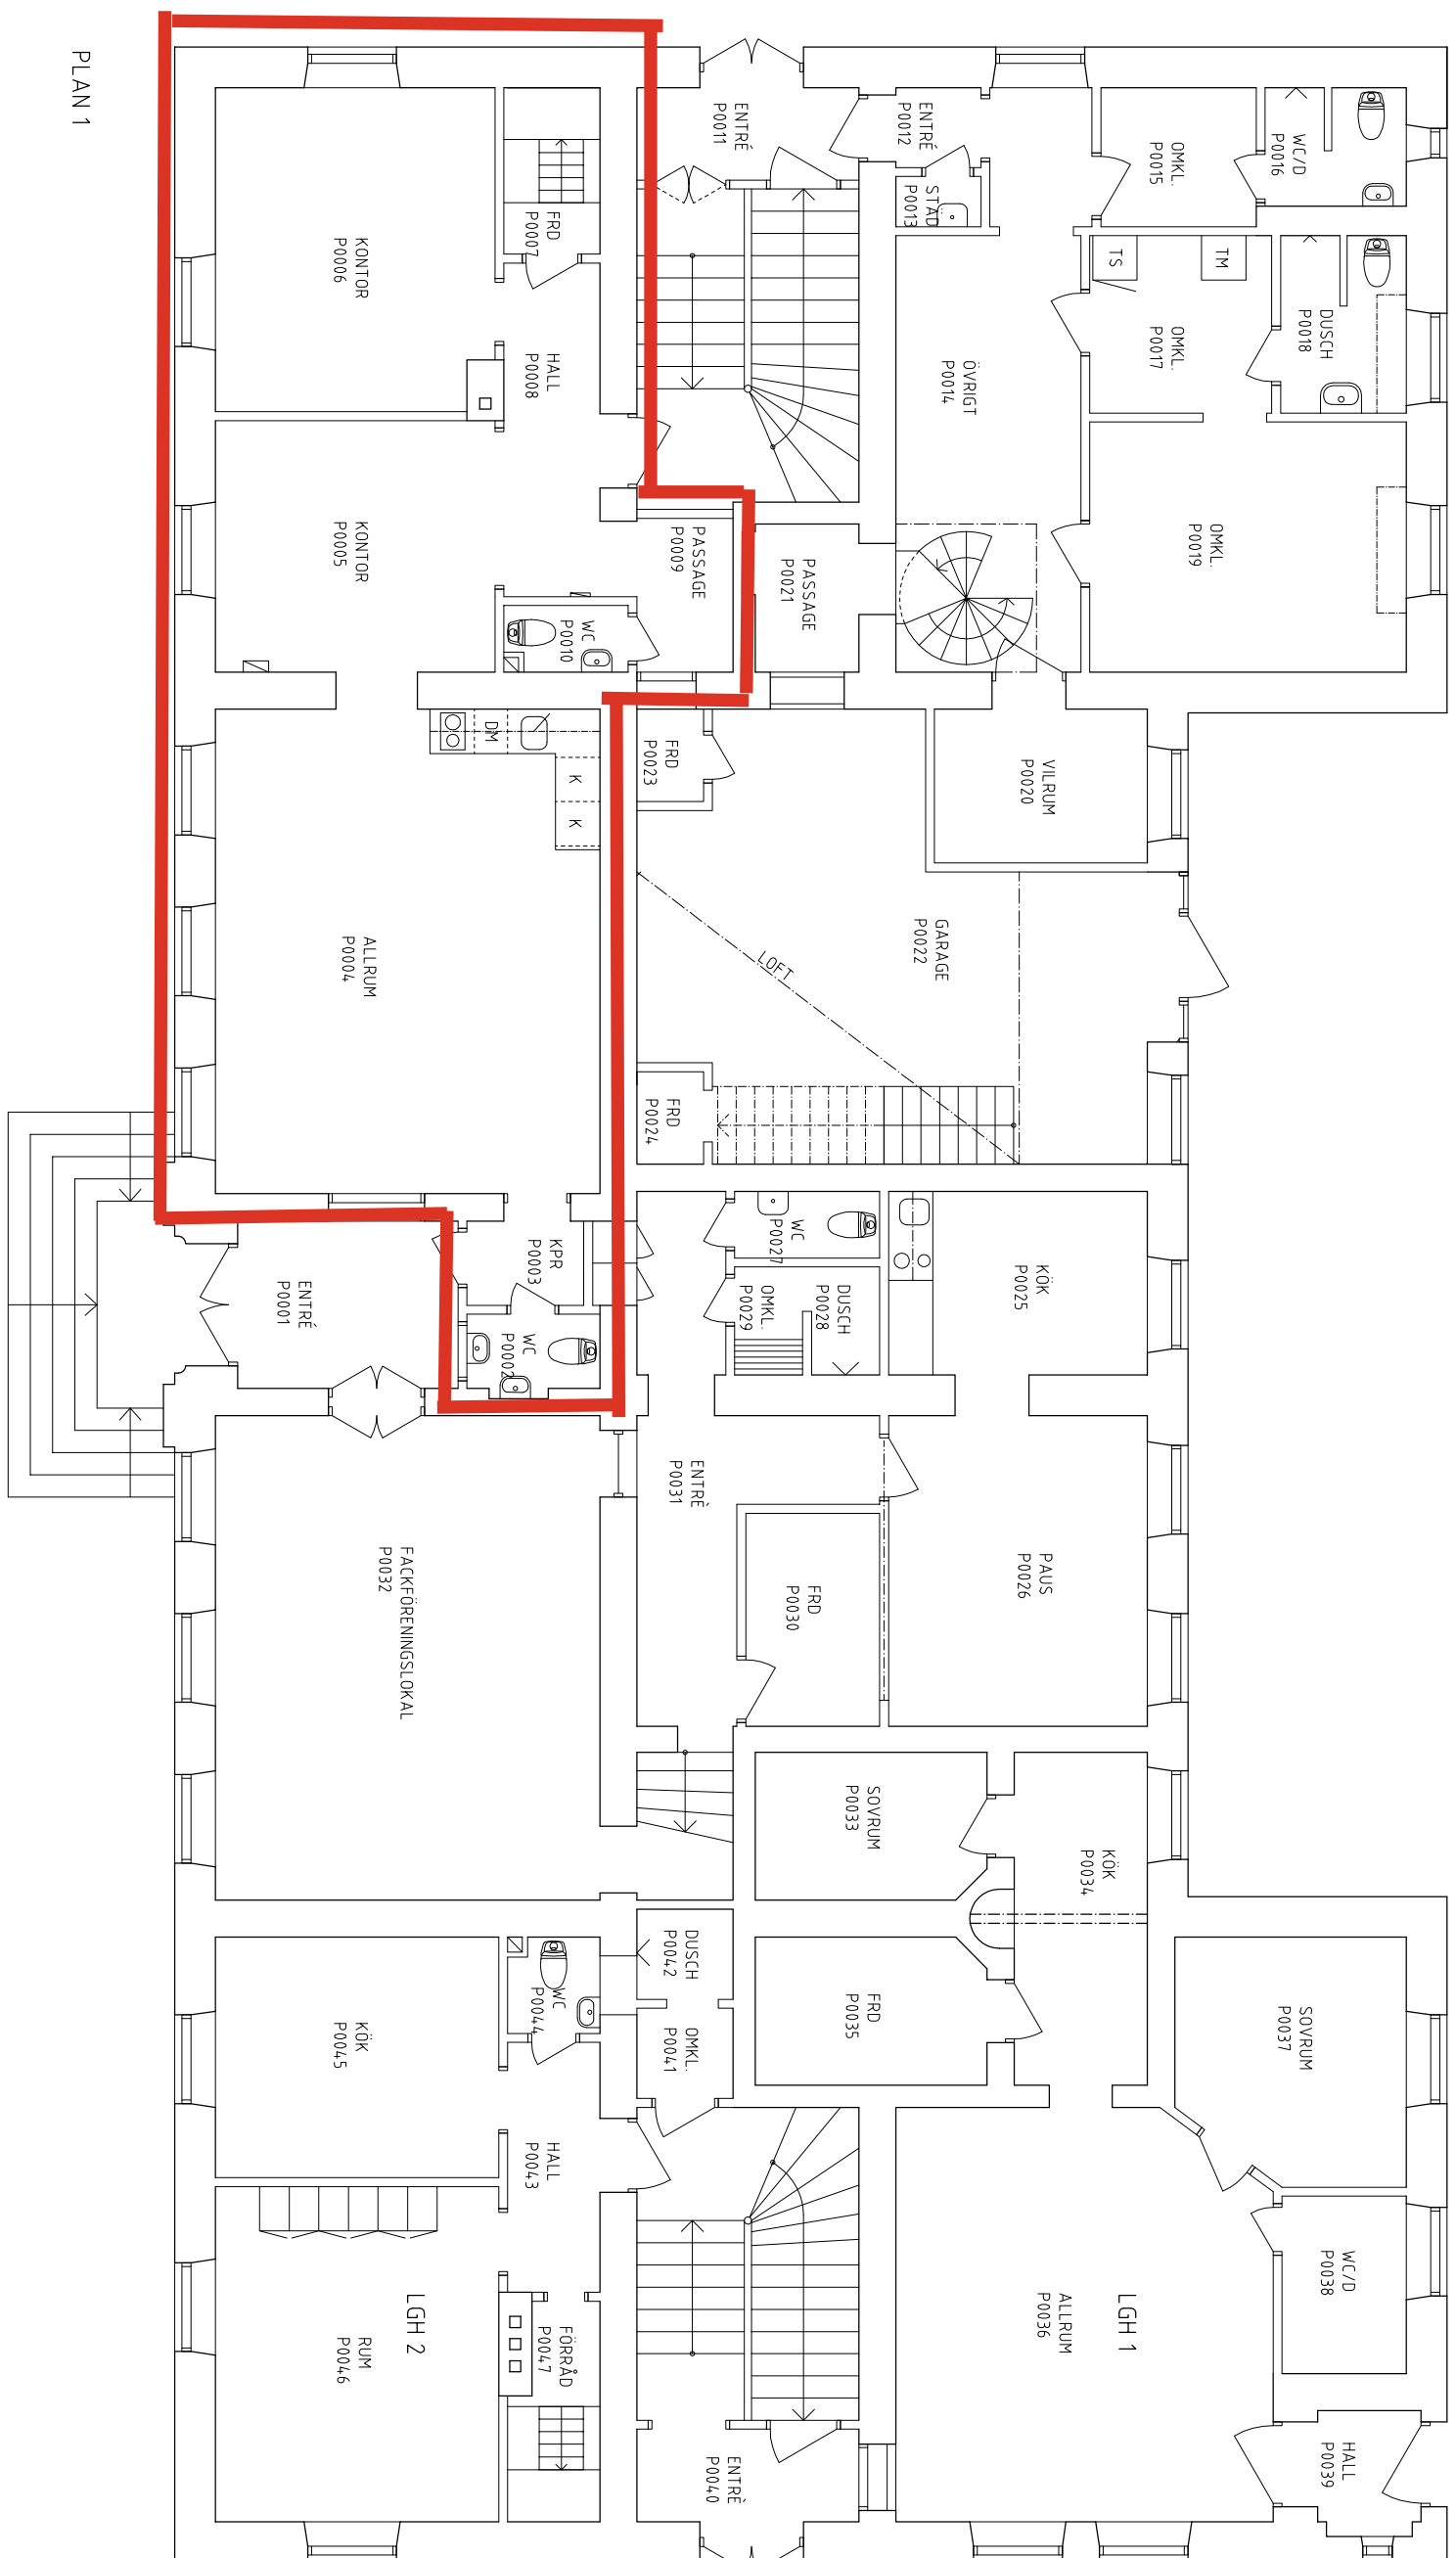


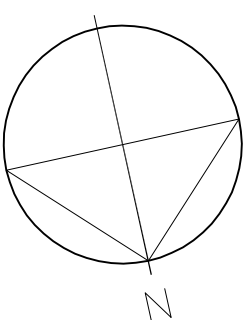

PLAN 1

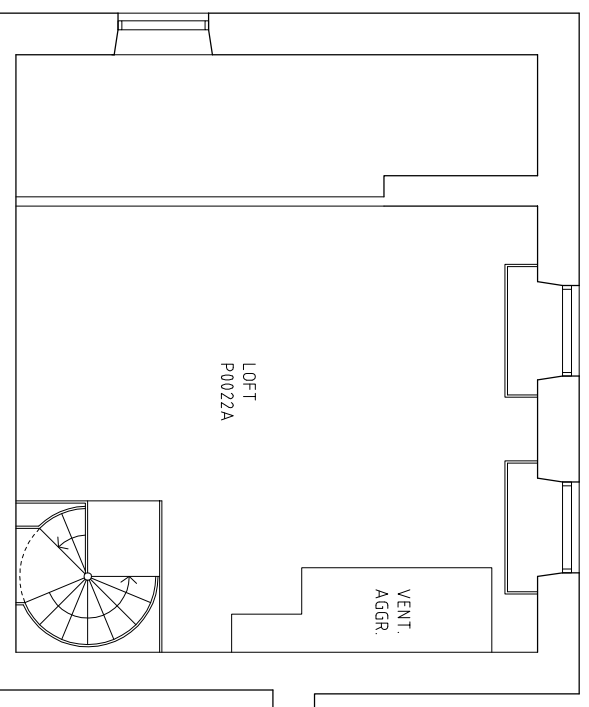

PLAN 1, LOFT

BET	ANT	ÄNDRINGEN ÅR/SER	DATUM	SIGN
-----	-----	------------------	-------	------

RELATIONSRITNING

BEF UTSSENDE

VÄRTAN



STOCKHOLMS HAMNAR
Tel. 08 - 670 26 00 Fax 08 - 670 26 04

X	A	ASKHAGEN	R
B			T
E			V
K			Z
M			

UPPDRAK NR	RITAD AV / KONSTR AV	GRÄNSKAD
	A0	A0

2005-12-02		S. ASKHAGEN		1:100 (A1)

PLAN PC

PLANRITNING

A305:01REL-P0

INTERNET CO-NR SH	INTERNET ARKIV NR SH
-------------------	----------------------