


HÄNVISNINGAR

Se ritning: A-40-1-000 och A-40-1-001

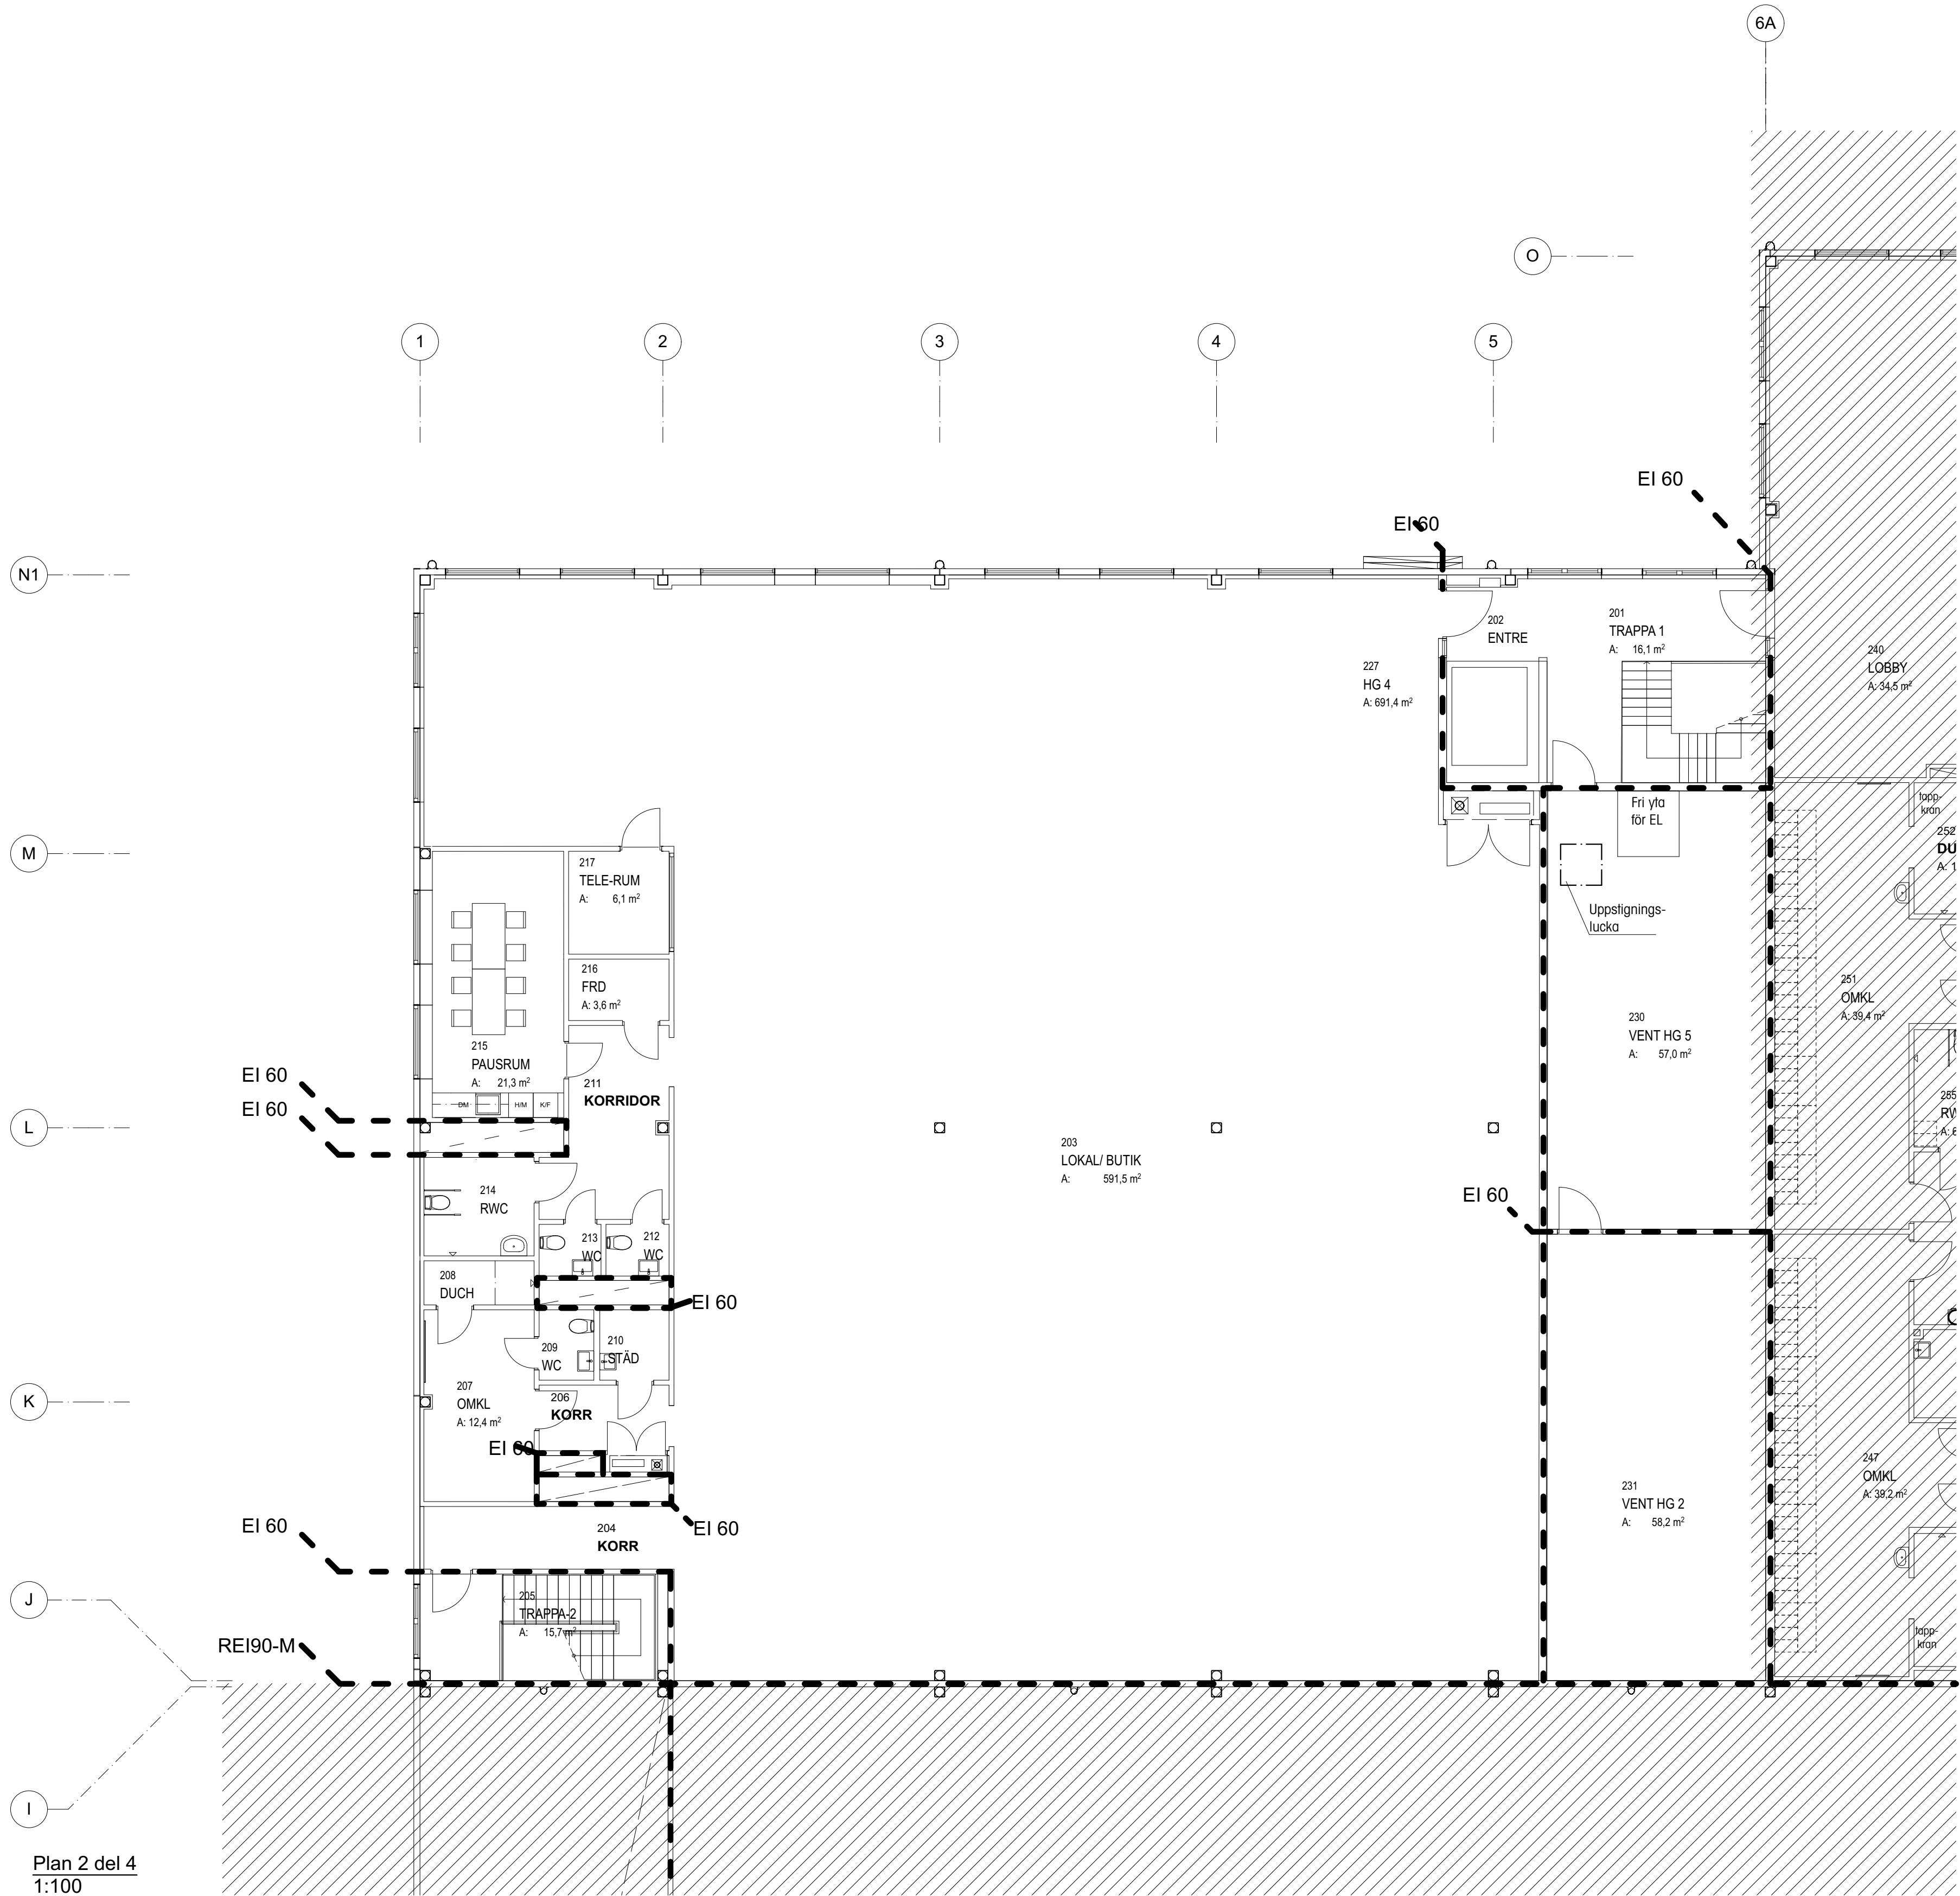

Plan 2 del 4
1:100

BET	ANT	ÄNDRINGEN AVSER	DATUM	SGN
RELATIONSHANDLING				
				
INDUSTRIHALL NYBYGGNAD ETAPP 1 - PADEL, GUSTAVSBERG 1:523 Leveransvägen, Värmdö Kommun				
4 3 2 1  TAKPLAN PLAN 2 PLAN 1 BOTTNPLAN				
A	Cortina & Käll		T. 0708-799 603	
K	STIBA		T. 033 - 23 33 90	
V	VVS1		T. 0705-226 747	
R	Bengt Dahlgren		T. 031-79 22 721	
E	BLK Borås Elkonsult		T. 033-13 78 45	
L	O2 Landskap		T. 0760-799 858	
M	Dämningsverket		T. 0702-097 175	
X	-		T. -	
UPPDRAG NR 53019	RITAD AV M.SRINIVAS		HANDLÄGGARE E.LARROUY	
DATUM 2021-10-15	ANSVARIG E.LARROUY			
BLIVANDE UTSEENDE Plan 2 del 4				
SKALA 1:100 (A1)		NUMMER A-40-1-204		BET