


FÖRKLÄRINGAR

ALLA MÅTT ANGES I MILLIMETER

BRANDCELLSGRÄNS EI60

FÖRESKRIFTER

HÄNVISNINGAR

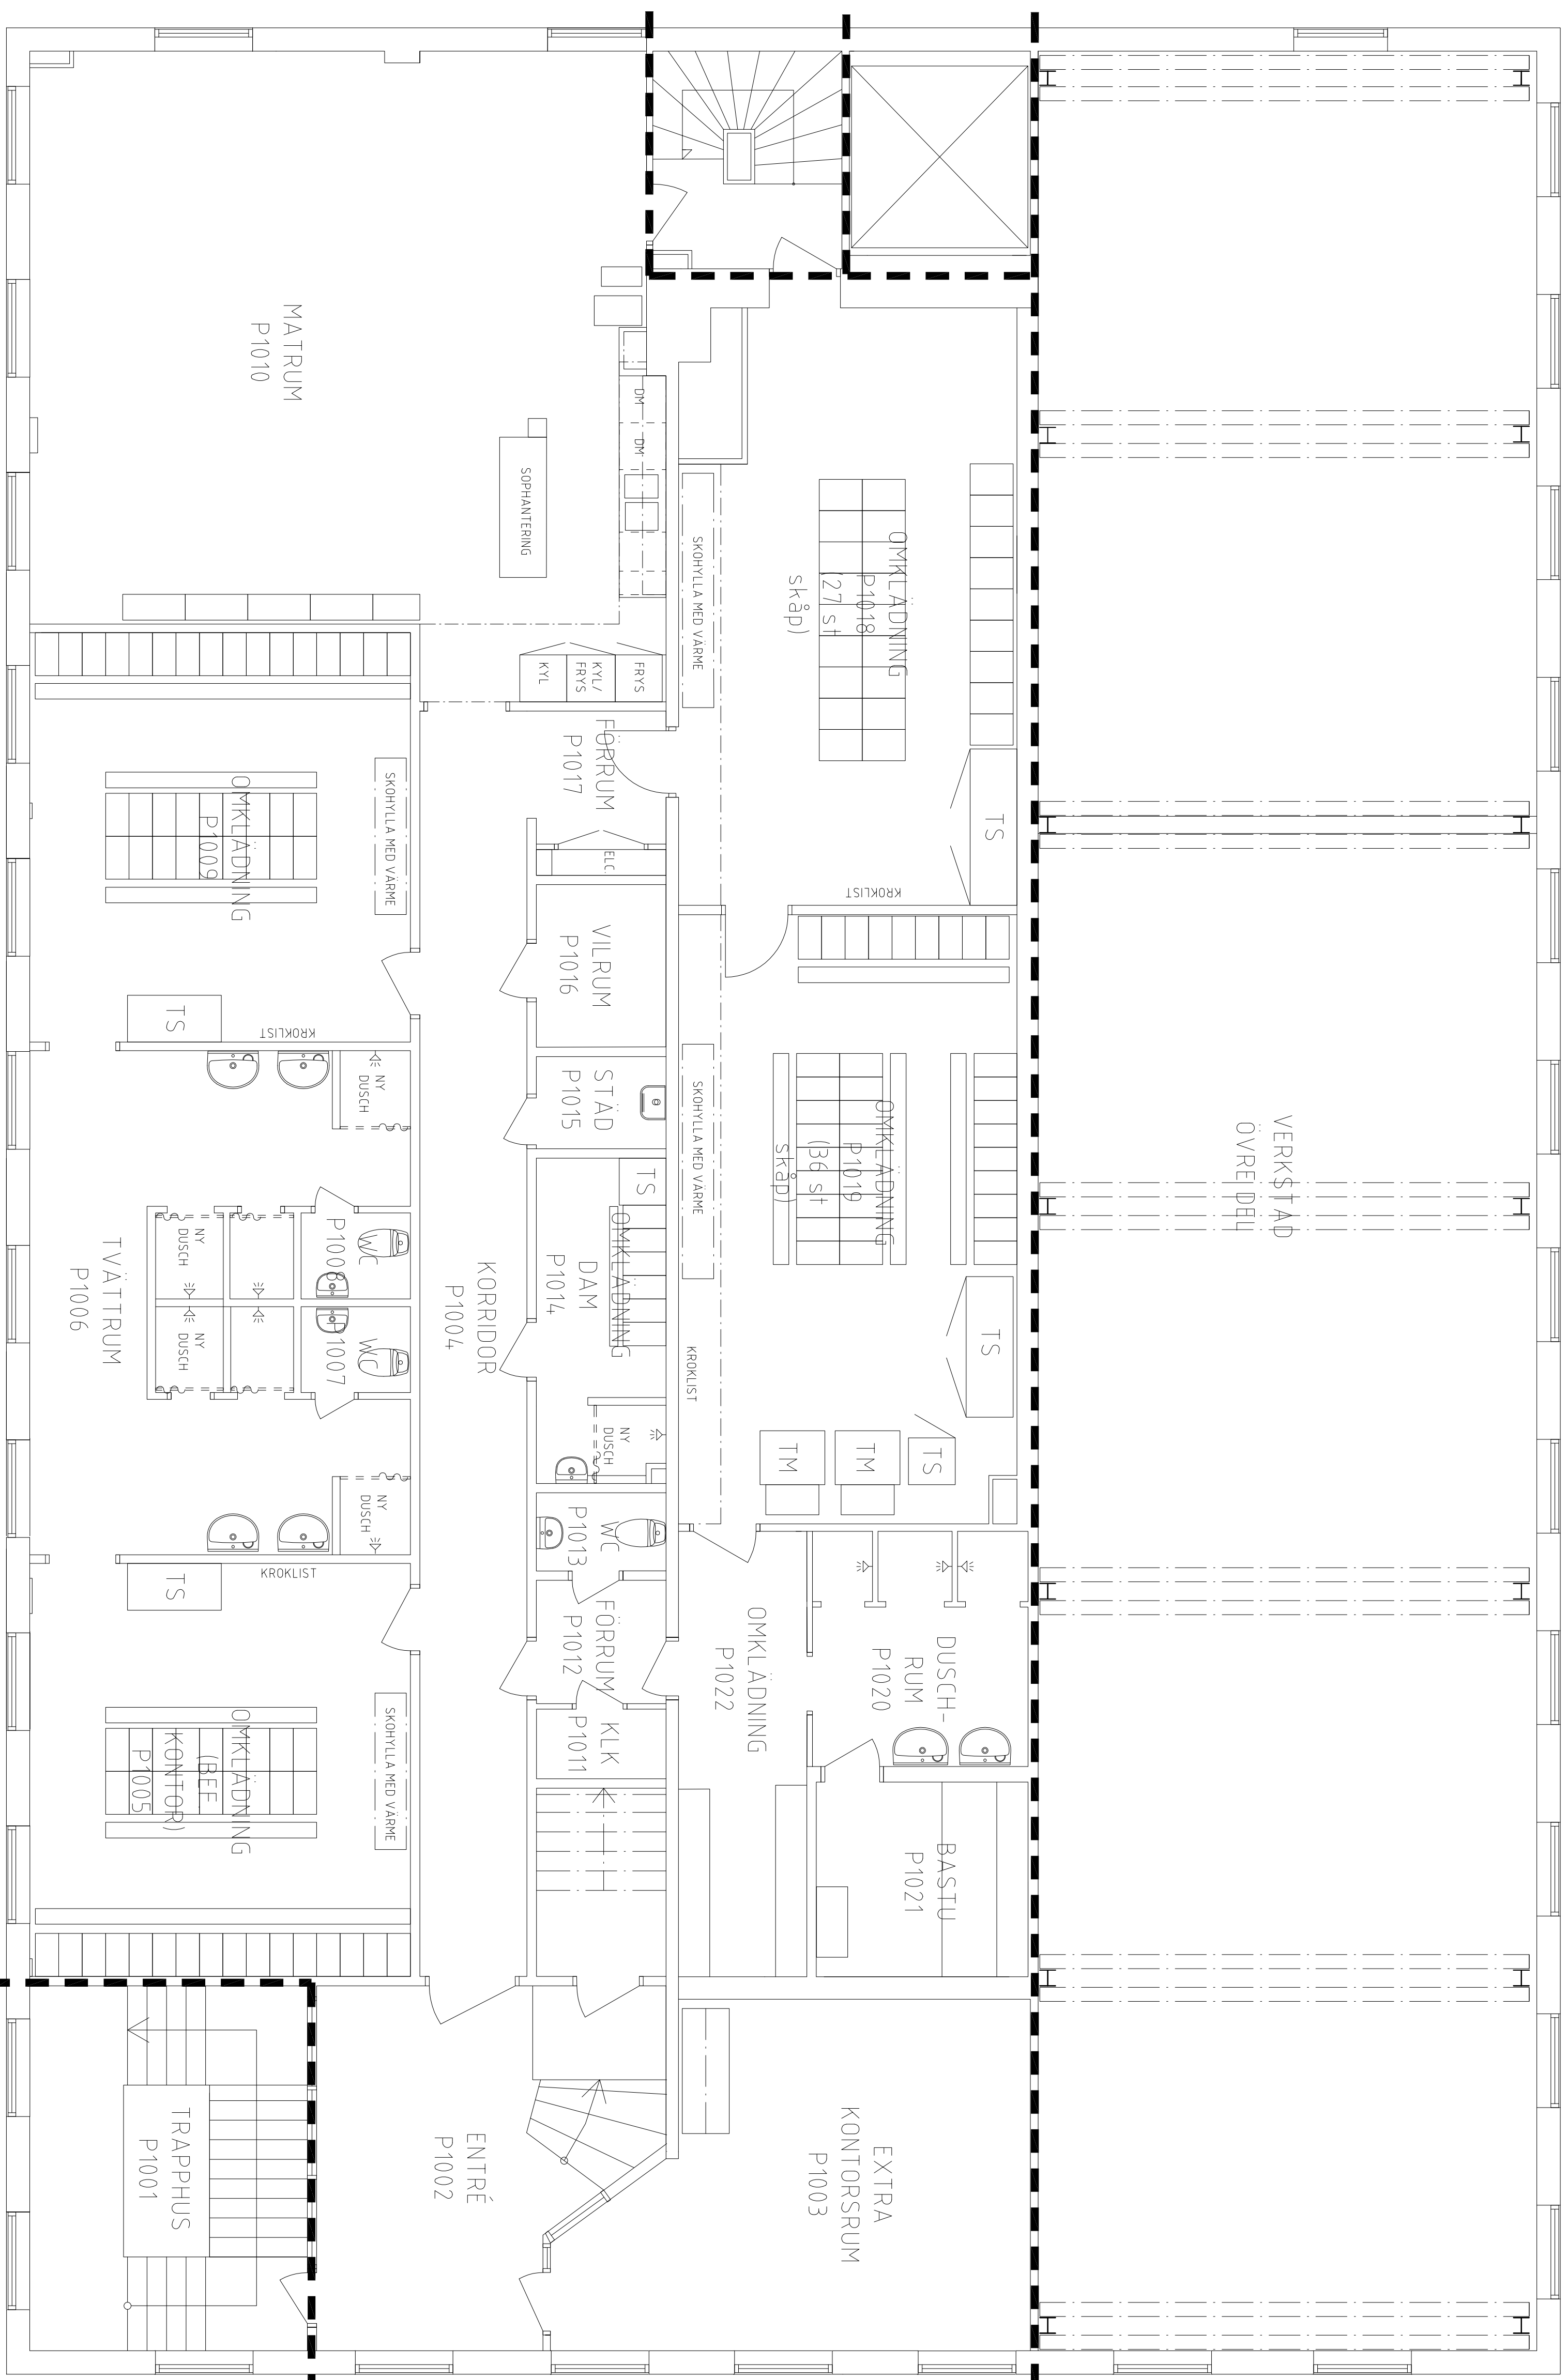

BET	ANT	ÄDRINGEN	ÅGERS	DATUM	SIGN
RELATIONSHANDLING					
BUDERUSHUSET					
					
Stockholm Tekniska vvd. Tel. 670 26 00					
☒ ASKHAGEN ARK KONTOR AB Tel. 08-21798 80					
☒ TYSKLUND & STILM AB Tel. 08 - 742 62 62					
☒ ELFECK KONSULT AB Tel. 08 - 730 03 60					
UPPGÄR NR	RIKID AV	HANDLÄGGARE			
DATUM	CT	ANSVARIG			
2005-04-13		S ASKHAGEN			
PLAN VÄNING 1 TRÄPPA NIVÅ					
SKALA	NUMMER				BET
1:50/A1	A305:02 REL				