


FÖRKLARINGAR

ALLA MÄTT ANGES I MM

- BEFINTLIG VÄGG
- BEFINTLIG DÖRR
- BEF. GLASAD DÖRR
- BEF. GLASPARTI/FÖNSTER
- LÖS MÖBLERING
- L LINNESKÅP
- G GARDEROB
- ST STÅDSKÅP
- H HÖGSKÅP
- K KYLSKÅP
- F FRYSSKÅP
- K/F KYL- / FRYSSKÅP
- DM DISKMASKIN
- HÄLL
- TM TVÄTTMASKIN
- TT TORKTUMLARE
- KM KOMBIMASKIN
- KLK KLÄDKAMMARE
- KAPPHYLLA
- AK ARMBÄGSKONTAKT

ORIENTERINGSFIGUR

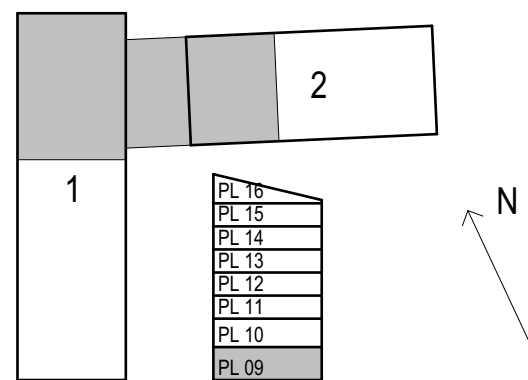

BET	ANT	ÄNDRINGEN AVSER	DATUM	SIGN

RELATIONSHANDLING

KV. NOUVELLE

VILUNDA 18:1

OPTIMUSVÄGEN/FINSPÅNGSVÄGEN



X	A	LILJEWALL ARKITEKTER AB	010-205 10 80
	K	.	.
	V	.	.
	E	.	.
	M	LANDSKAPSLAGET AB	08-442 48 20
	SK	.	.
	BR	.	.
	LJ	.	.
	I	.	.

UPPDRAG NR	RITAD AV	HANDLÄGGARE
11913800	PH	J. LINDKVIST
DATUM	ANSVARIG	
2022-08-08	P. HJORTH	

NYBYGGNAD AV BOSTÄDER
PLANER 1:100
PLAN 09

SKALA	NUMMER	BET
A1 = 1:100 A3 = 1:200		A-40-1-09