



FÖRKLARINGAR

MÅTT ANGIVNA I MM (mm).
PLUSHÖJDMÅTT ANGIVNA I METER (m) ENL. RH 2000.


- FÄSTÖGLÄ TAKSÄKERHET
- TOMTGRÄNS
- EI 30
- EI 60
- REI 90-M
- SK1
- SK2
- BETONG ENL. PREFAB-KONSULT
- R GENOMLYST VÄGLEDANDE SKYLTT (HANDIKAPP)
- GENOMLYST VÄGLEDANDE SKYLTT

- 2VK = TVÅVÄGSKOMMUNIKATION
- AK = ARMBÄGSKONTAKT
- DM = DISKMASKIN
- HR = HÄNGRÄNNA
- KL = KORTLÄSARE
- KM = KAFFEMASKIN
- PT = PORTTELEFON
- RK = RINGLOCKA
- RL = RÖKLUCKA
- SC = SOLCELL
- SR = STUPRÖR
- TL = TAKLANTERNIN
- TS = TAKSTEGE
- UPR = UTRYMNINGSPLATS FÖR RULLSTOL
- VBM = VÄXTBADD ENL. MARK
- VV = VÄXTVAJER

HÄNVISNINGAR

SITUATIONSPLAN: A-011-001
PLANER: A-40.1-100-K → A-40.1-150-K
SEKTIONER: A-40.2-101-K → A-40.2-103-K
FASADER: A-40.3-101-K → A-40.3-103-K
TAKPLAN: A-41.1-160-K

RELATIONSHANDLING

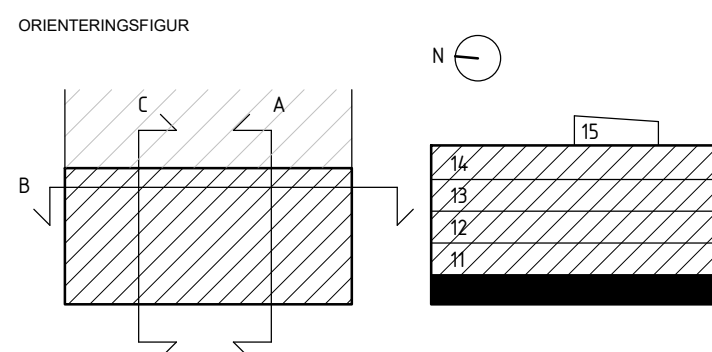

FABRIKEN - Kv EDDAN 2

Solkvarteren Hyllie



Byggnadsfirman Otto Magnusson AB
Borrgatan 9
211 24 MALMÖ
Telefon: 040-620 65 00

☒	A	FOJAB ARKITEKTER	tel. 040 27 98 00
☒	K	STRUCTOR	tel. 040 20 63 60
☒	KP	STRÄNGBETONG	tel. 0340 66 62 00
☒	E	NEAB GRUPPEN	tel. 011 23 99 00
☒	V	VEAB	tel. 040 31 55 70
☒	M	SMA SYD	tel. 0725 63 33 00

UPPRORAGNR 11924	RITADOKONSTR. AV VJN	HANDLAGGARE VJN
DATUM 2021-09-13	ANSVARIG A. ERIKSSON MODIN	

NYBYGGNAD KONTORSHUS
PLAN 10

SKALA A1 1:100 A3 1:200	NUMMER A-40.1-100-K	BET
-------------------------------	------------------------	-----

