

FÖRKLARINGAR

MÅTT ANGIVNA I MM (mm).
PLUSHÖJDMÅTT ANGIVNA I METER (m) ENL. RH 2000.

- ☒ FÄSTÖGLA TAKSÄKERHET
- TOMTGRÄNS
--- EI 30
--- EI 60
--- REI 90-M
--- SK1
--- SK2


- BETONG ENL. PREFAB-KONSULT
- ☒ R GENOMLYST VÄGLEDANDE SKYLTV (HANDIKAPP)
- ☒ GENOMLYST VÄGLEDANDE SKYLTV

- 2VK = TVÅVÄGSKOMMUNIKATION
AK = ARMBÄGSKONTAKT
DM = DISKMASKIN
HR = HÄNGRÄNNA
KL = KORTFLÄSARE
KM = KAFFEMASKIN
PT = PORTTELEFON
RK = RINGKLOCKA
RL = RÖKLÖCKA
SC = SÖLCELL
SR = STUPRÖR
TL = TAKLANTERNIN
TS = TAKSTEGE
UPR = UTRYMNINGSPLATS FÖR RULLSTOL
VBM = VÄXTBÄDD ENL. MARK
VV = VÄXTVÄJER

HÄNVISNINGAR

SITUATIONSPLAN: A-011-001
PLANER: A-40.1-100-K → A-40.1-150-K
SEKTIONER: A-40.2-101-K → A-40.2-103-K
FASADER: A-40.3-101-K → A-40.3-103-K
TAKPLAN: A-411-160-K

RELATIONSHANDLING

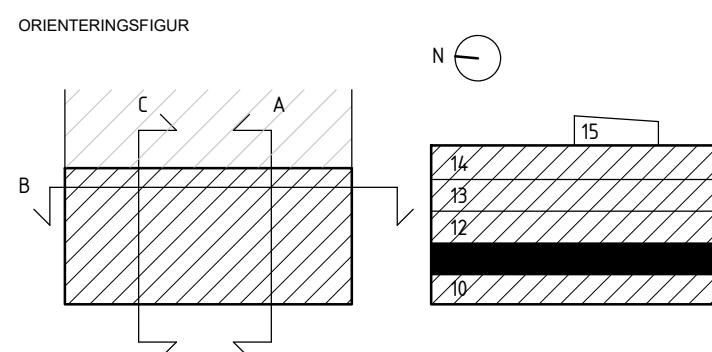

FABRIKEN - Kv EDDAN 2

Solkvarteren Hyllie



Byggnadsfirman Otto Magnusson AB
Borrgatan 9
211 24 MALMÖ
Telefon: 040-620 65 00

☒ A	FOJAB ARKITEKTER	tel. 040 27 98 00
K	STRUCTOR	tel. 040 20 63 60
KP	STRÄNGBETONG	tel. 0340 66 62 00
E	NEAB GRUPPEN	tel. 011 23 99 00
V	VEAB	tel. 040 31 55 70
M	SMA SYD	tel. 0725 63 33 00

UPPRORAGN 11924	RITADOKONSTR. AV VJN	HANDLAGGARE VJN
DATUM 2021-09-13	ANSVARIG A. ERIKSSON MODIN	

NYBYGGNAD KONTORSHUS
PLAN 11

SKALA A1 1:100 A3 1:200	NUMMER A-40.1-110-K	BET
-------------------------------	------------------------	-----

