


MALMÖ JÖRGEN KOCK 4

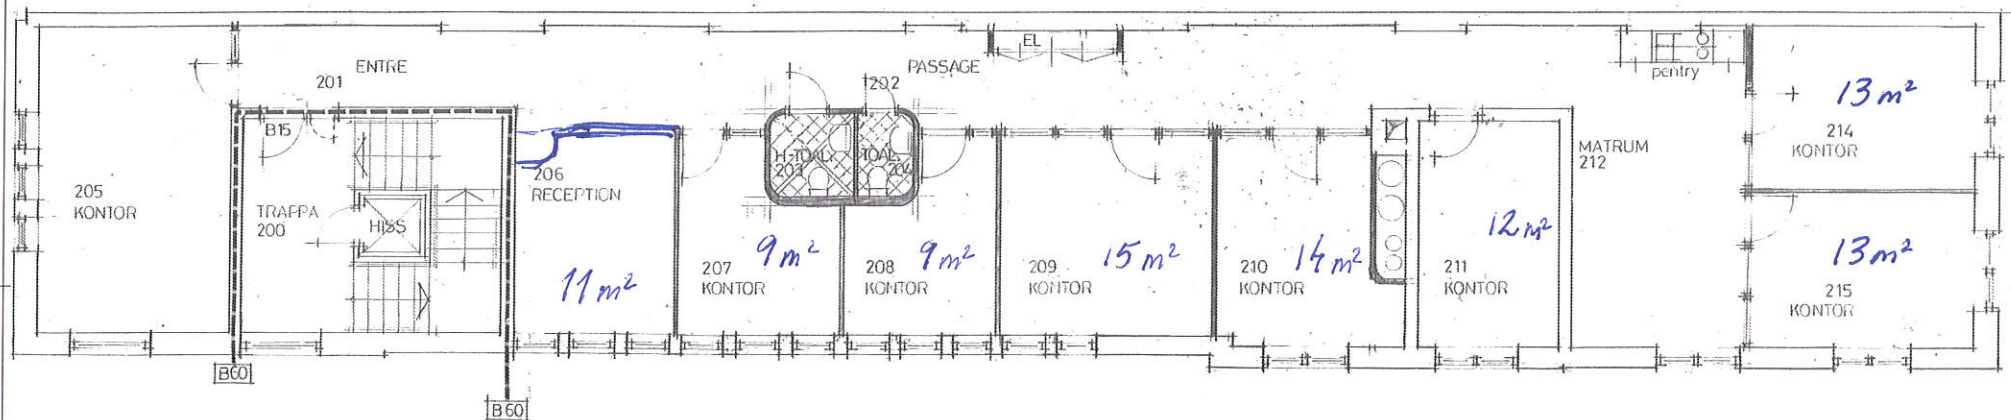

PLAN VÅNING 2

BET	KV	ÄNDRINGAR	SKT	SKN
RELATIONSHANDLING				
MALMÖ JÖRGEN KOCK 4				
UPPGIFTSNR	PROJEKTNR		PROJEKTSKEDSE	
P 2844	LM / NP / J / LA		MB / J	
DATUM	ANSÖKAN			
1986-03-19	MARIA BERGSTROM JOHANSSON			
PLAN VÅNING 2				
SKALA	STÄCK		A302:02	
A1 1:50, A3 1:100				