



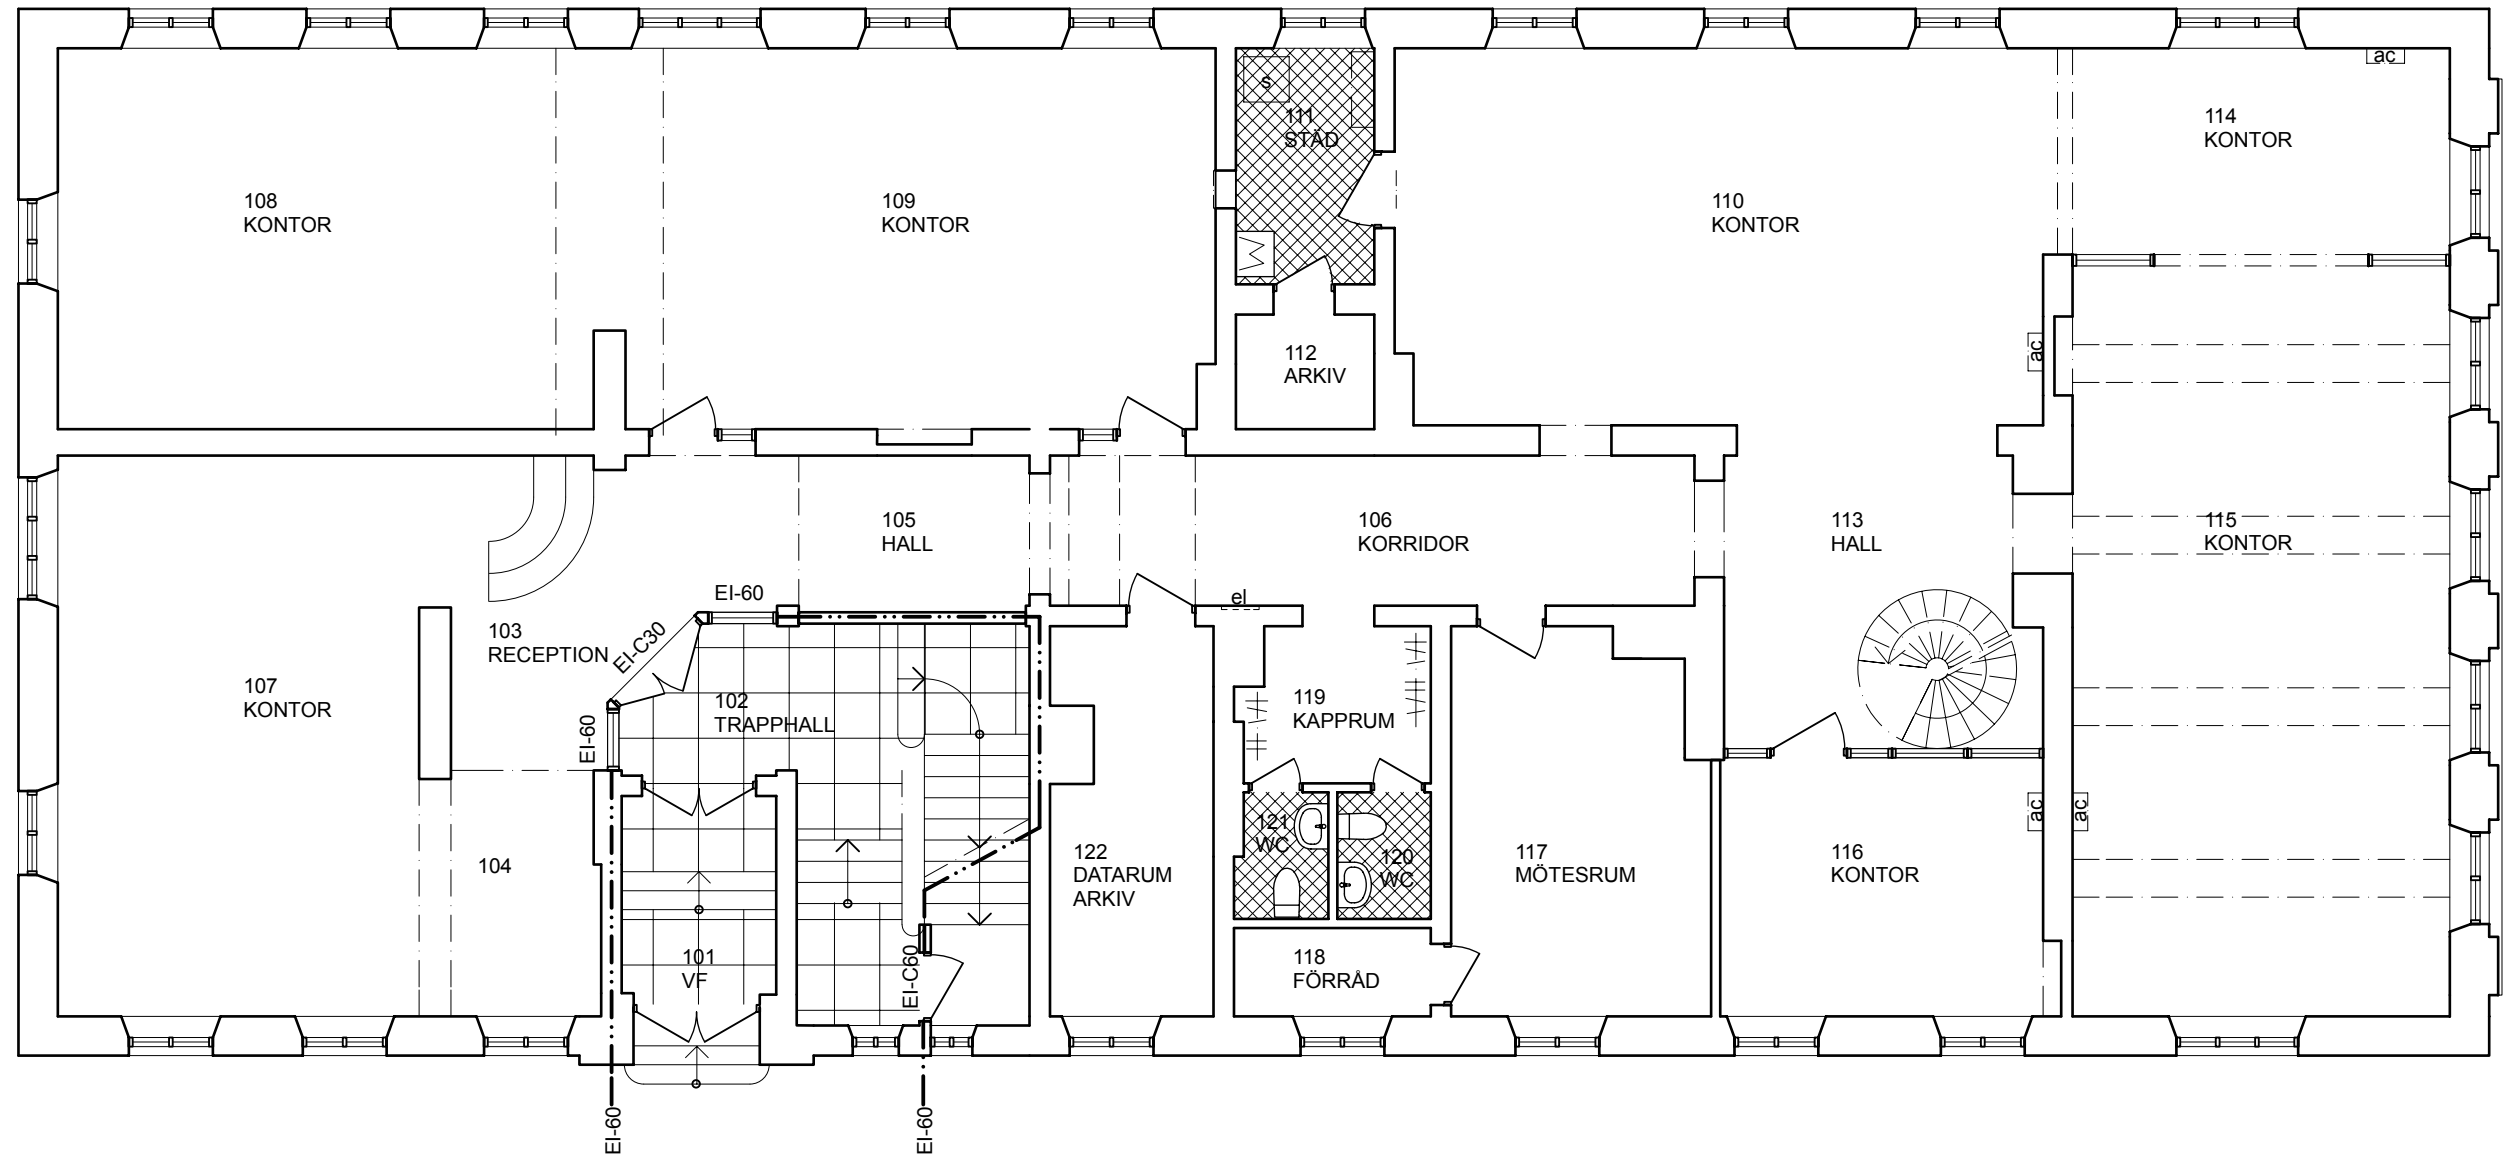

PLAN BOTTENVÅNING

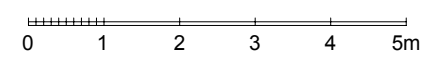

A		UPPDATERING		2009-03-17		MH
BET	ANT	ÄNDRING AVSER			DATUM	SIGN
RELATIONSHANDLING						
AB R. LUNDBERG						
MALMÖ, HAMNEN 22:185 (KV BOMMULEN)						
 Konsultföretag Arkitekt SAR TAGE MÖLLER ARKITEKTBYRÅ AB Lotsgatan 9 SE-216 42 LIMHAMN tel: 040-16 00 60 fax: 040-16 00 65 info@tagemoller.se www.tagemoller.se						
UPPDRAG NR		RITAD AV		HANDLAGGARE		
P 3026		PB / MH		MBJ		
DATUM		ANSVARIG				
2009-02-12		MARIA BERGSTRÖM JOHANSSON				
RELATIONSHANDLING						
PLAN BOTTENVÅNING						
SKALA		NUMMER			BET	
A3 1:100		A 40.1.2			A	