



NORFOODS

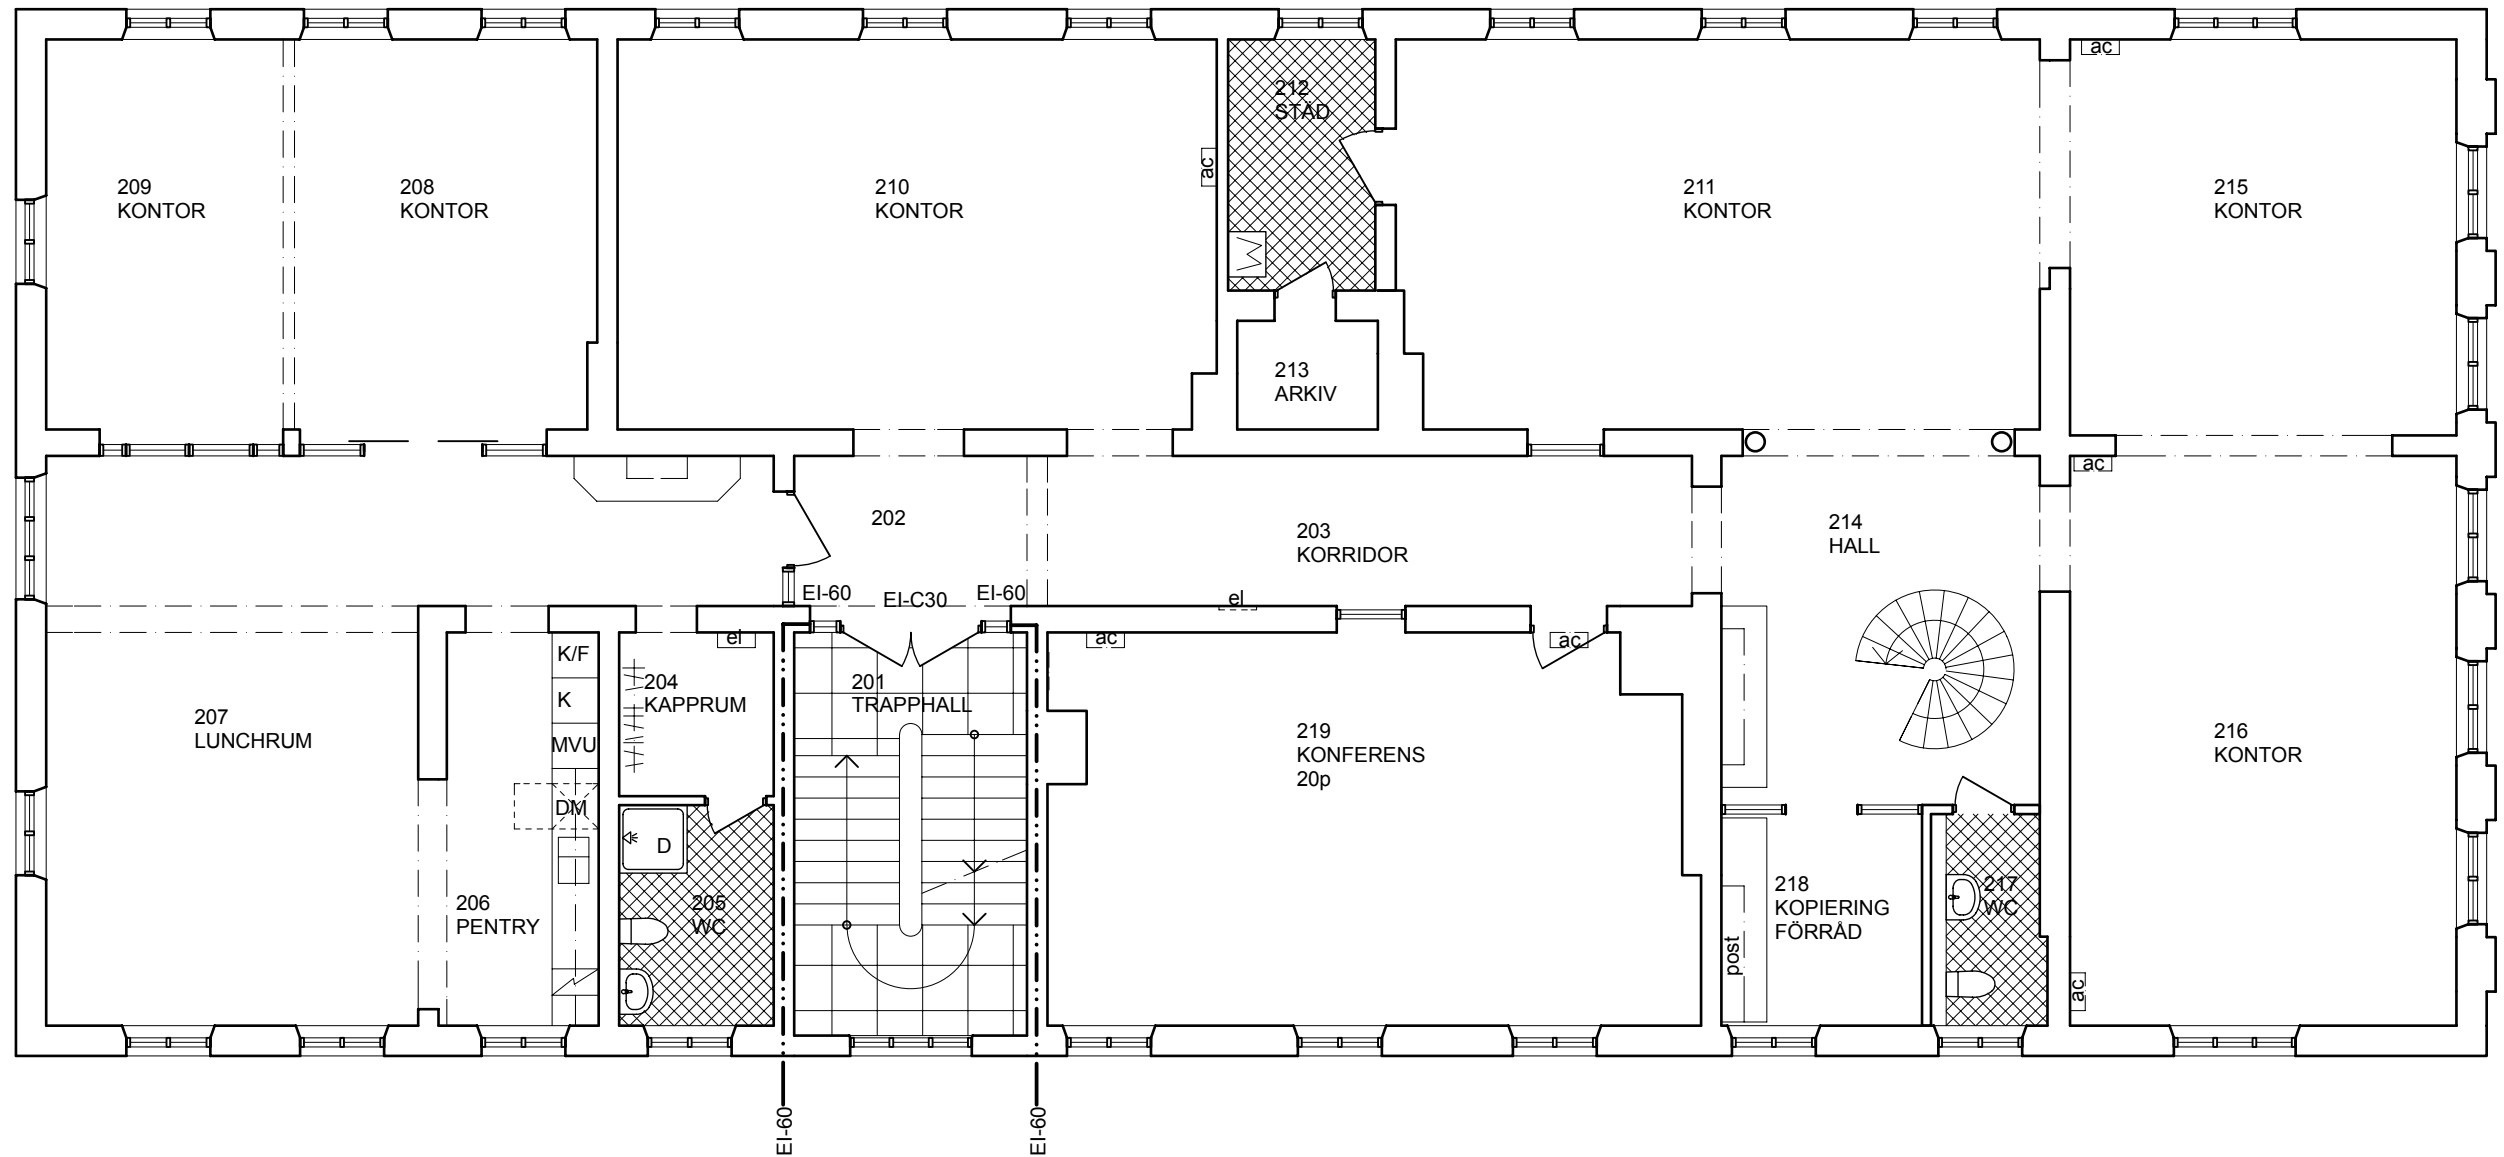

PLAN VÅNING 2

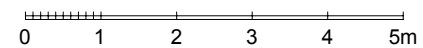

UPPDATERING		2009-03-17		MH
BET	ANT	ÄNDRING AVSEER	DATUM	SIGN
RELATIONSHANDLING				
AB R. LUNDBERG MALMÖ, HANMENN 22:185 (KV BOMMULEN)				
 Konsultenter Arkitekter SAR TAGE MØLLER ARKITEKTBYRÅ AB Lundberg 2 tel: 040-16 00 50 info@tagemoller.se SE-216 42 LIMHAMN fax: 040-16 00 65 www.tagemoller.se				
UPPDRAG NR	RITAD AV		HANDLAGGARE	
P 3026	PB / MH		MBJ	
DATUM	ANSVARIG			
2009-02-12	MARIA BERGSTRÖM JOHANSSON			
RELATIONSHANDLING				
PLAN VÄNING 2				
SKALA	NUMMER			BET
A3 1:100	A 40.1.3			A