



FÖRESKRIFTER

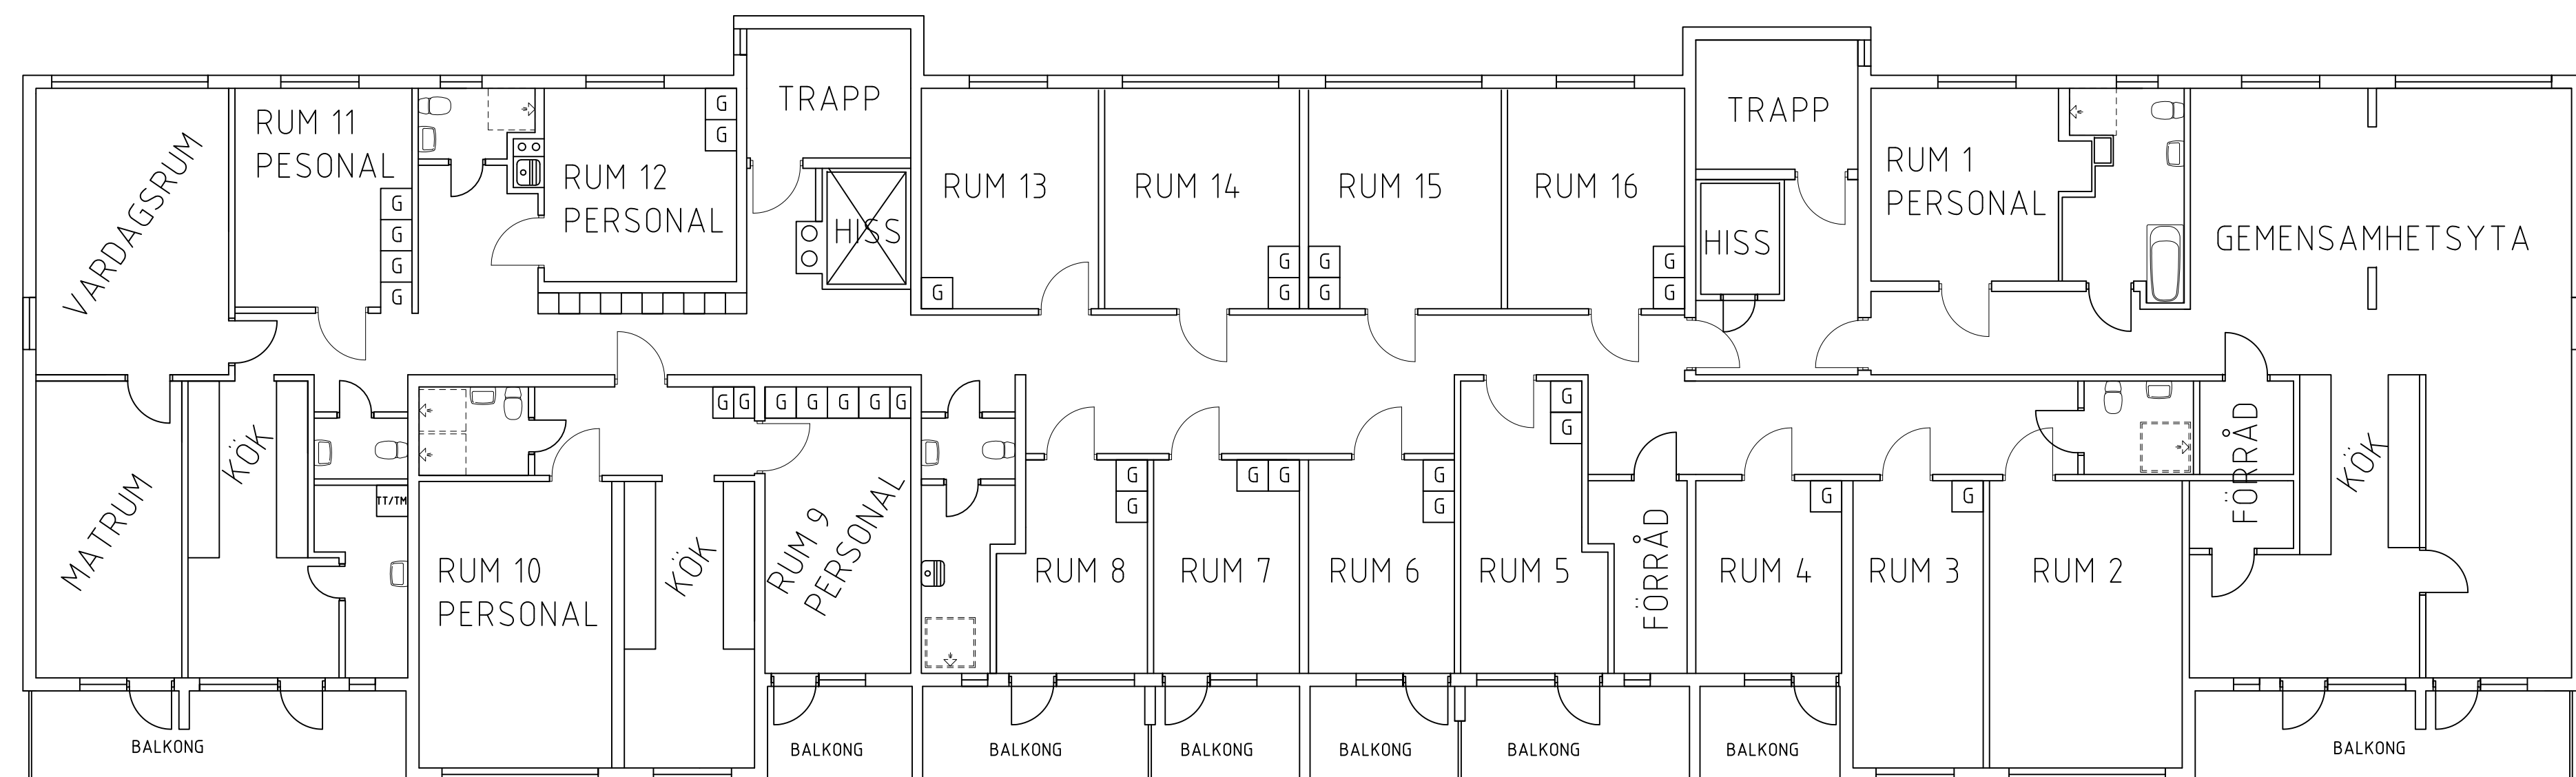

PLAN 5 -1:100-

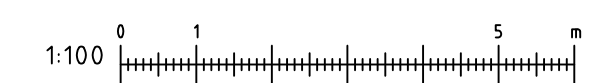

A	1	RUM 5 SKAENADES, REST. RUM JUSTERAD	J.A.	2016-02-25
BET	ANT	ANDRINGEN AVSER	SIGN	DATUM
RELATIONSHANDLING				
ESKILTSTUNA KOMMUN				
SKIFTINGE				
VIKTORIA PARK				
 Nystrandsgratan 23, 633 44 ESKILTSTUNA Tel: 018-517100 Fax: 018-517102 www.cadhouse.se				
A	LANDSTORPS CADHOUSE AB			016-51 71 00
UPPDRAAG NR				
2151		RITAD AV	HANDLÄGGARE	
		JIM AROUSI	PATRIK LANDSTORP	
DATUM				
2016-02-03		ANSVARIG		
		JIM AROUSI		
RELATIONRITNING				
KARLHOVBERGSGATAN 39, PLAN 5				
HVB-HEM				
SKALA A1-FORMAT	SKALA A3-FORMAT	RITNINGNUMMER	BET	
1:100	1:200	A.1-01-R	A	