


A21


A23

A26

A28

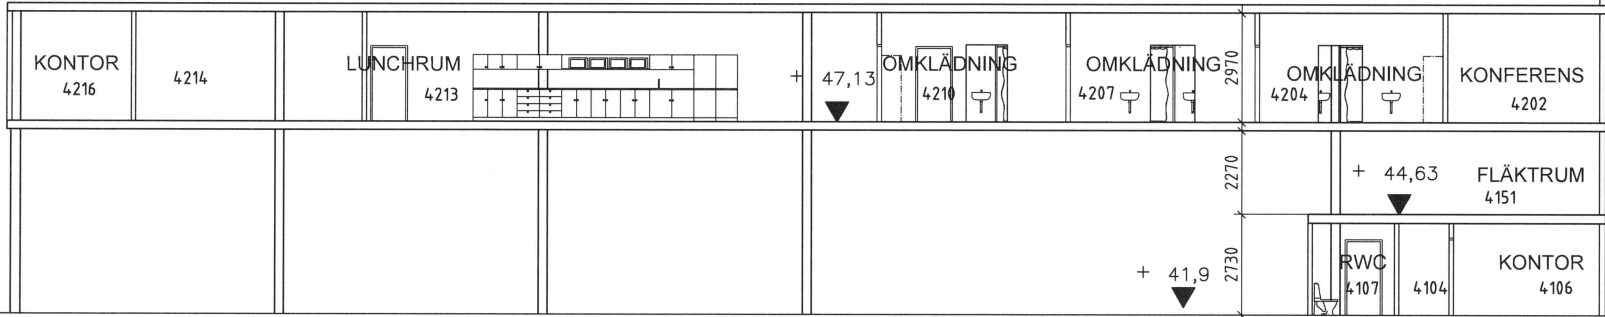

INVÄNDIG SEKTION L-L, LOKAL 4

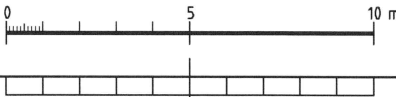


BET	ANT	ÄNDRINGEN AVSEER	SGN	DATUM
HANDLING				
RELATIONSHANDLING				
Fastec Årstabergsvägen 21 C, Box 44559 100 73 Stockholm, tel 08-55 52 62 00				
AxFAST				
JORDBROMALM 4:8				
A	FASTEC Årstabergsvägen 21 C, Box 44559, 100 73 Stockholm TEL 08-55 52 62 00 www.fastec.se			
K	A2H Byggt teknik AB Box 2143, 605 02 NORRÅDING TEL 010-516 26 77 www.a2h.se			
VENT	OTK Klimatinsallationer AB Torggatan 6, 749 49 Enköping TEL 010-319 87 37			
VS	Forell VVS-Ingenjörer Gästabergsvägen 6, 611 31 Nyköping TEL 0155-190 100 www.forell.se			
SP	FireTech Engineering AB Marlinges väg 39, 112 51 Stockholm TEL 08-54 59 41 00 www.firetech.se			
KS	NIFAB Banvägen 9A, 973 46 Luleå TEL 0920-22 87 10 www.nifab-bygg.se			
M	VAP Röbingsgatan 11, 783 63 ÖREBRO TEL 019-17 52 00 www.vap.se			
E	AB Hangö Elektriska Källvägen 4, 189 68 Hangö, Finland TEL +358 400 47 14 51 www.hangoelek.fi			
UPPDRAG NR 501		RITAD/KONSTR AV ÅS		HANDLÄGGARE DAG KLEVBY
DATUM 2013-10-01		PROJEKTANSVARIG GÖRAN GELLERSTAM		
LOGISTIKPLATS JORDBRO HANINGE KOMMUN INVÄNDIGA SEKTIONER L-L				
SKALA A3/A3 1:100/1:200		NUMMER A303:000804.2		BET


XPREF

LAGER: SB11


FILNAMN: Jordbromalm A30P - 00010

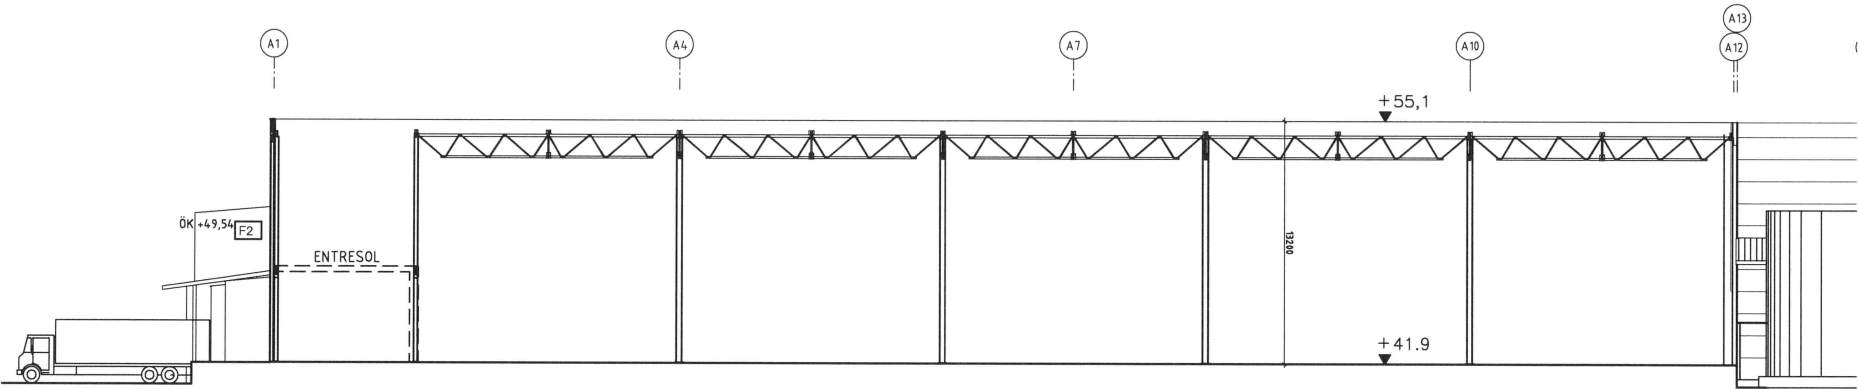


SEKTION A-A, DEL 1

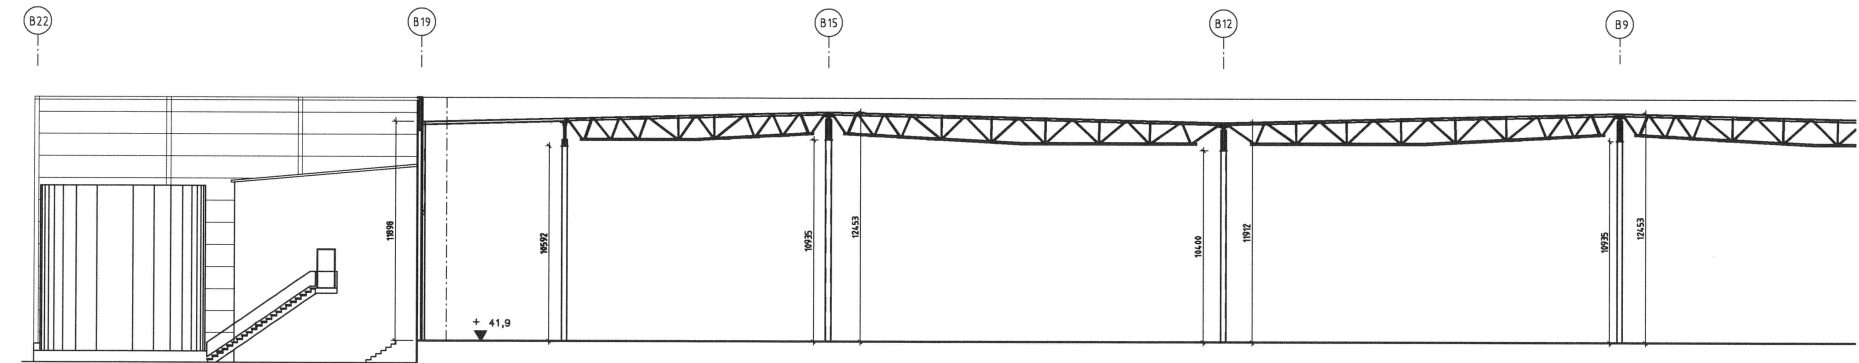

SEKTION B-B, DEL 1

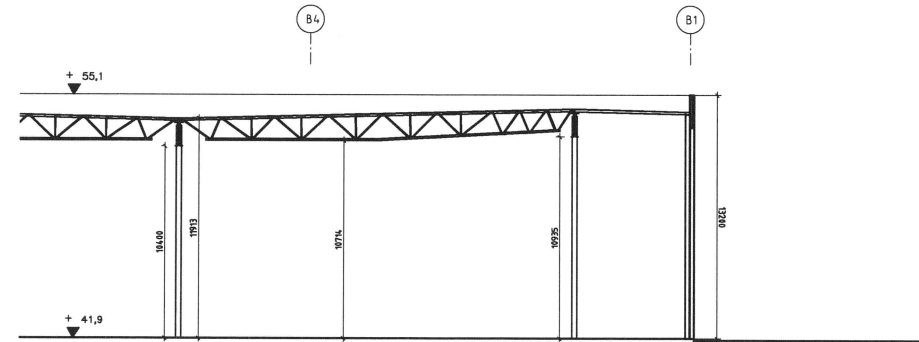

SEKTION B-B, DEL 2

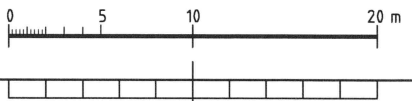


FÖRESKRIFTER

MODULMÅTT FÖNSTER:	
F1	20X15
F2	15X10
F3	-
F4	50X10
F5	60X15
F6	68X15
F7	35X15
F8	40X85
F9	-
F10	15X21

BET	ART	ÄNDRINGEN AVSER	SIGN	DATUM		
HANDLING						
RELATIONSHANDLING						
Fastec[®] Årstålsålvägen 21 C, Box 44859 100 73 Stockholm, tel 08-55 52 62 00						
AxFAST						
JORDBROMALM 4:8						
A	FASTEC Årstålsålvägen 21 C, Box 44859, 100 73 Stockholm		TEL 08-517 990 80 www.fastec.se			
K	A2H Byggtjänst AB Box 2143, 600 02 NORRKÖPING		TEL 010-516 26 77 www.a2h.se			
VENT	OTK Klimatinstallationer AB Torggatan 6, 749 49 Enköping		TEL 010-319 07 37			
VS	Forell VVS-Ingenjörer Gästadsvägen 6, 611 51 Nyköping		TEL 0155-190 180 www.forell.se			
SP	FireTech Engineering AB Warfings väg 39, 102 51 Stockholm		TEL 08-54 50 41 00 www.firetech.se			
KS	NIFAB Savvågen 9A, 973 46 Luleå		TEL 0920-22 07 70 www.nifab-bygg.se			
M	VAP Rindögsgatan 11, 783 63 ÖREBRO		TEL 019-17 52 00 www.vap.se			
E	AB Hangö Elektriska Kallvägen 4, 089 60 HANGÖ, Finland		TEL +358 440 47 16 51 www.hangoelek.fi			
UPPDRAG NR	RITAD/PROJEKT AV		HANDLÄGGARE			
501	Ås		DAG KLEVBY			
DATUM	PROJEKTSÄNDAVARE		GÖRAN GELLERSTAM			
2013-10-01						
LOGISTIKPLATS JORDBRO						
HANINGE KOMMUN						
SEKTIONER A-A, B-B						
SKALA AVAT	MAPPEL		BET			
1:200/1:400	A303:000810					

FILENAMN: Jordbromalm A303-000810
FILNAMN: Jordbromalm A303-000810
FÖLJ: 2013-09-13 09:00
MÅTTFASTEC/JORDBROMALM A303-000810/DWG MATILDA SCHUBERT

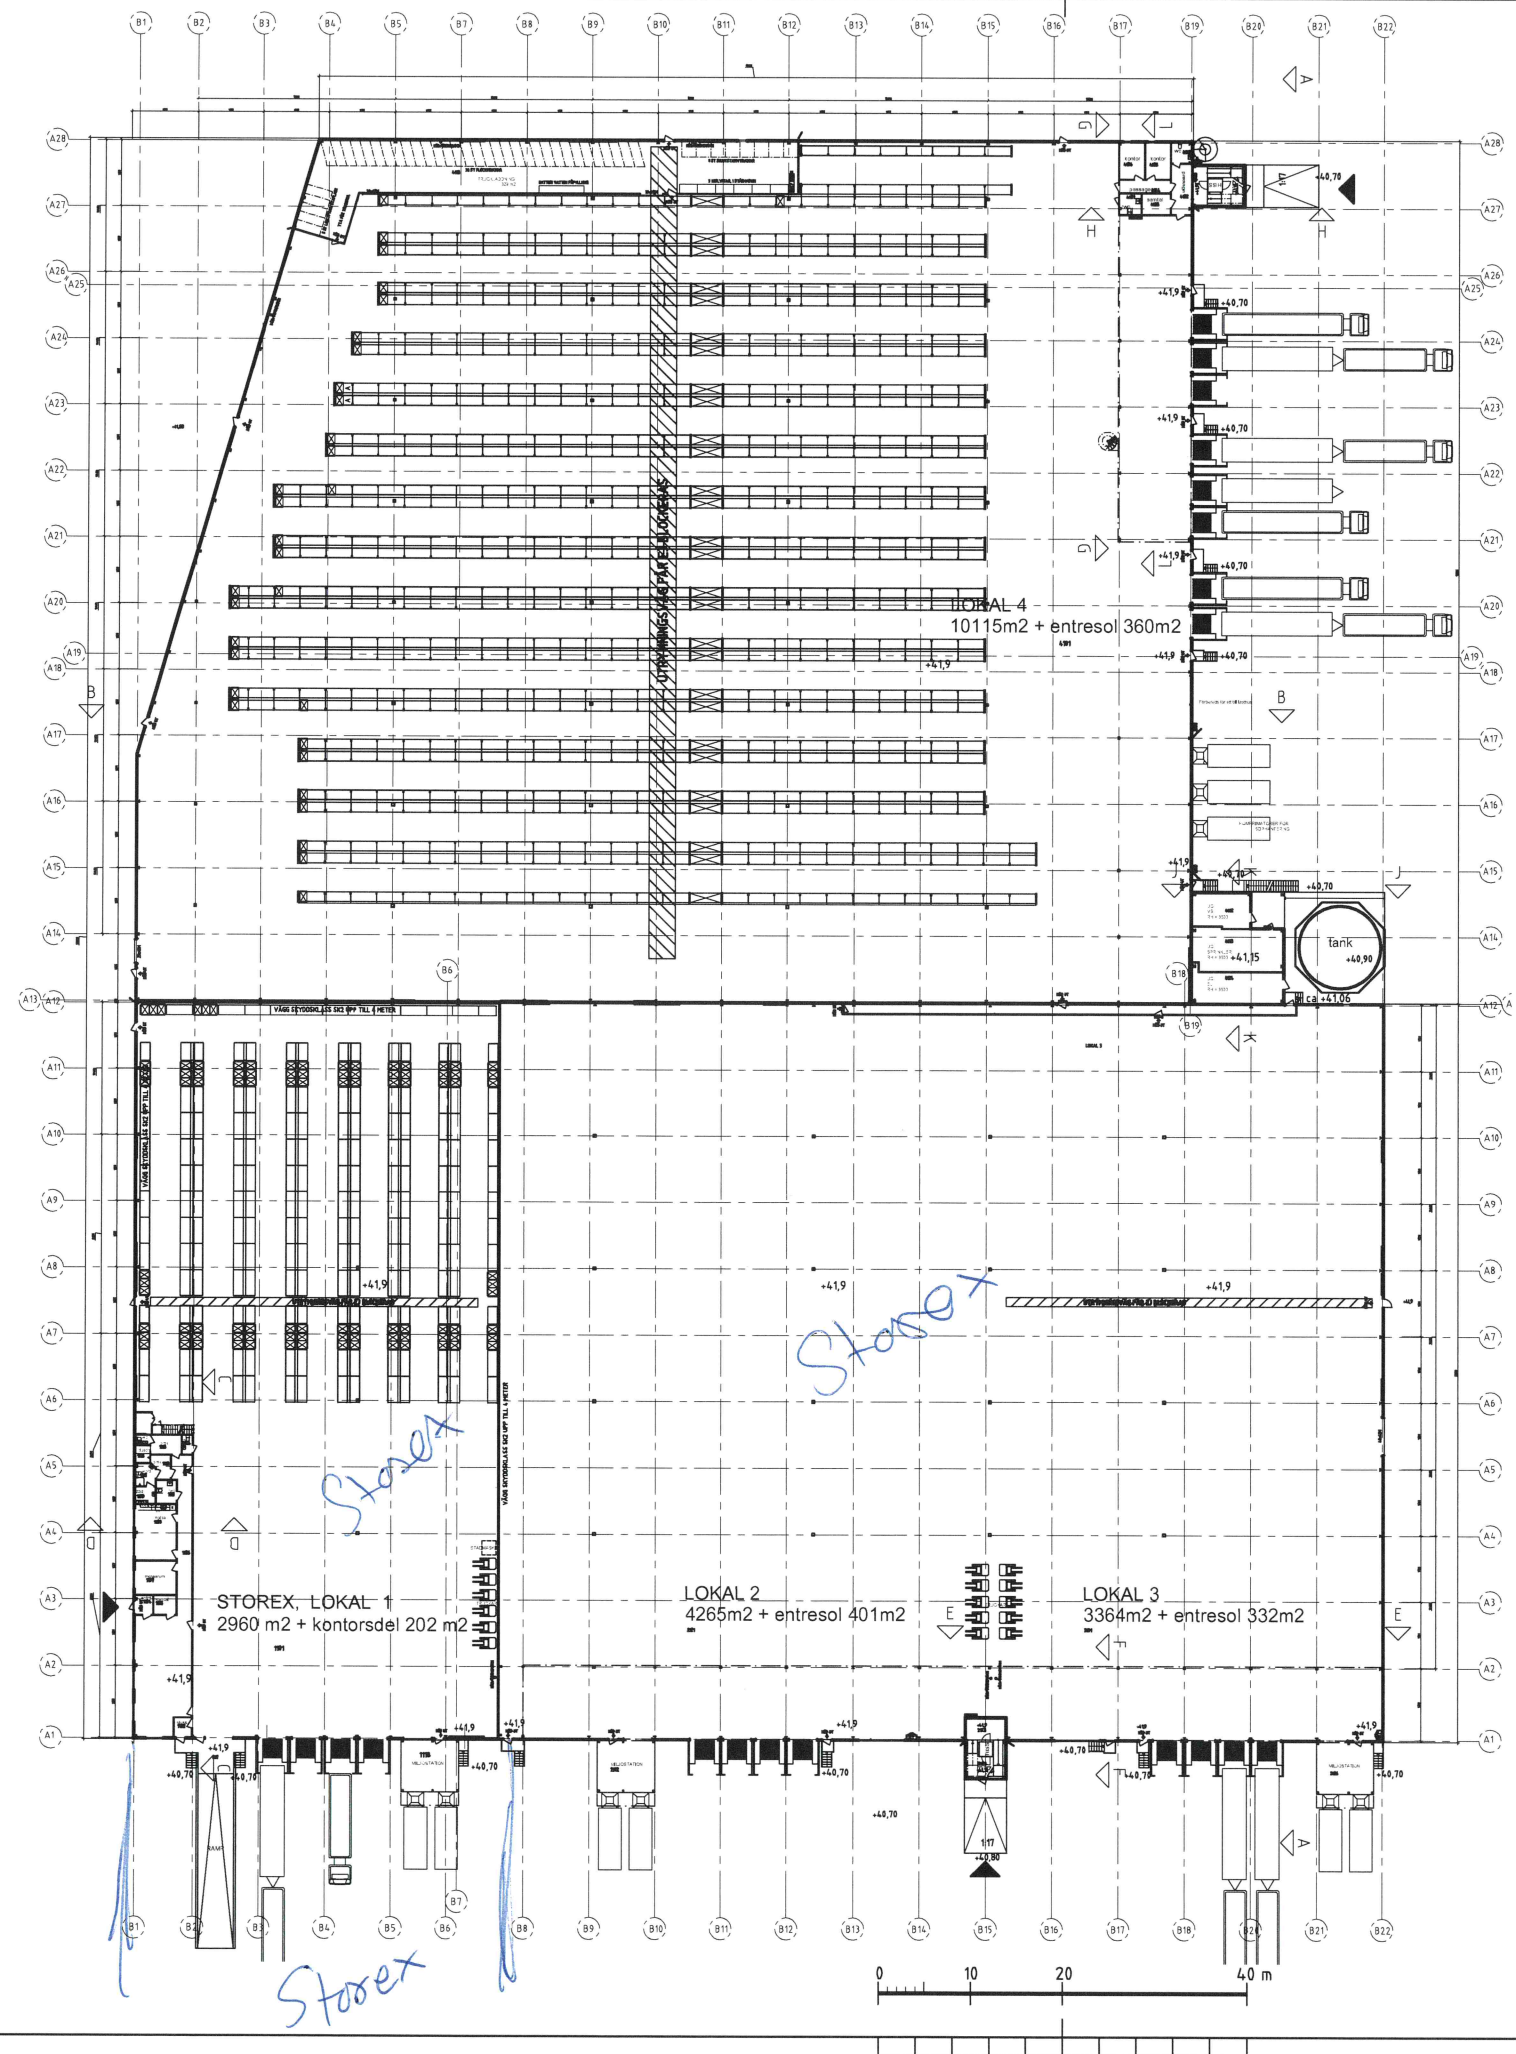

BET	ART	ÄNDRINGEN AVSEER	SIGN	DATUM
HANDLING				
RELATIONSHANDLING				
Fastec Årstaängsvägen 21 C, Box 44859 100 73 Stockholm, tel 08-55 52 62 00				
AxFAST				
JORDBROMALM 4:8				
A	FASTEC Årstaängsvägen 21 C, Box 44859, 100 73 Stockholm www.fastec.se TEL: 08-511 999 80			
K	AZH Byggtjänst AB Box 214, 600 02 NORRKÖPING www.azh.se TEL: 018-516 26 77			
VENT	OTK Klimatinstallationer AB Torggatan 6, 149 49 Enköping TEL: 019-319 87 37			
VS	Forell VVS-Ingenjörer Gäststadsvägen 6, 811 31 Nyköping www.forell.se TEL: 0155-198 180			
SP	FireTech Engineering AB Varfingens väg 39, 112 51 Stockholm www.firetech.se TEL: 08-54 59 41 08			
KS	NIFAB Banvägen 9A, 973 46 Luleå www.nifab-bygg.se TEL: 0928-22 87 70			
M	VAP Ribbingsgatan 11, 763 63 Örebro www.vap.se TEL: 019-17 52 00			
E	AB Hangö Elektriska Källvägen 4, 109 66 HANGÖ, Finland www.hangoelek.fi TEL: +358 44 47 14 51			
UPPDRAG NR	501	RITAD/REVISER AV	ÅS	HANDLÄGGARE
DATUM	2013-10-01	PROJEKTANSVARIG	GÖRAN GELLERSTAM	DAG KLEVBY
LOGISTIKPLATS JORDBRO HANINGE KOMMUN PLAN 1				
SKALA	AVÅG	NUMER	A303:00010	BET
1:400/1:800				

PLO: 2013-09-13 08:58 M:\FASTEC\JORDBROMALM\A303P-00010.DWG MATILDA SCHUBERT

XREF:

LAGER: SB11

FLNAPN: Jordbromalm A303P-00010