
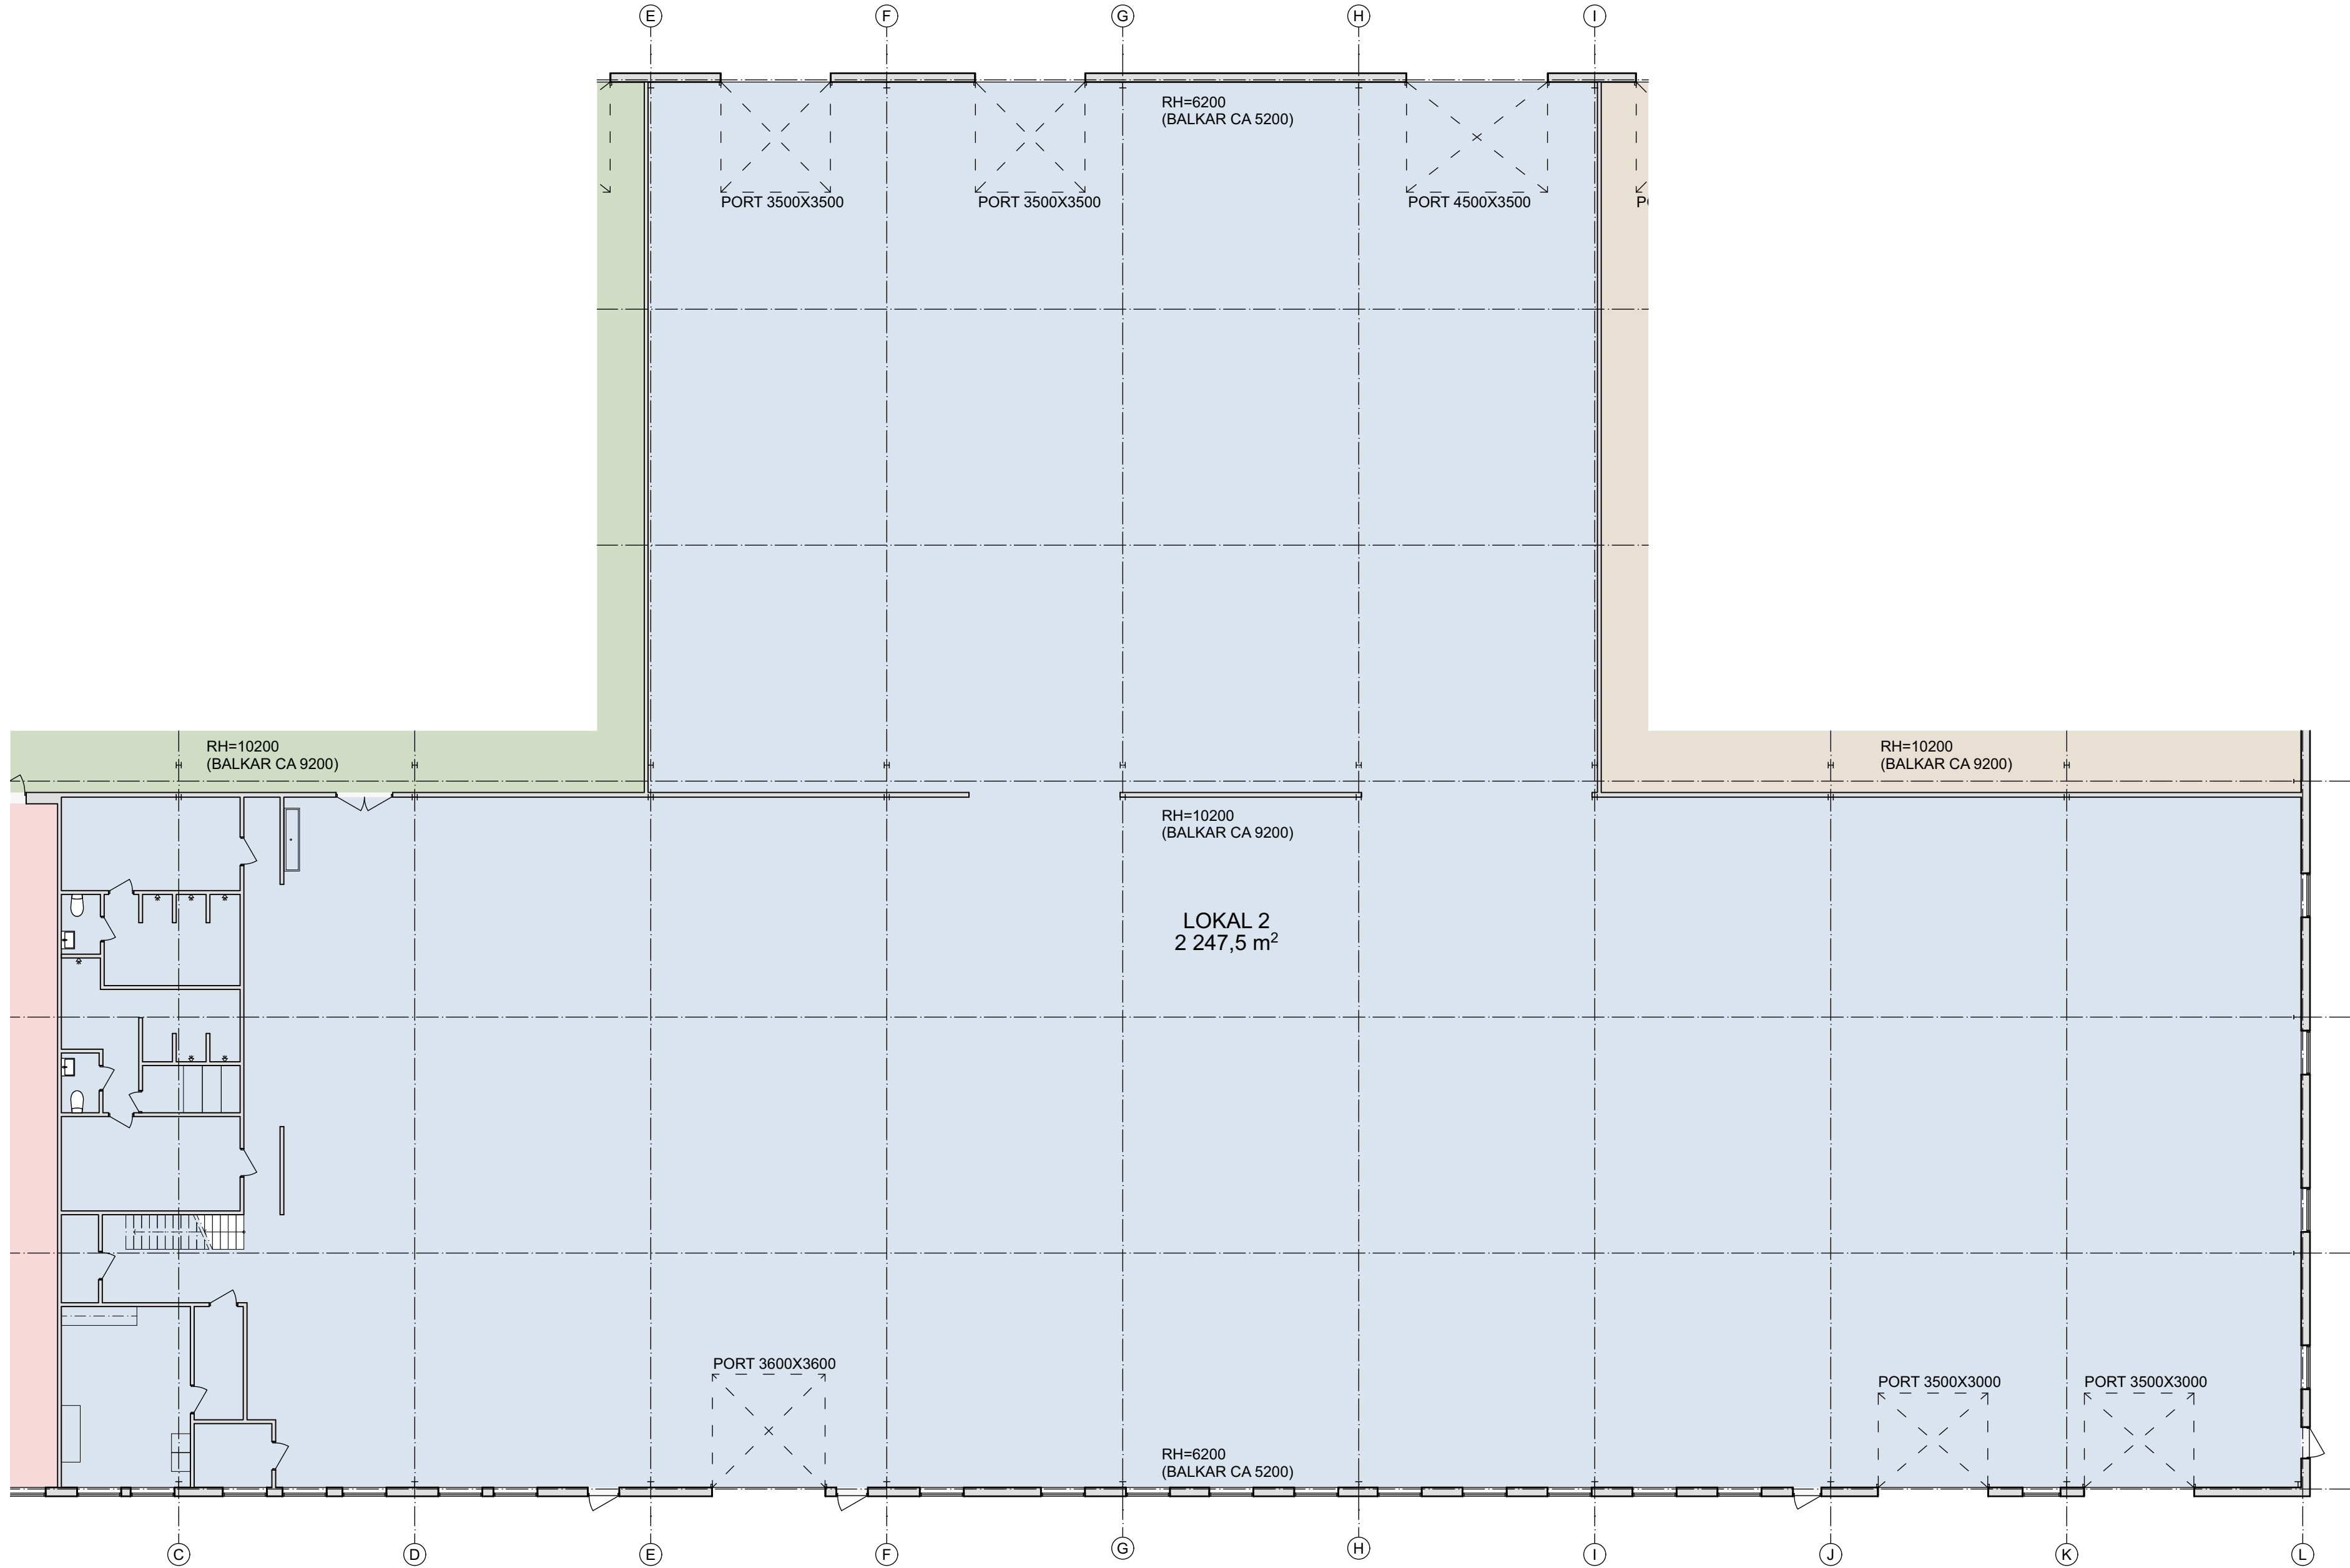
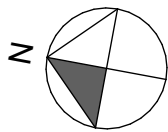


Winell & Jern arkitekt AB 25-0917 FÖRETAG, BESTÄLLARE: NYLONSTRUMPAN 3, b:\volumes\winell\arkitektur\25-0917\Nylonstrumpa 3\plan\plan 1\LOKAL 2-2025-11-04.dwg
Winell & Jern arkitekt AB 25-0917 FÖRETAG, BESTÄLLARE: NYLONSTRUMPAN 3, b:\volumes\winell\arkitektur\25-0917\Nylonstrumpa 3\plan\plan 1\LOKAL 2-2025-11-04.dwg

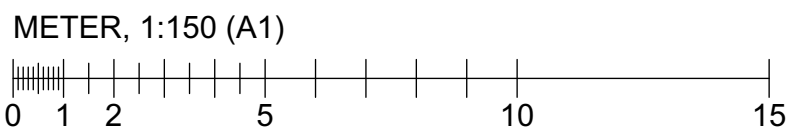

PH 2025-11-04

BET	ANT	ÄNDRING AV/SER	DATUM	SIGN
-----	-----	----------------	-------	------

RELATIONSHANDLING

NYLONSTRUMPAN 3

WINELL JERN
ARKITEKTER

013 - 24 40 40 • <https://winelljern.se>

LUPPDRAG NR 25-0951	RITAD AV TOBIAS JERN	HANDLÄGGARE TOBIAS JERN
DATUM	ANSVARIG TOBIAS JERN	

NYLONSTRUMPAN 3
INDUSTRIBYGGNAD

PLAN 1, LOKAL 2

SKALA A1 - 1:150 A3 - 1:300	NUMMER A-40-1-102	BET
-----------------------------------	-----------------------------	-----

HANDLINGSFÖRTECKNING SE: