


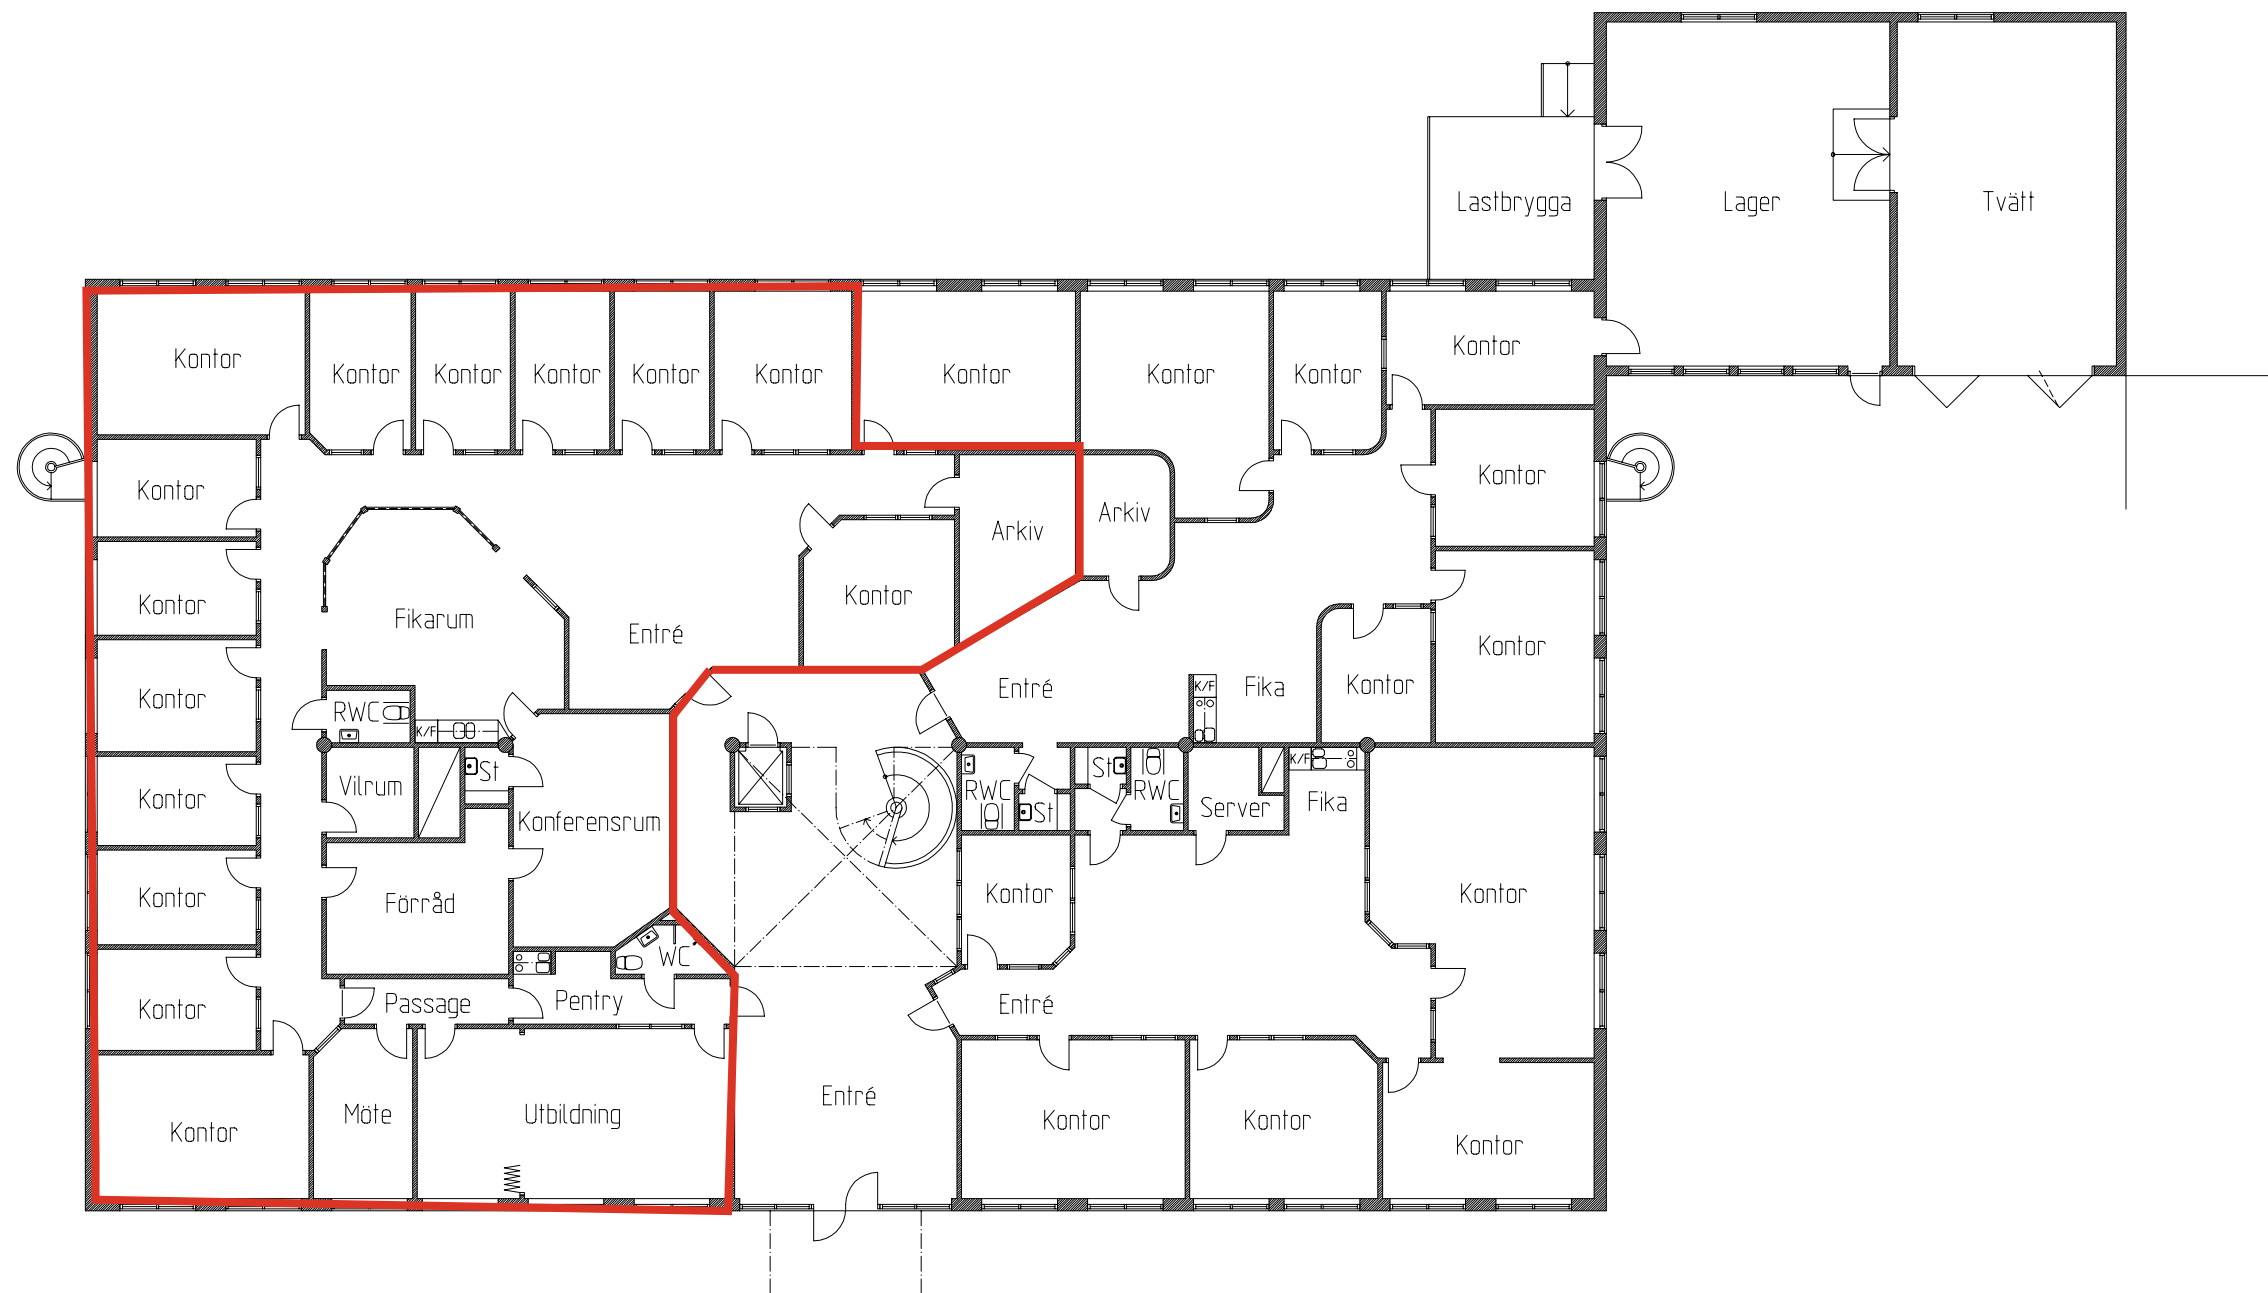

Plan Bottenvåning
Skala 1:200

Rev	Antal	Revideringen avser	Signatur	Datum
RELATIONSHANDLING				
X	A	Prima Arkitekt AB	0370-460 10	
	K			
	V			
	W			
	E			
Rhyttgatan 10 - 331 30 Värnamo - Tel 0370 - 460 10 - Fax 0370 - 09 14 38				
Ritad av	Handlaggare av			
Datum	Projektnummer		Rev.	
2006-05-05	A-40.1-101			
Kv. Linden 3, Värnamo				
Värnamo kommun				
Relation				
Plan Bottenvåning				
Skala	Projektnummer	Ritningsnummer	Rev.	
1:200	2006-022	A-40.1-101		