

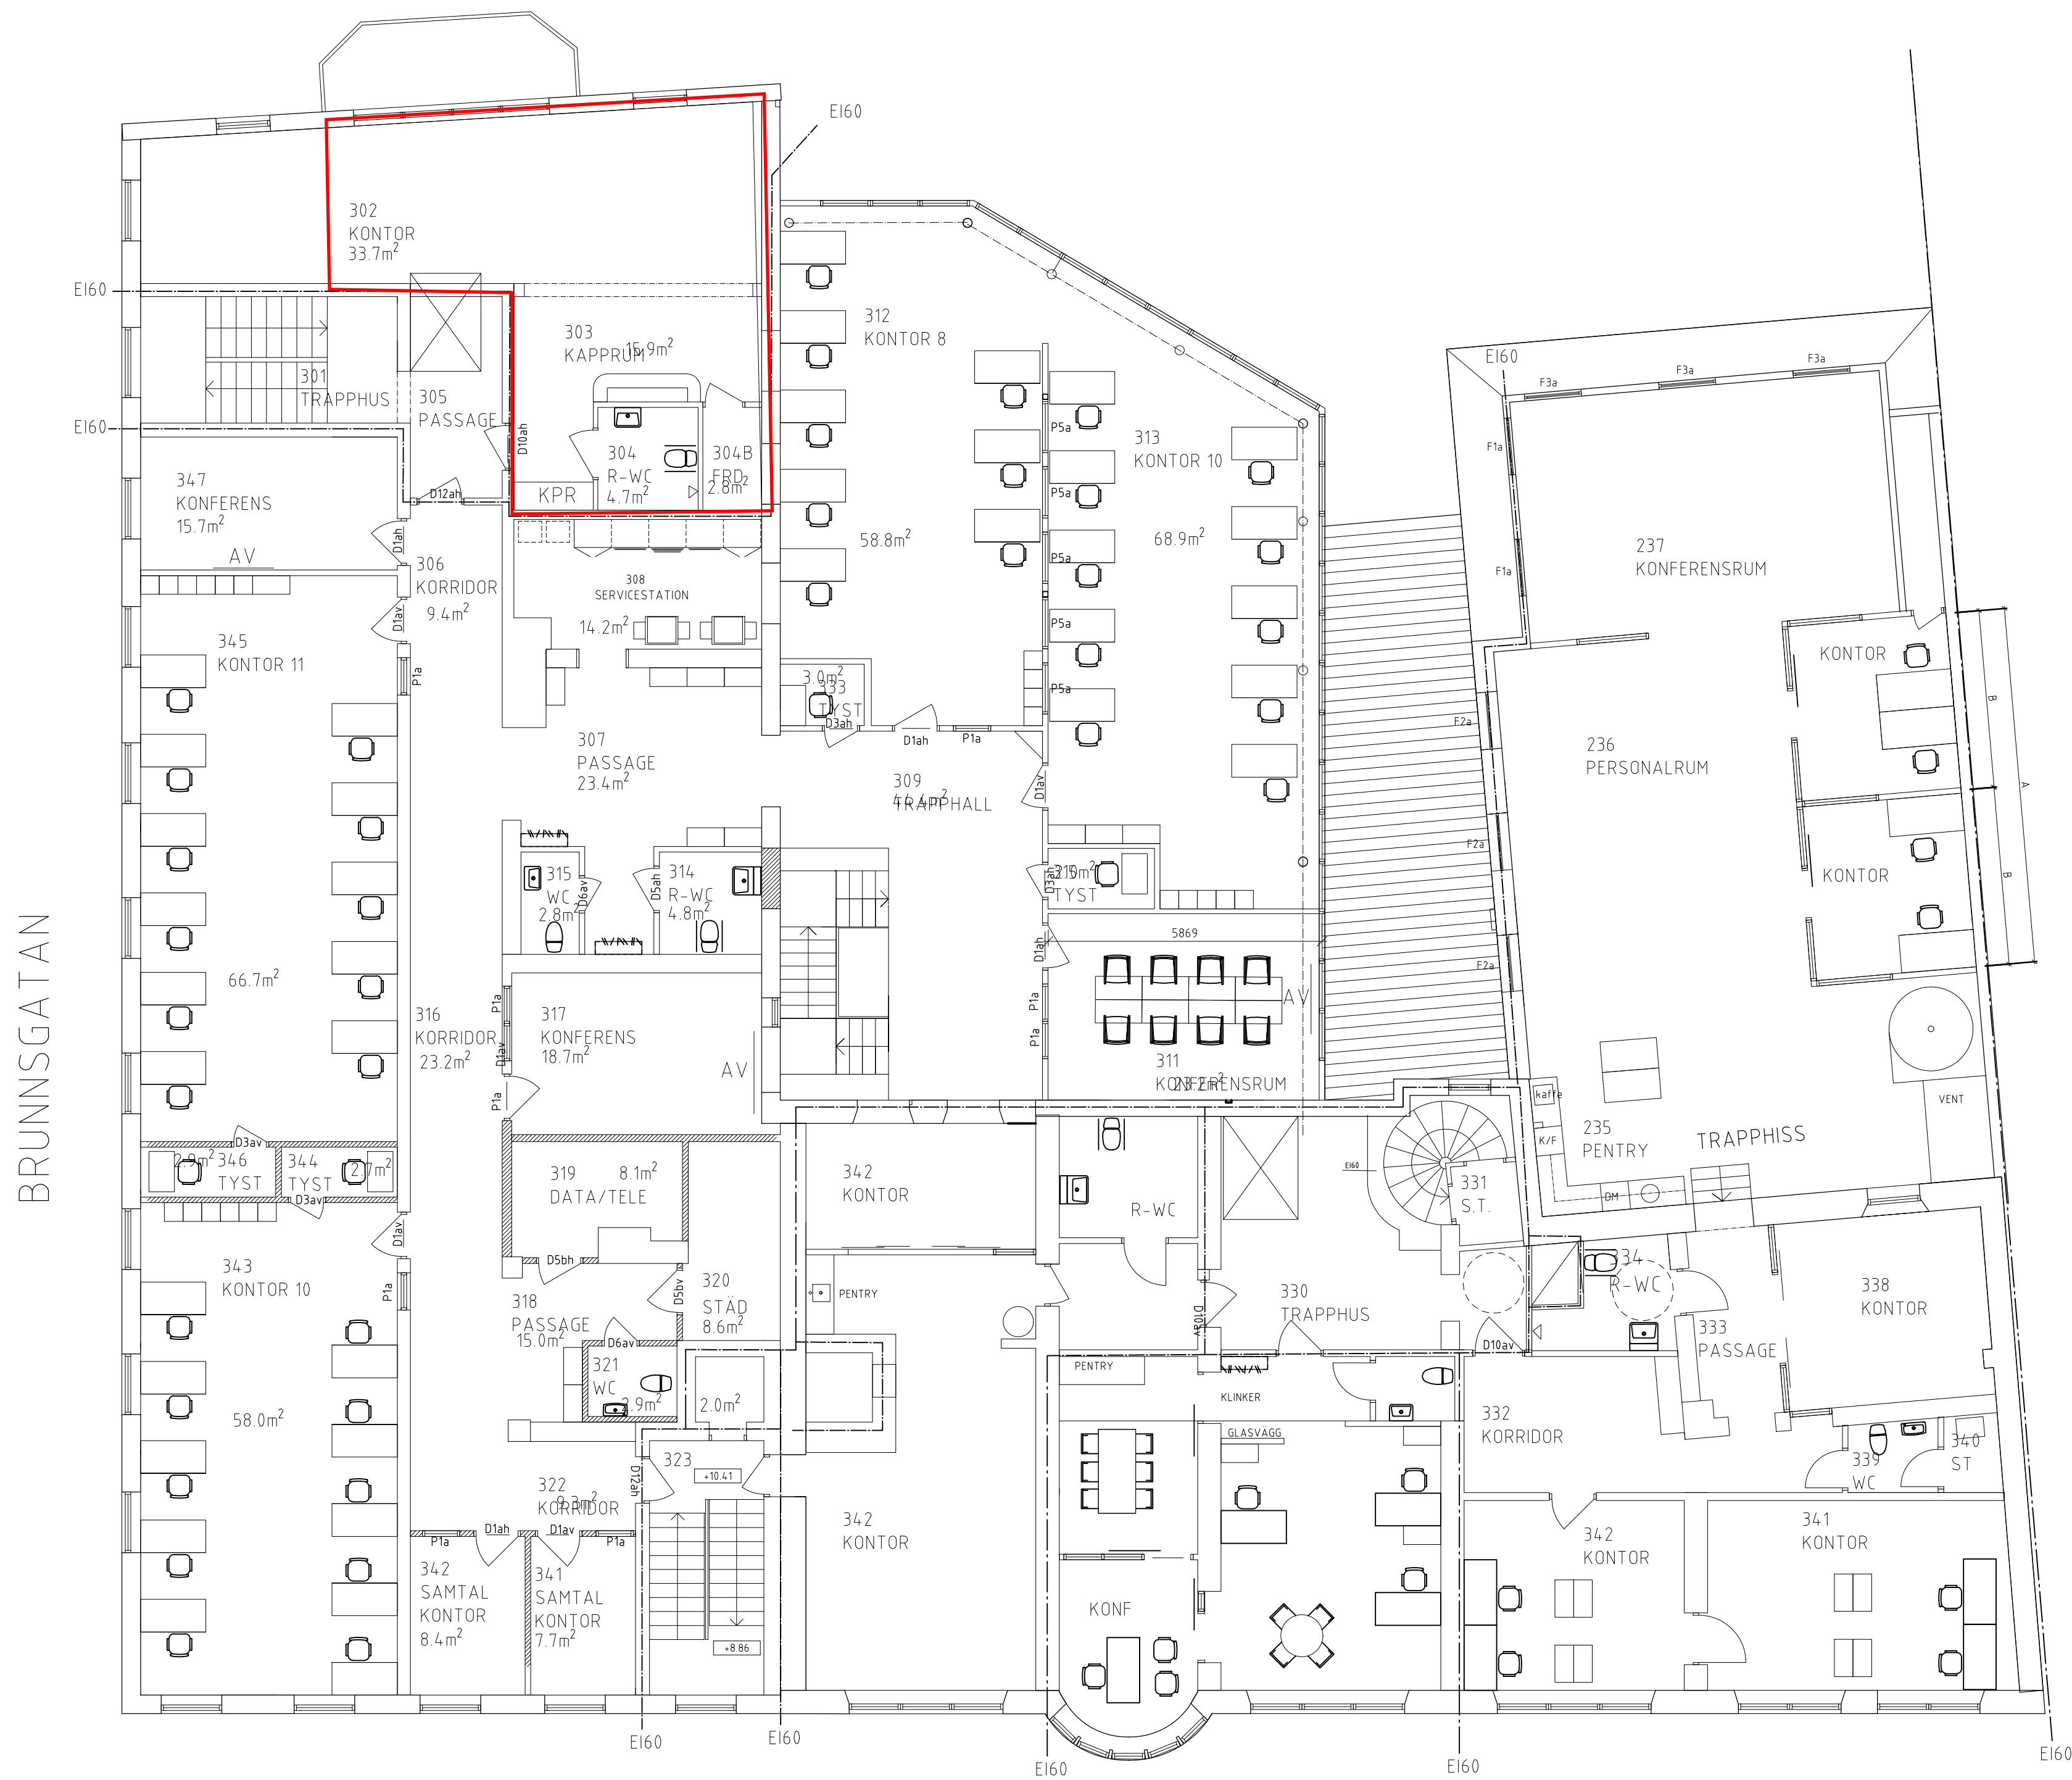


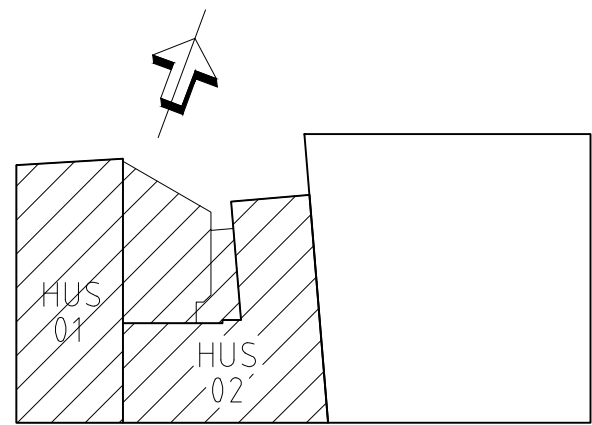

PLAN 3

KVARNGATAN

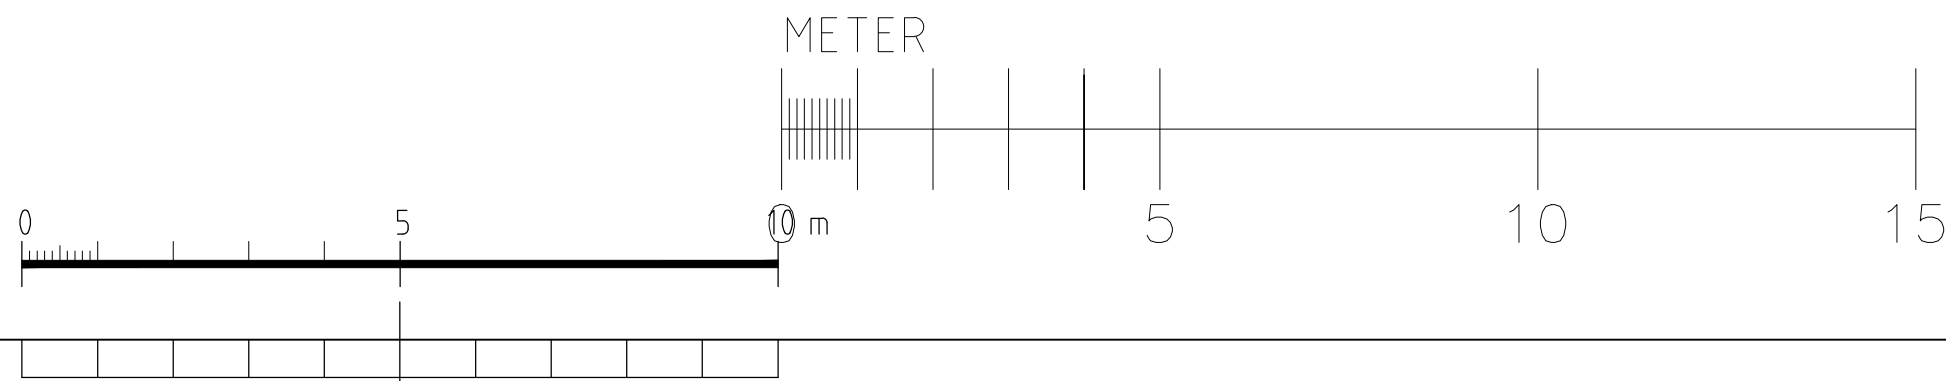

REG. ANT. REGISTRERINGEN AVSER SIGN. DATUM
RELATIONSHANDLING

KV RESIDENSET 27, VÄSTERVIK
OM OCH TILLBYGGNAD

PLAN 3

A	ATRIO ARKITEKTER, VÄSTERVIK AB TEL. 0490-168 50 FAX 0490-351 38	REG.	ANT.	REGISTRERINGEN AVSER	SIGN.	DATUM
K						
E						
V						
W						
I						
M						
RITAD	GRANSKAD	HANDLAGGES AV				
HÄN						
DATUM	ARBETSNUMMER	SKALA	OBJ- o BYGGN.NR	RITINGSNUMMER	REG.	
19-04-12	4953	1:100		A30:123		