




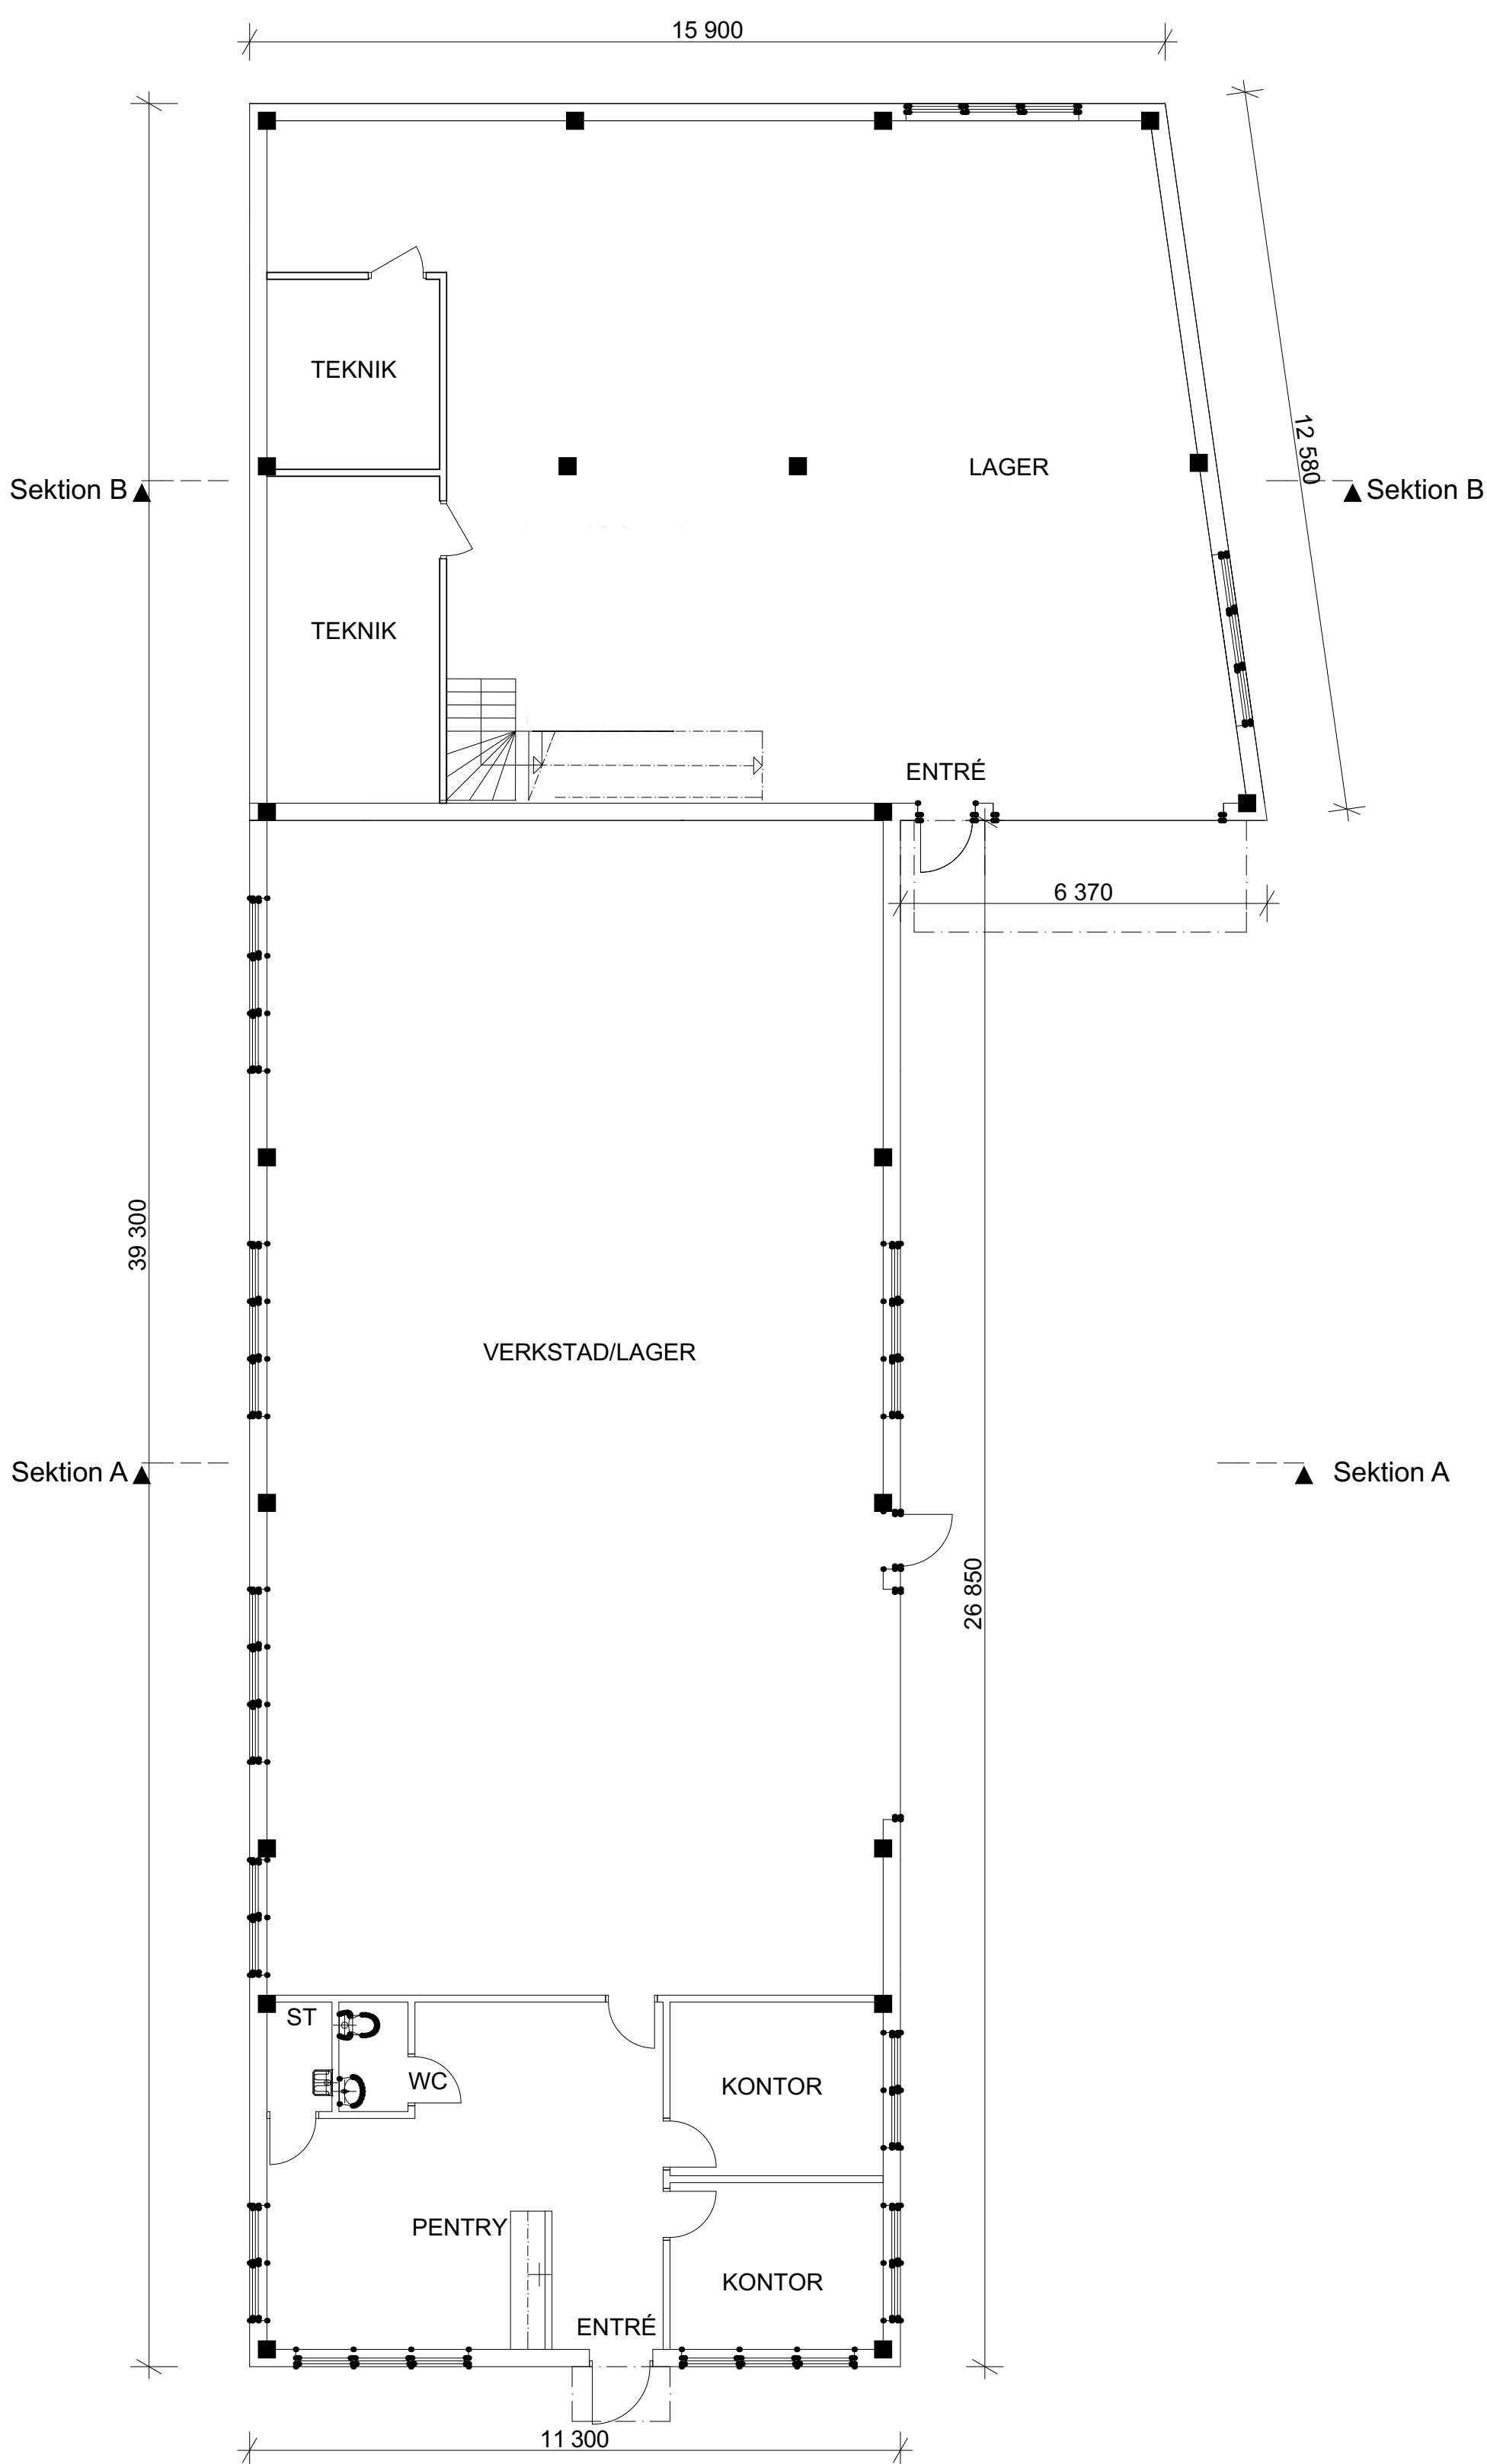

ENTRÉPLAN

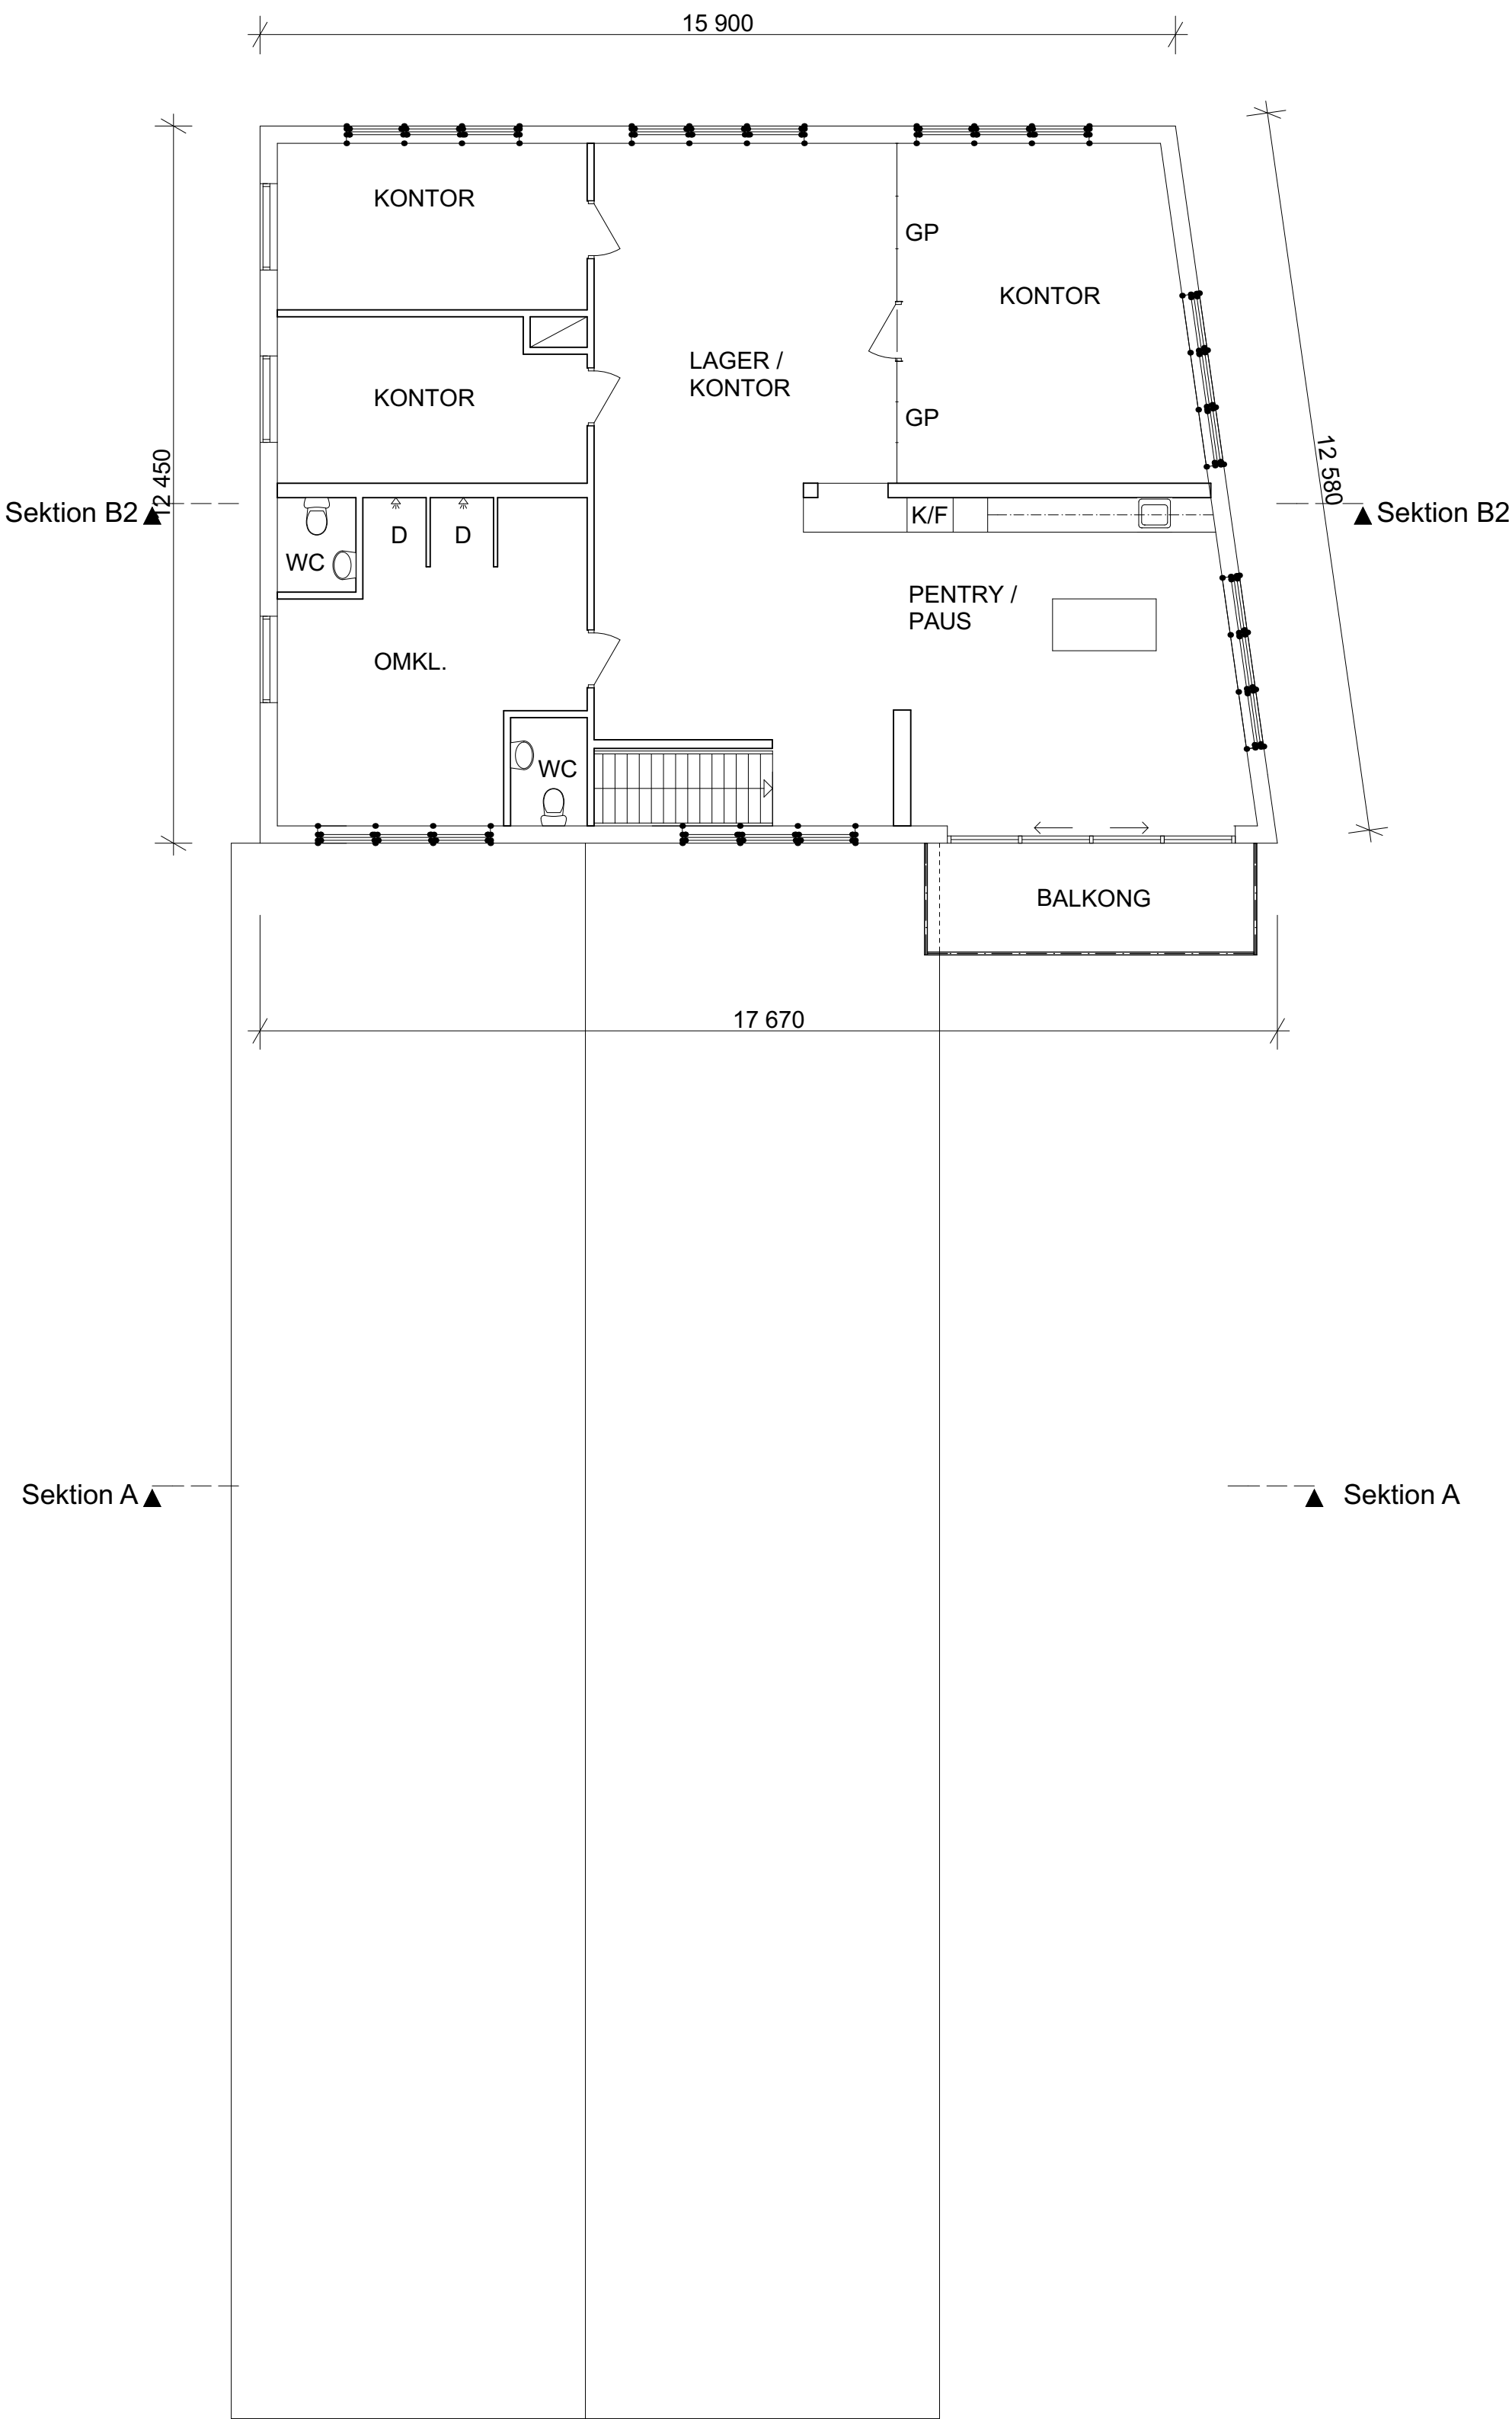

PLAN 1tr

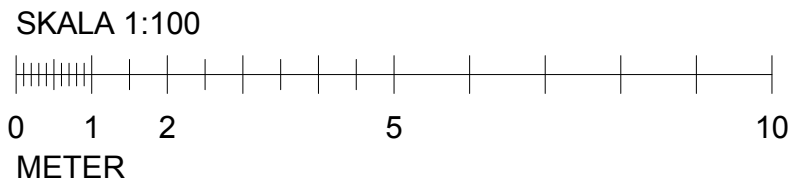

FÖRESKRIFTER o FÖRKLARINGAR

BET	ANT	ÄNDRING AVSER	DATUM	SIGN
RELATIONSHANDLING 150921				
SKARPNÄS 8:26				
NACKA KOMMUN				
JG CAD				
K				
V/S				
Sp				
E				
B				
UPPDRAG NR		RITAD AV	HANDLÄGGARE	
		J. GUSTAFSSON	J. GUSTAFSSON	
DATUM		ANSVARIG		
2015-09-21				P. JOHANSSON
NYBYGGNAD AV INDUSTRIFASTIGHET				
ENTRÉPLAN, PLAN 1TR				
SKALA		NUMMER		BET
A1 - 1:100 A3 - 1:200		A-40.1-100		