
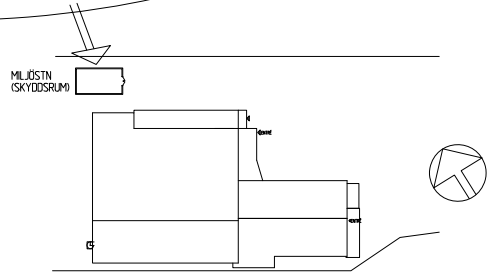


Bilaga 2A - ritning lokal

ver A1D 96-09

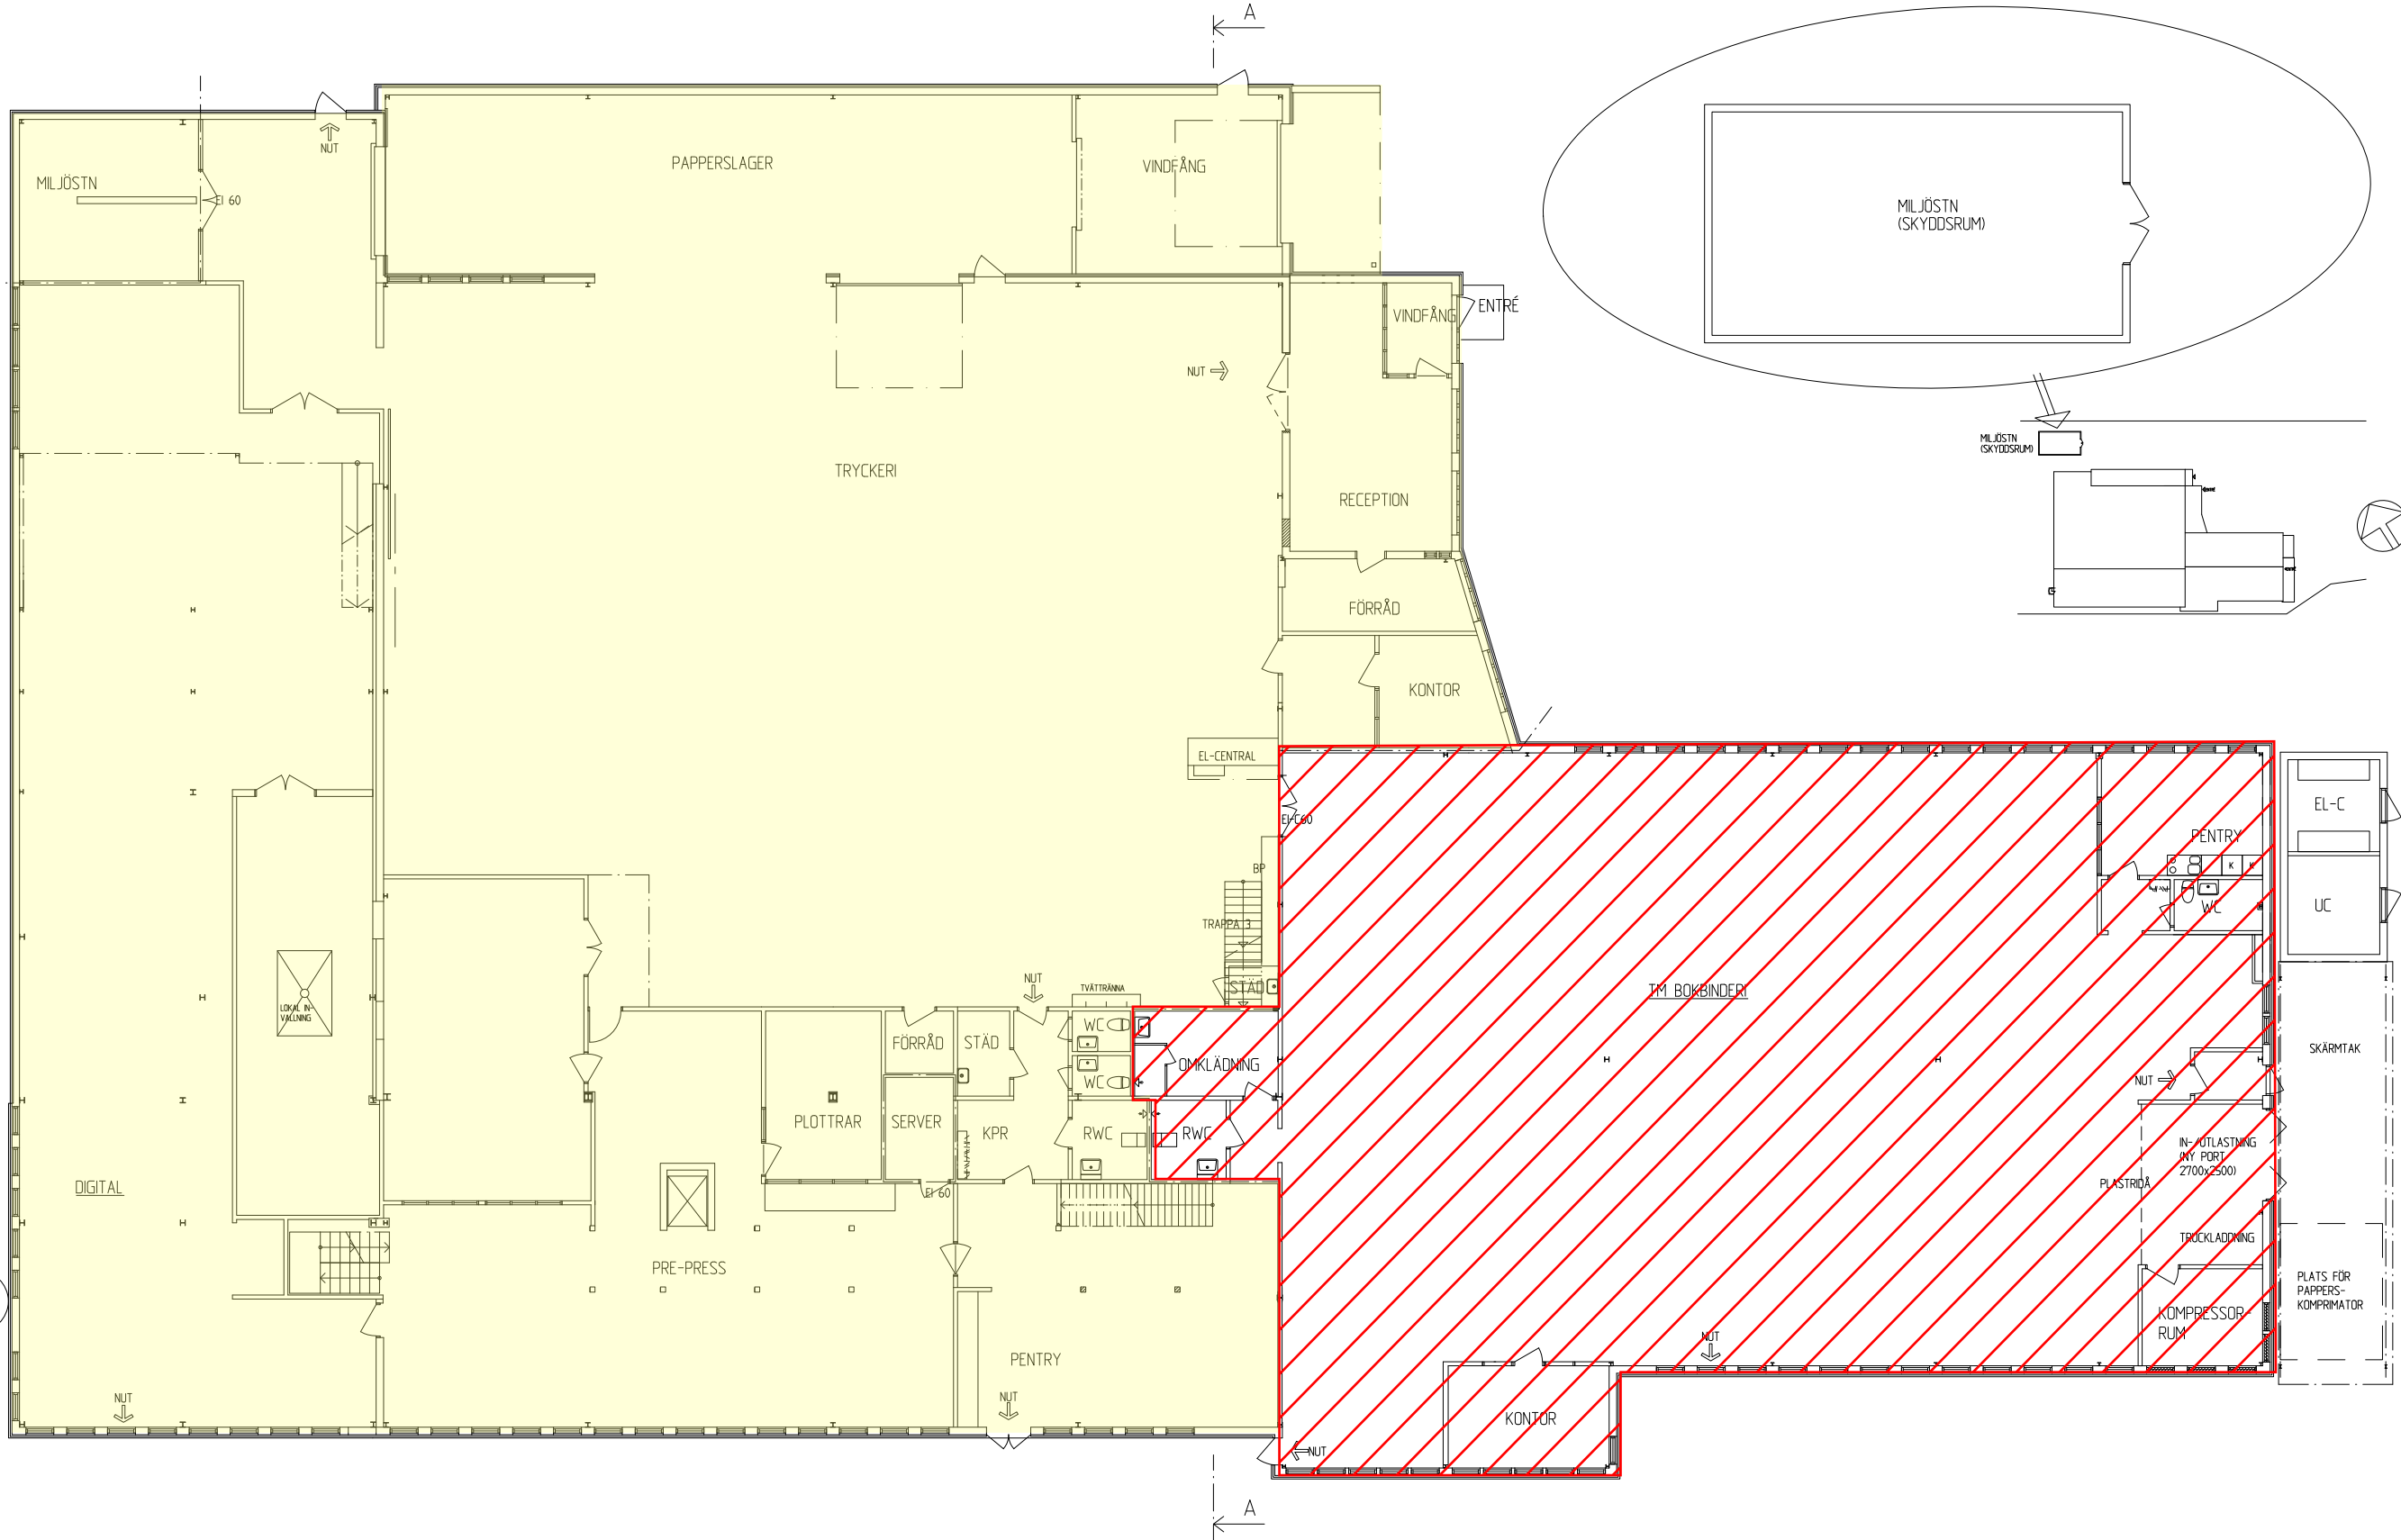

FÖRKLARINGAR

Brandcellsgräns EI 60

Nödutrymning



SKALA 1:100 (A1-FORMAT) 1:200 (A3-FORMAT)



RITAD AV: KONSTRUERAD AV
Torbjörn Gunnarsson

TEL 070 5251983


ARBETSNUMMER

BET	ANT	ÄNDRINGEN AVSER	SIGN	DATUM
Kv Landningsbanan nr 5				
EO Grafiska AB				
RELATIONSHANDLING				
Om- och tillbyggnad industri- och kontorshus				
Plan 1				
SKALA 1:100 (A1)			ANDR BET	
RITNINGNUMMER			R4	

Avvikelse kan förekomma

Bilaga 2A - ritning lokal

ver A1D 96-09

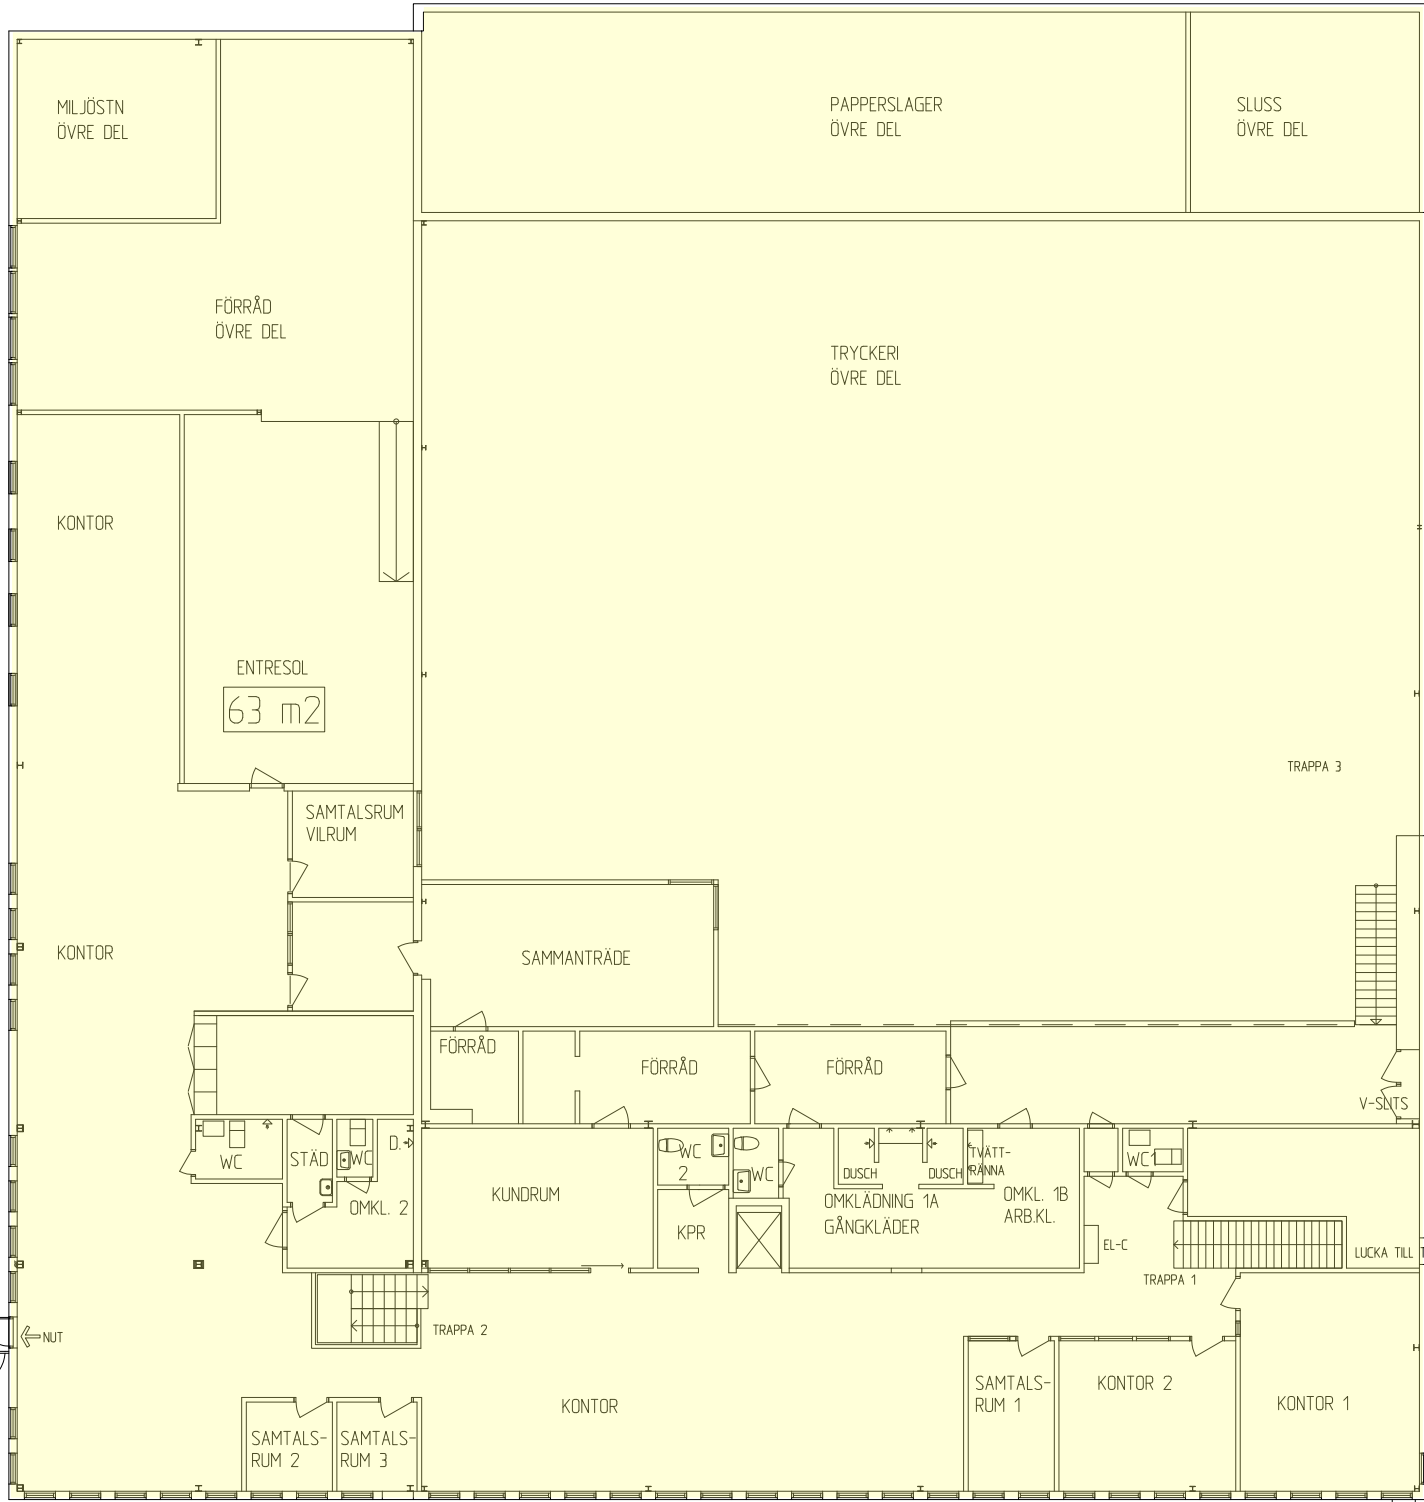

PLAN 2

A




FÖRKLARINGAR

Brandcellsgräns EI 60

Nödutrymning

NUT →

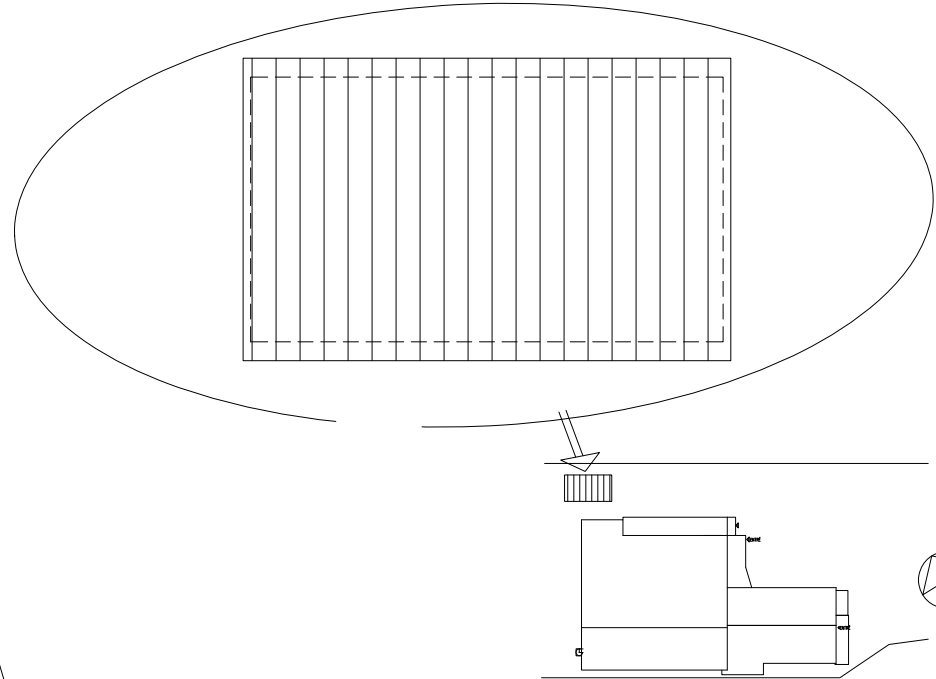

Avvikelse kan förekomma

BET	ANT	ÄNDRINGEN AVSER	SIGN	DATUM
* ACUMENTA		Kv Landningsbanan nr 5 E0 Grafiska AB RELATIONSHANDLING Om- och tillbyggnad industri- och kontorshus Plan 2		
RITAD AV: KONSTRUERAD AV: Torbjörn Gunnarsson	ARBETSNUMMER: TEL 070 5251983	SKALA 1:100 (A1)	RITNINGSNUMMER: R4	ANDR BET:
RITAD 2020-09-09				

Bilaga 2B - ritning parkering

