


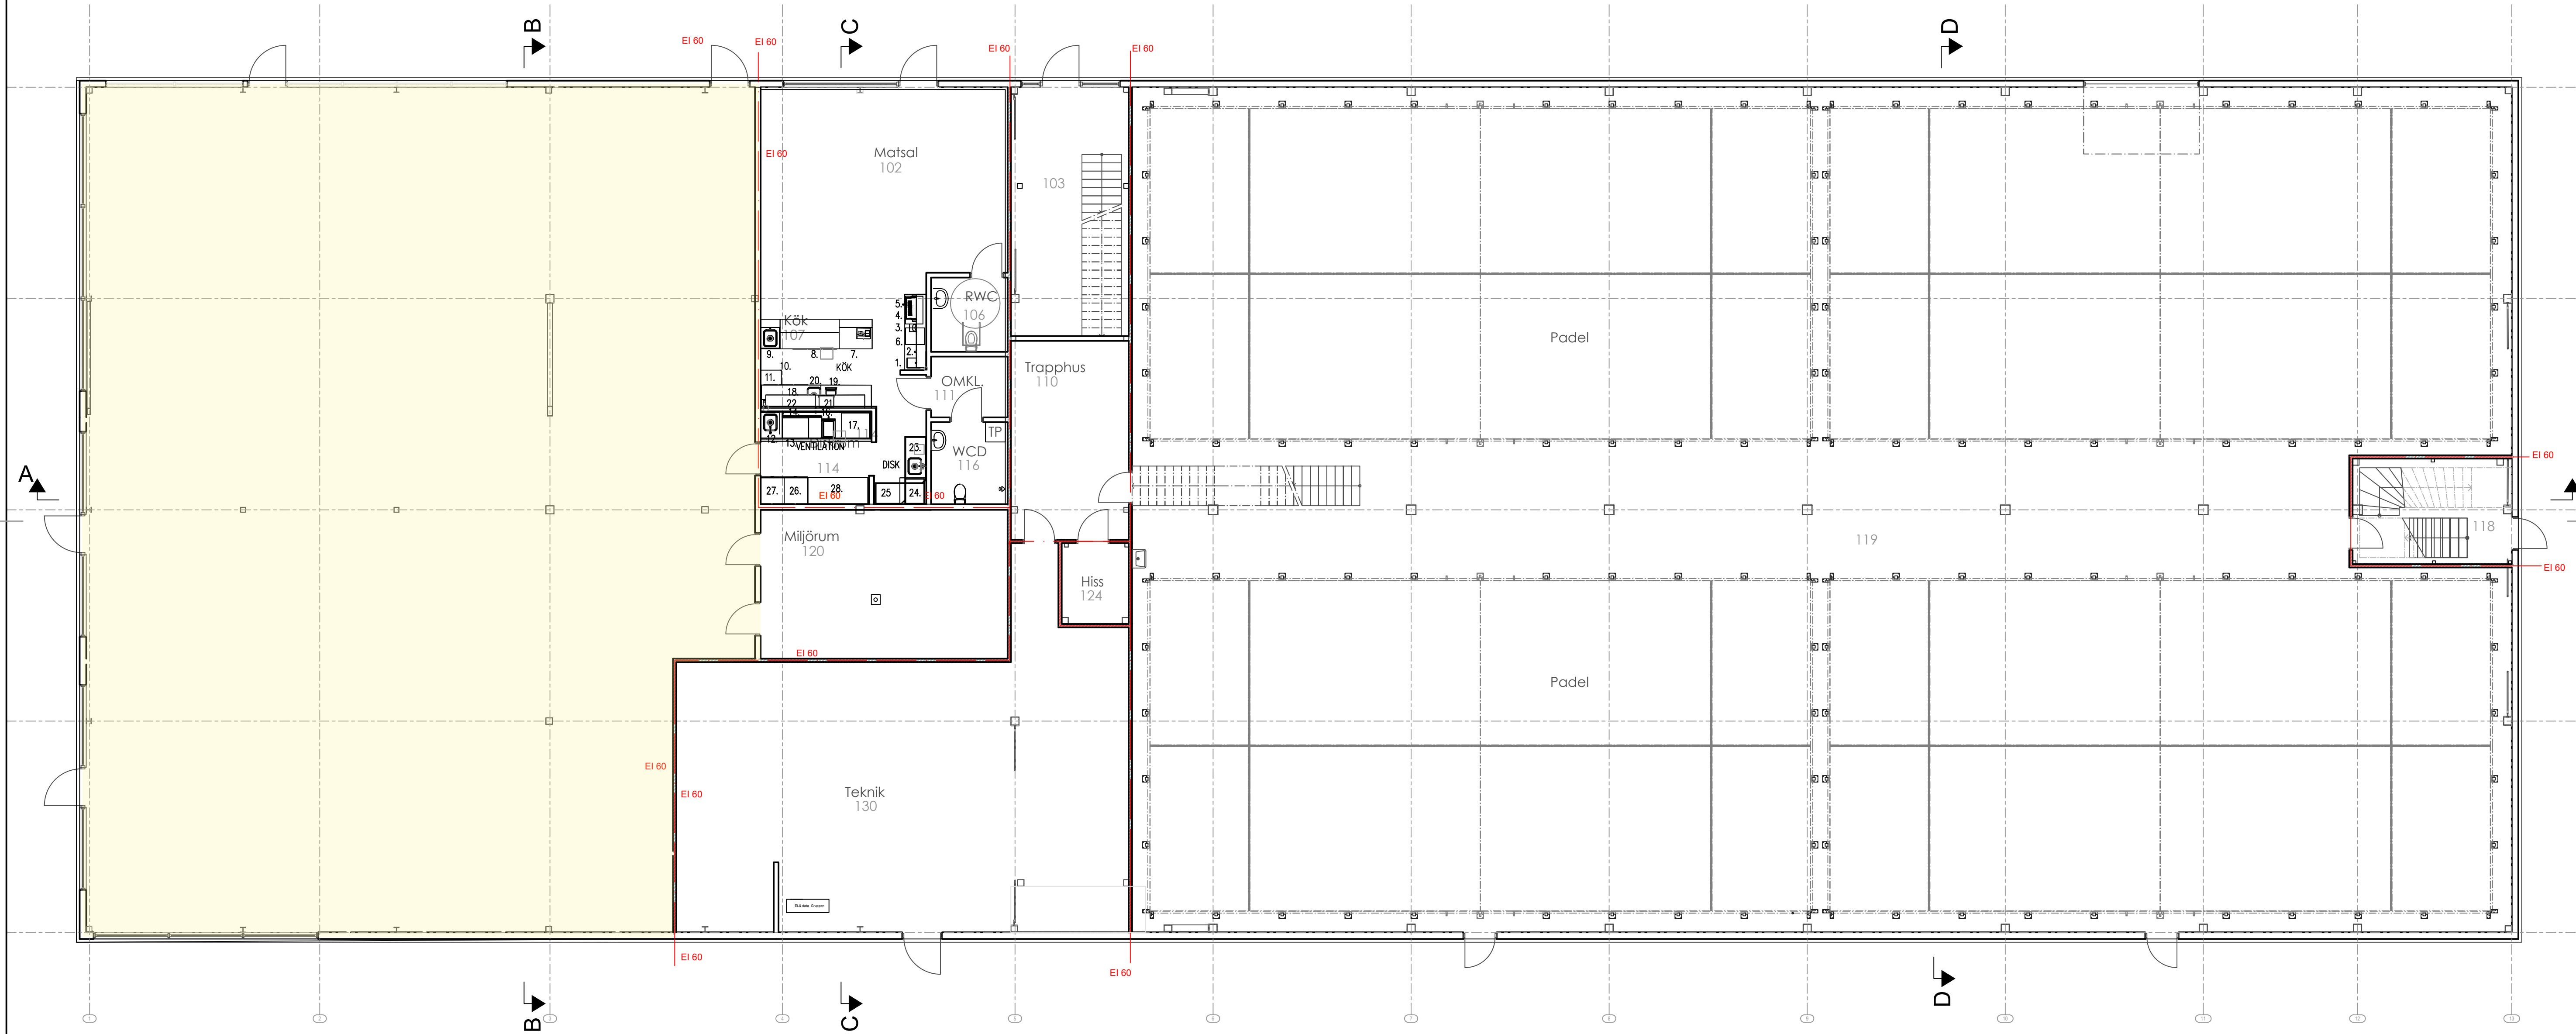

RELATIONSHANDLING		BET	ANT	ÄNDRINGEN AVSER	DATUM	SIGN
INCON IN CONSTRUCTION In Construction Jönköping AB www.incon.se 070-5188011 070-5188925 RITAD/KONSTR AV INCON / AZO ORT/DATUM 2022-08-18  UPPDRAKNR		SIGTUNA KOMMUN		Vallstanäs 2:351		
		Plan 1		SKALA 1:100A1		
		KOD/TYP/POS		RITNINGNUMMER		ÄNDR BET
		A-200				