


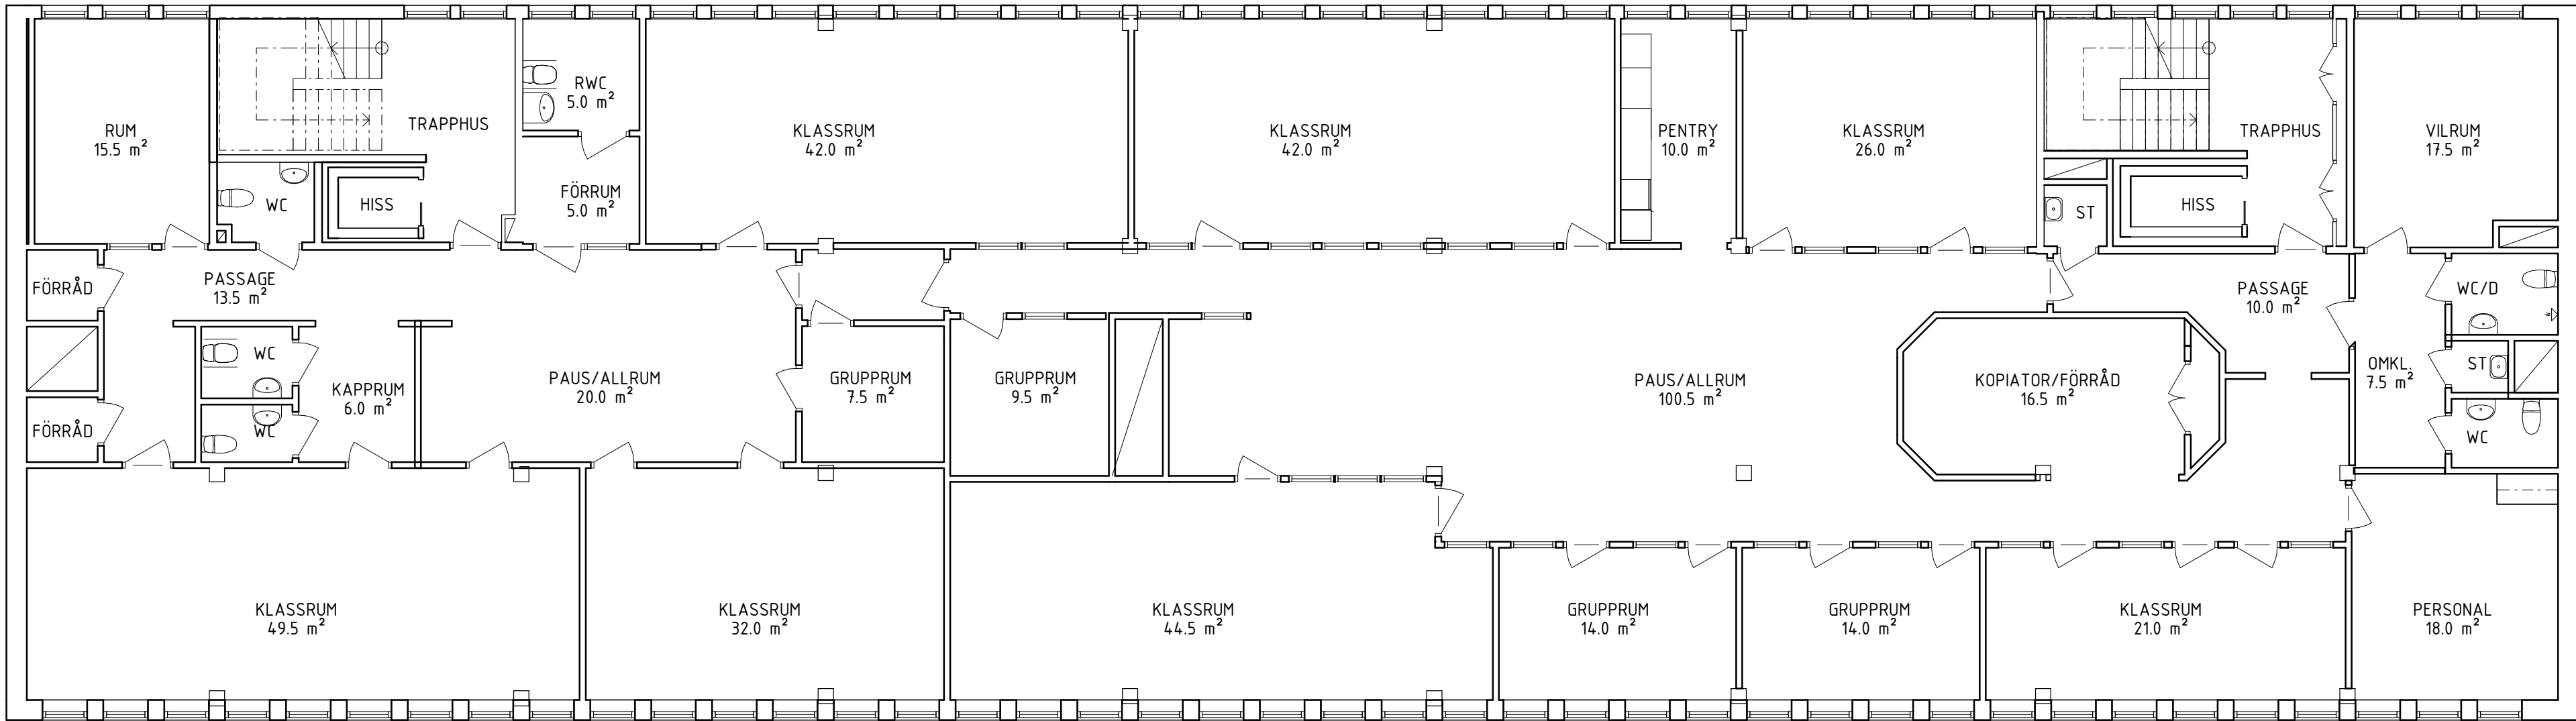

BET	ÄNDRINGEN AVSER	DATUM	SIGN
RELATIONSHANDLING			
KV BJÖRNEN 12 KARLSTAD KOMMUN			
NYFOSA MONDO ARKITEKTER			
UPPDRAG NR 04-3043	RITAD/KONSTR AV PY	HANDLÄGGARE ST	
DATUM 2024-09-09	ANSVARIG YM		
PLAN 3, 3tr			
SKALA A1 1:100 A3 1:200	NUMMER A-40-1-1030	BET	