


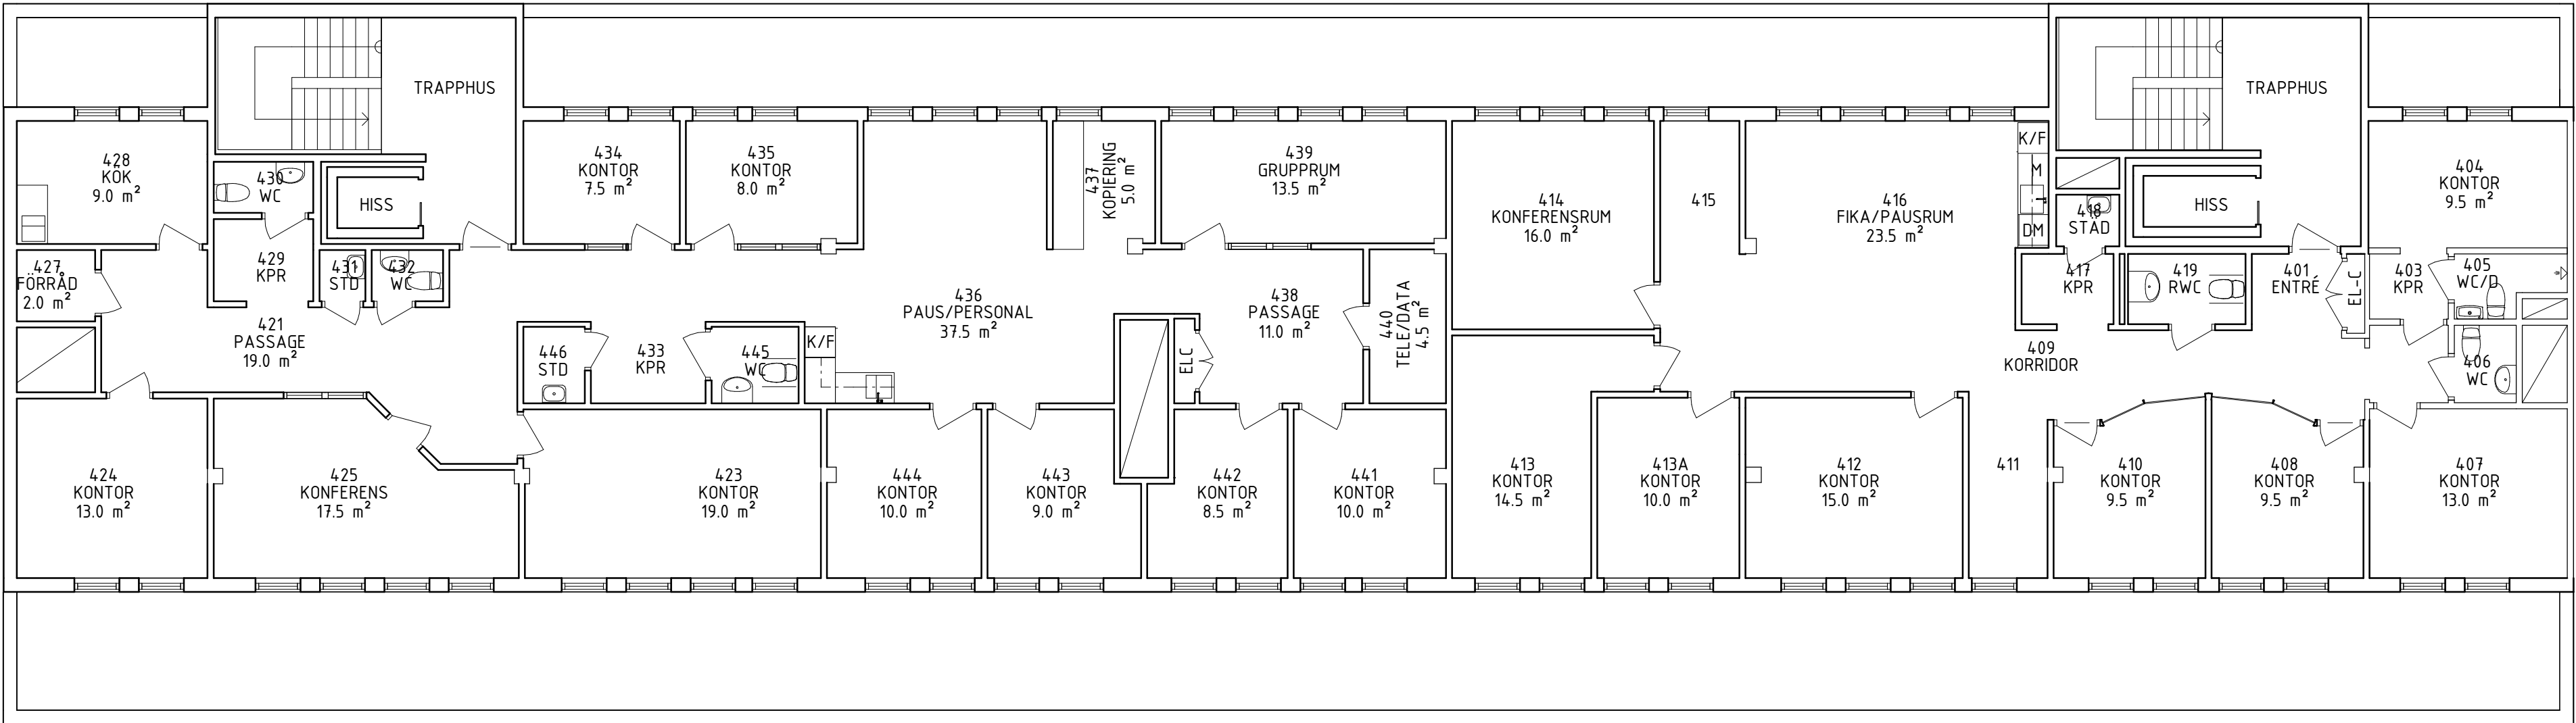

BET	ÄNDRINGEN AVSER	DATUM	SIGN
RELATIONSHANDLING			
KV BJÖRNEN 12 KARLSTAD KOMMUN			
NYFOSA MONDO ARKITEKTER			
UPPDRAG NR	RITAD/KONSTR AV	HANDLÄGGARE	
04-3043	ST	ST	
DATUM	ANSVARIG		
2024-09-09	YM		
PLAN 4, 4tr			
SKALA	NUMMER	BET	
A1 1:100	A-40-1-1040		
A3 1:200			