


AREA, VOLYM	
BTA	1027.9 m ²
BTB	2734.2 m ²


FÖRKLARINGAR

 LÄGENHETSGRÄNS
 INGÅR EJ I BRUKSAREAN

LOKAL
01:04-02
BRA 278.9 m²

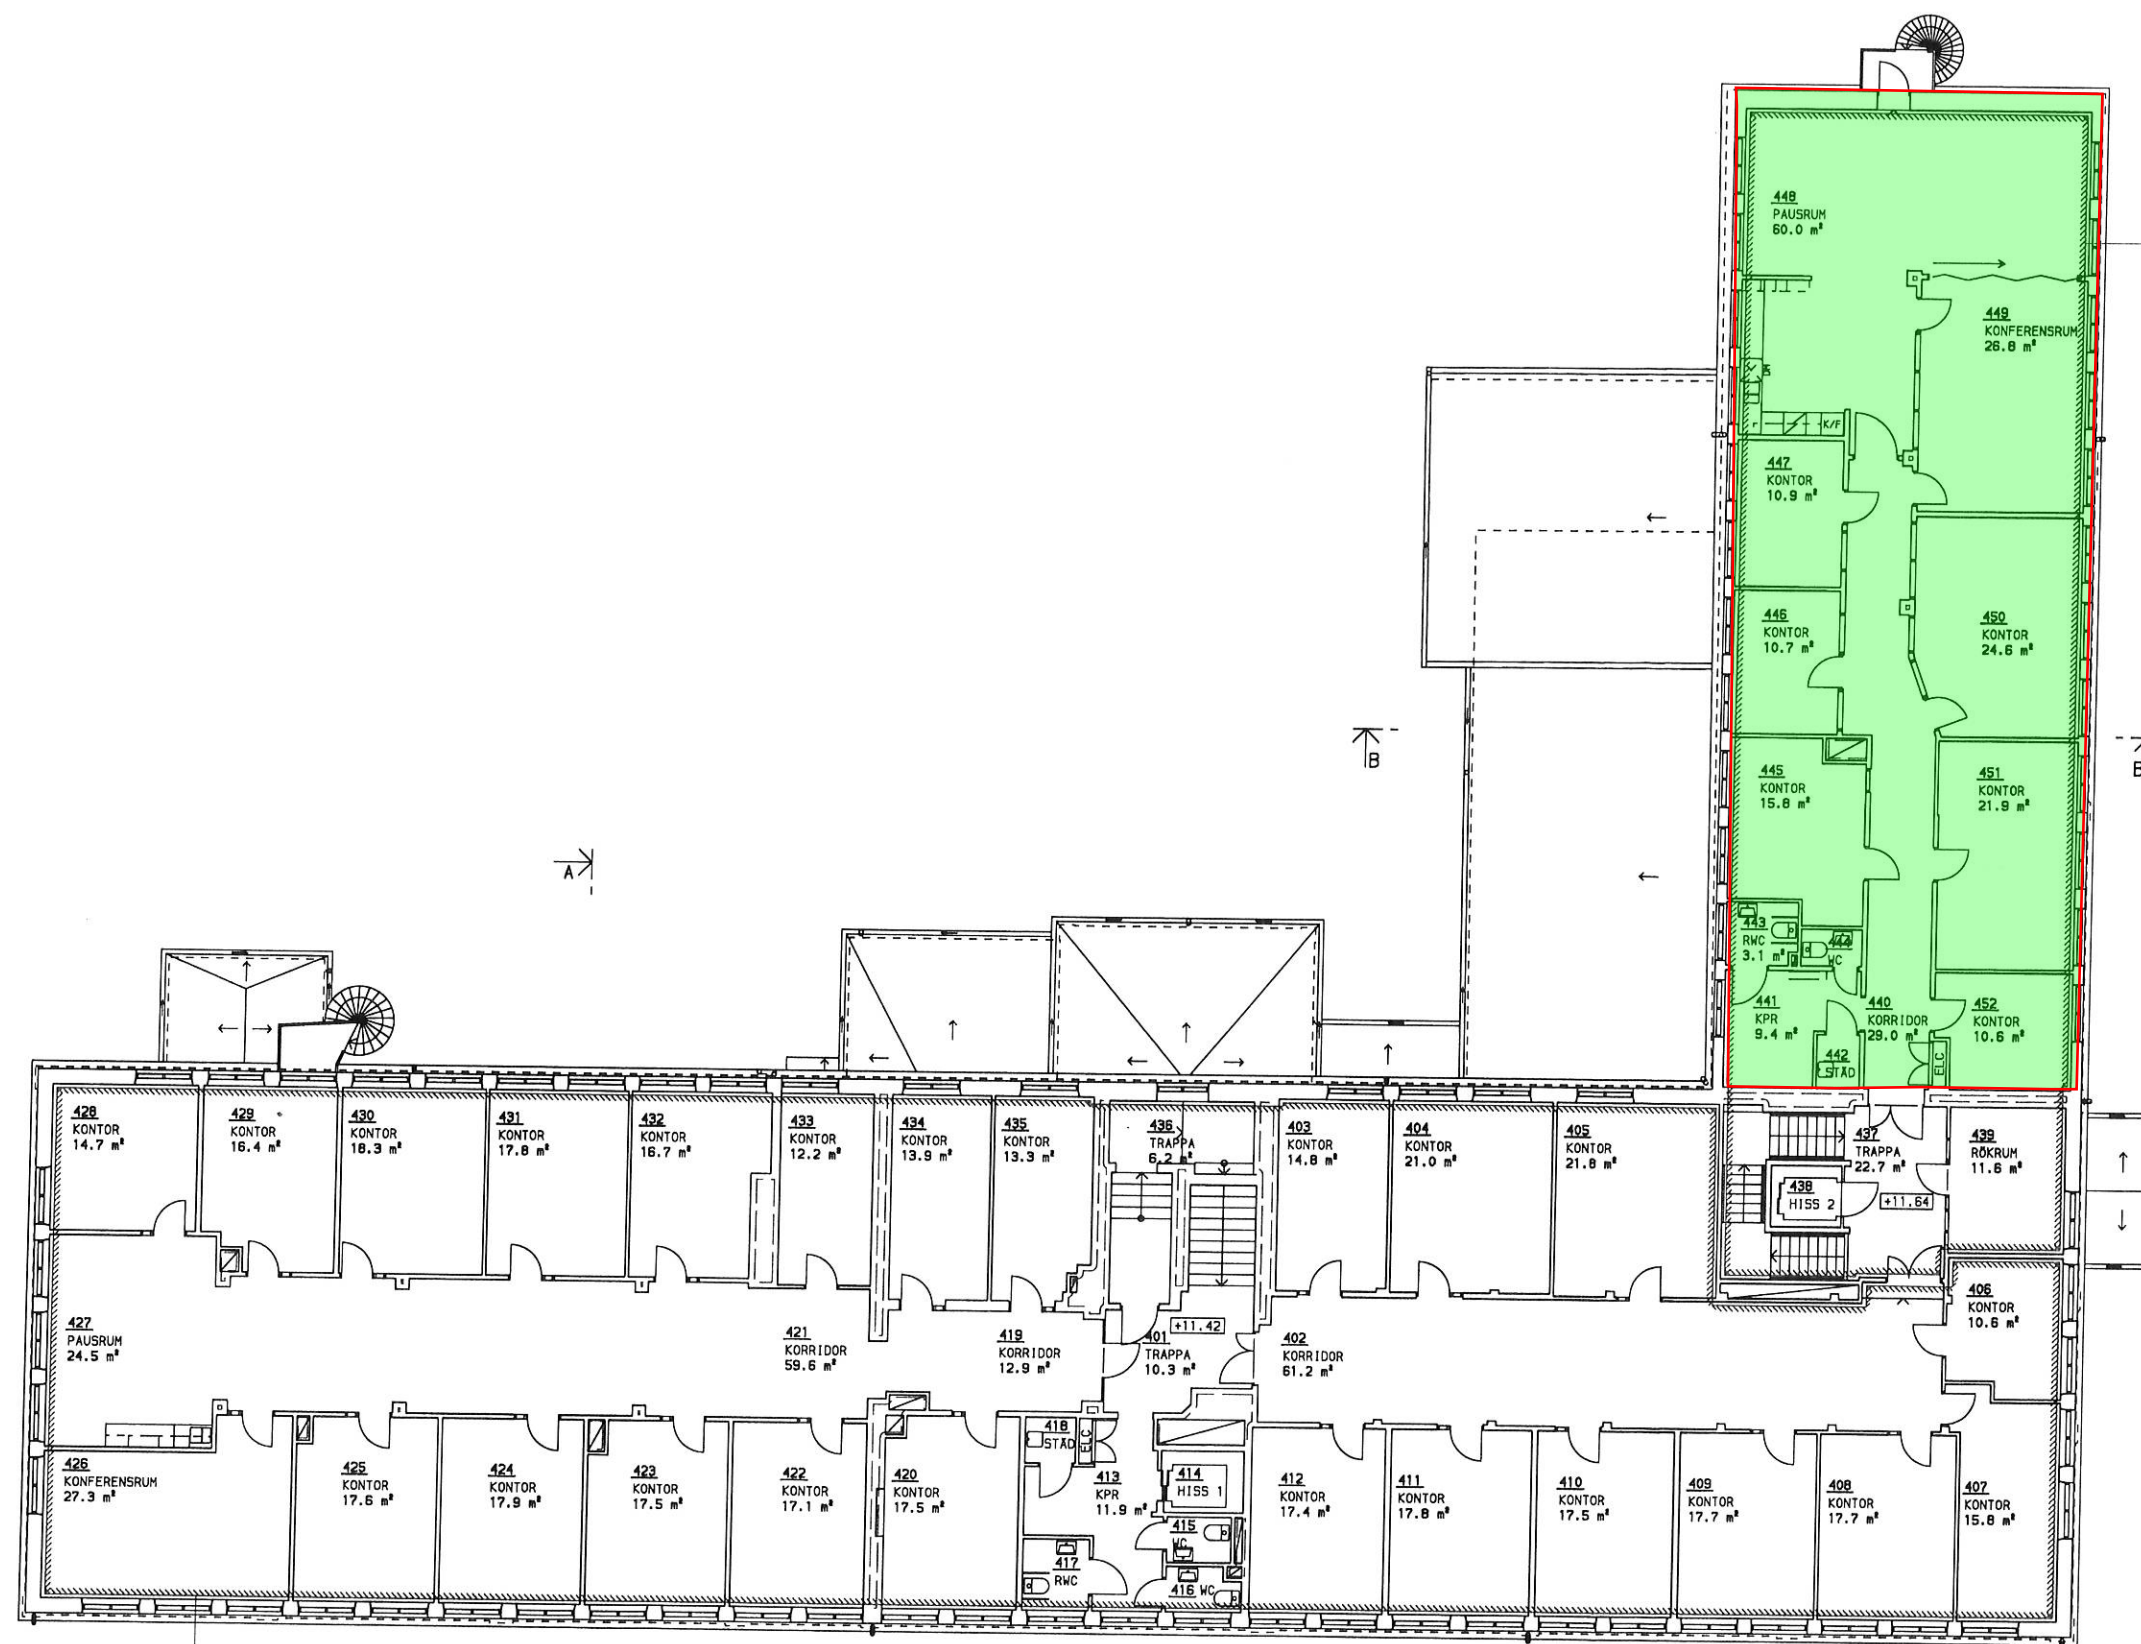

LOKAL
01:04-01
BRA 662.0 m²

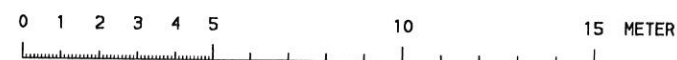

RELATIONSHANDLING

RELATIONSRITNING UPPRÄTTAD AV
RITNINGSSERVICE I ÖREBRO AB
TEL 019-670 80 75 FAX 019-670 80 89



SKANSTORNET
riksgatan 13 · Box 53101 · 400 15 GÖTEBORG
031-83 79 00 · Fax 031-83 09 00

HYBELEJEN 17, KARLSTAD
HUS 01

PLAN 04, (2 TR) +11.42
PLANRITNING LÄGENHETER

ORG. FORM. A1 SKALA 1:200

UPPORAS NUMBER	980422-0
DATUM	98.11.26


[illegible]
