


2023-06-08 15:32:48 P:\PDDC\04-3000\04-3001 KARLSTAD Barkassen 7\7 Ritningar\A-mottel\04-3001 KARLSTAD Barkassen 7 2023 - Lagerrens data
4.rvt

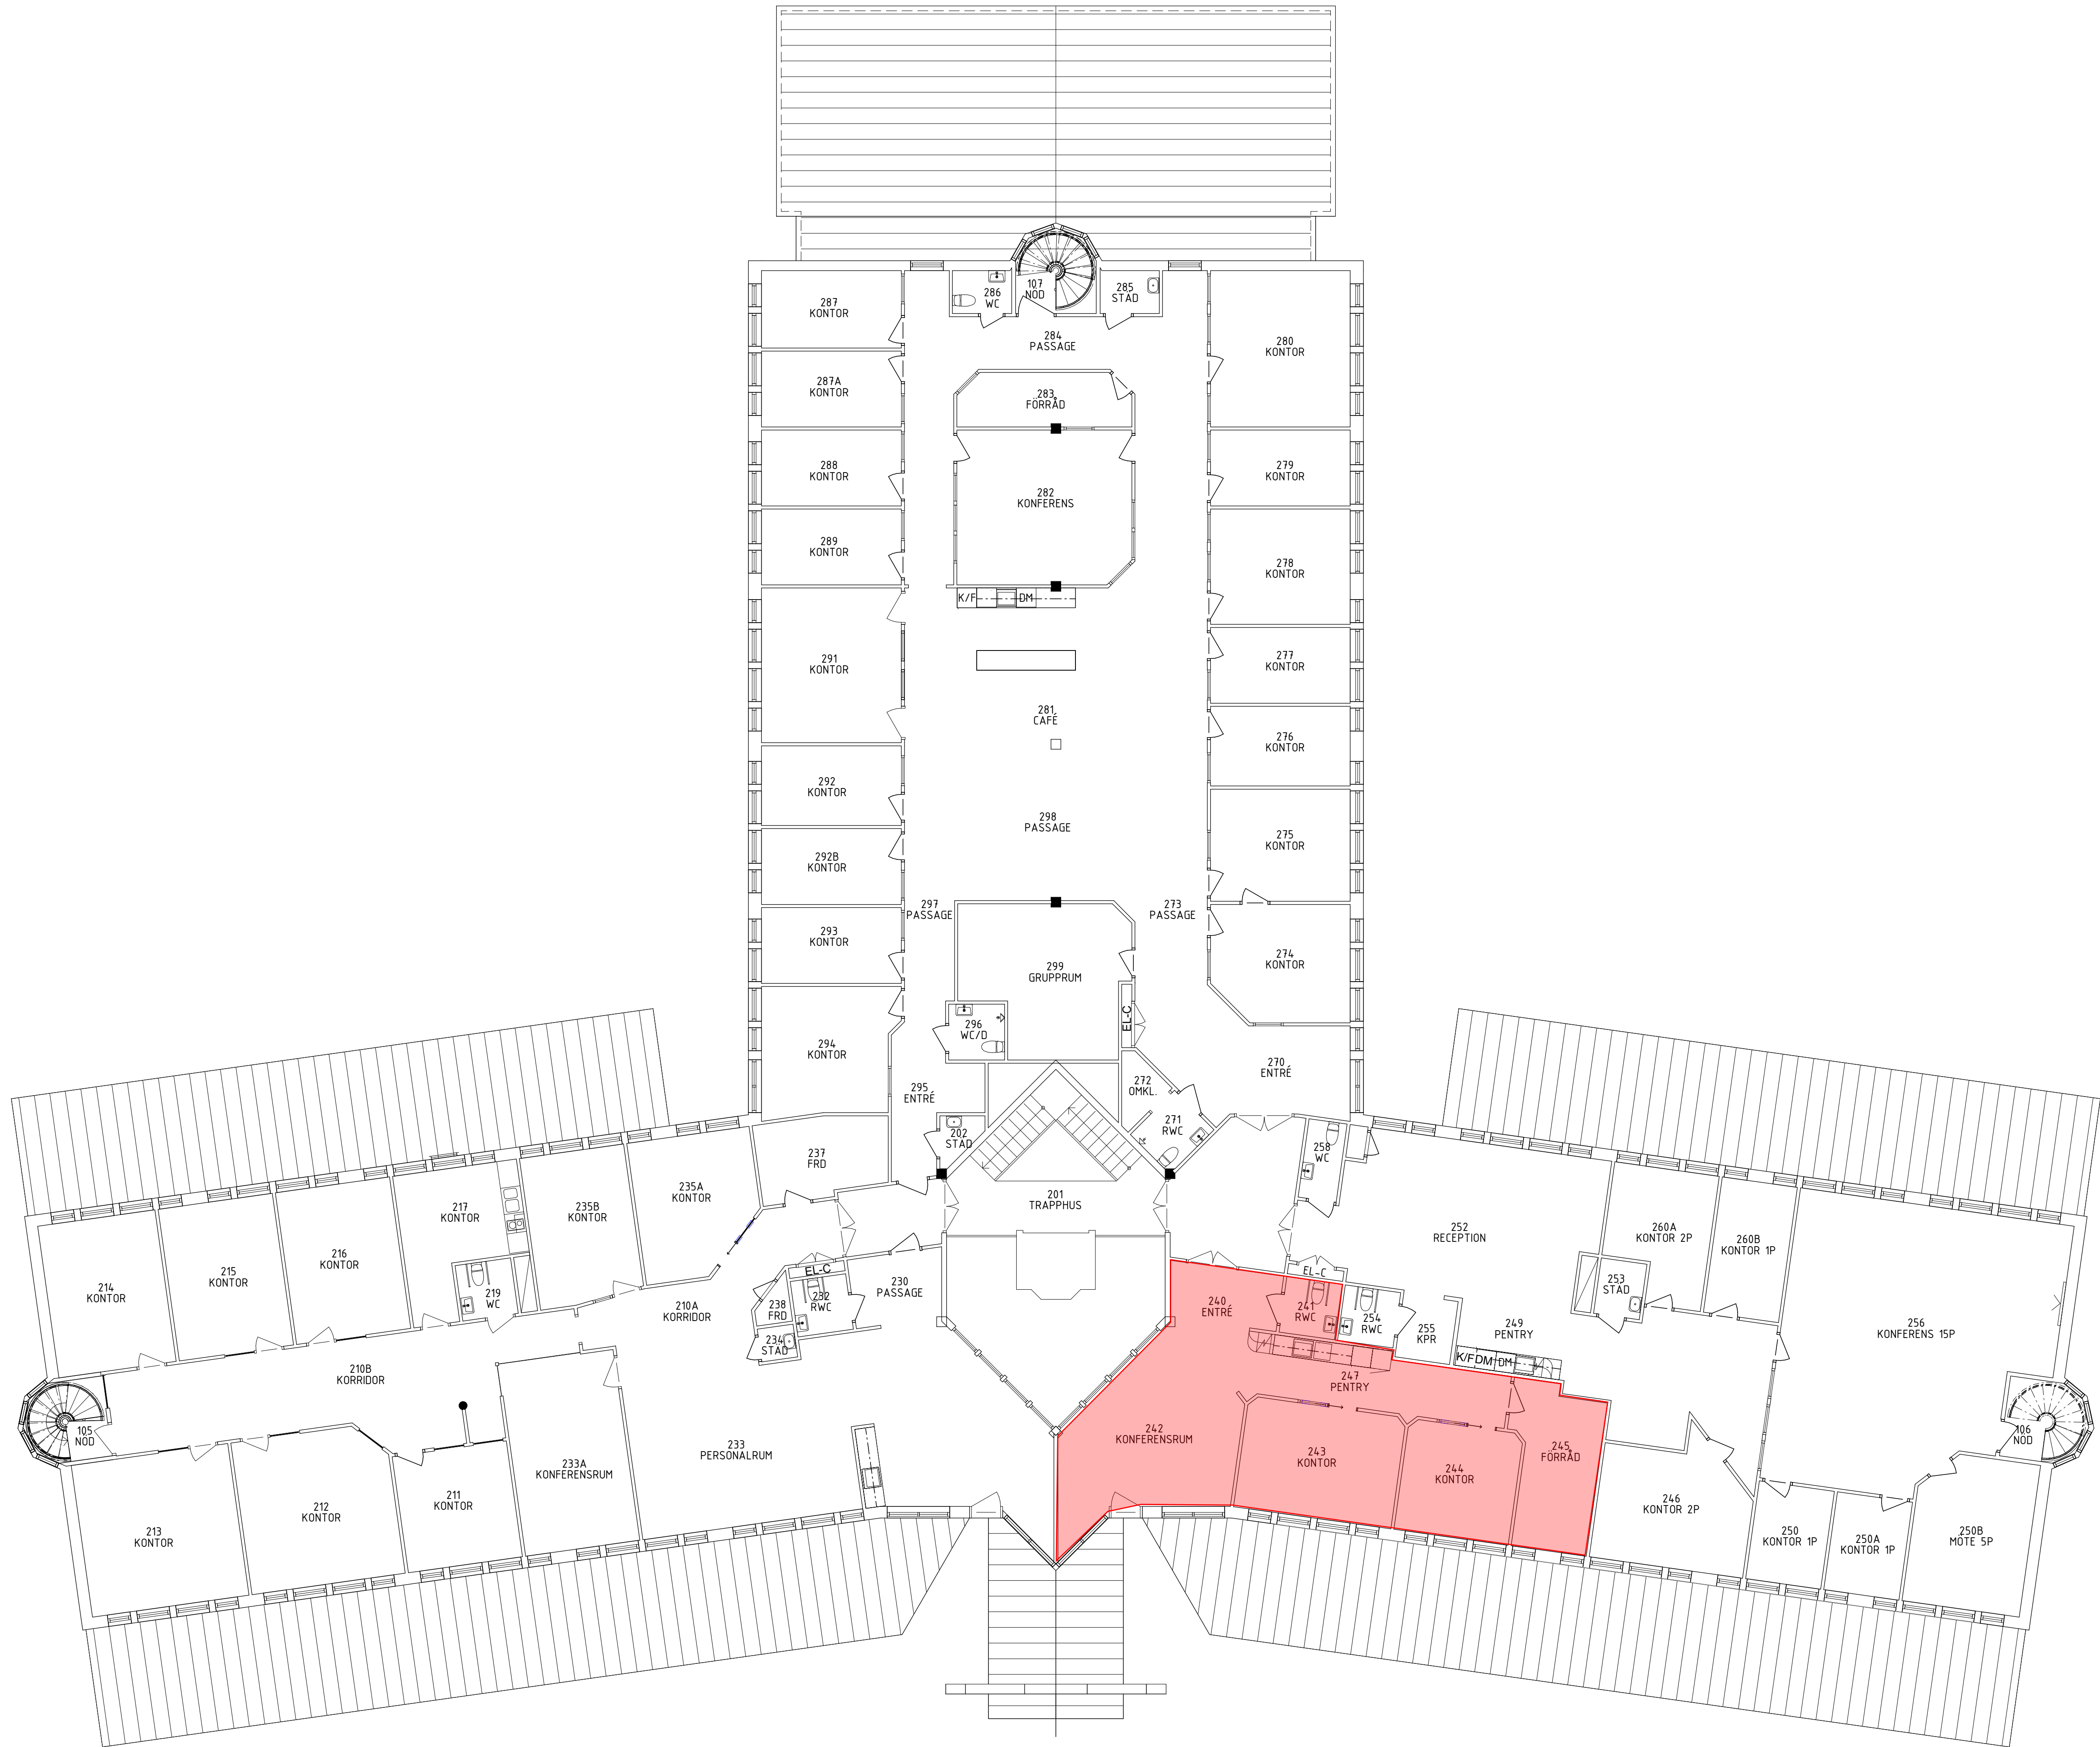

BET	ÄNDRINGEN AVSER	DATUM	SIGN
RELATIONSHANDLING			
BARKASSEN 7 KARLSTADS KOMMUN			
			
		Tynningsgatan 6 652 16 KARLSTAD 054-22 22 80 karlstad@mondo.se	
UPPDRAG NR 04-3001	RITAD/KONSTR AV ST	HANDLÄGGARE ST	
DATUM 2023-06-08	ANSVARIG DAP		
Plan 2			
SKALA A1 1:100 A3 1:200	NUMMER A-40-1-1020	BET	