


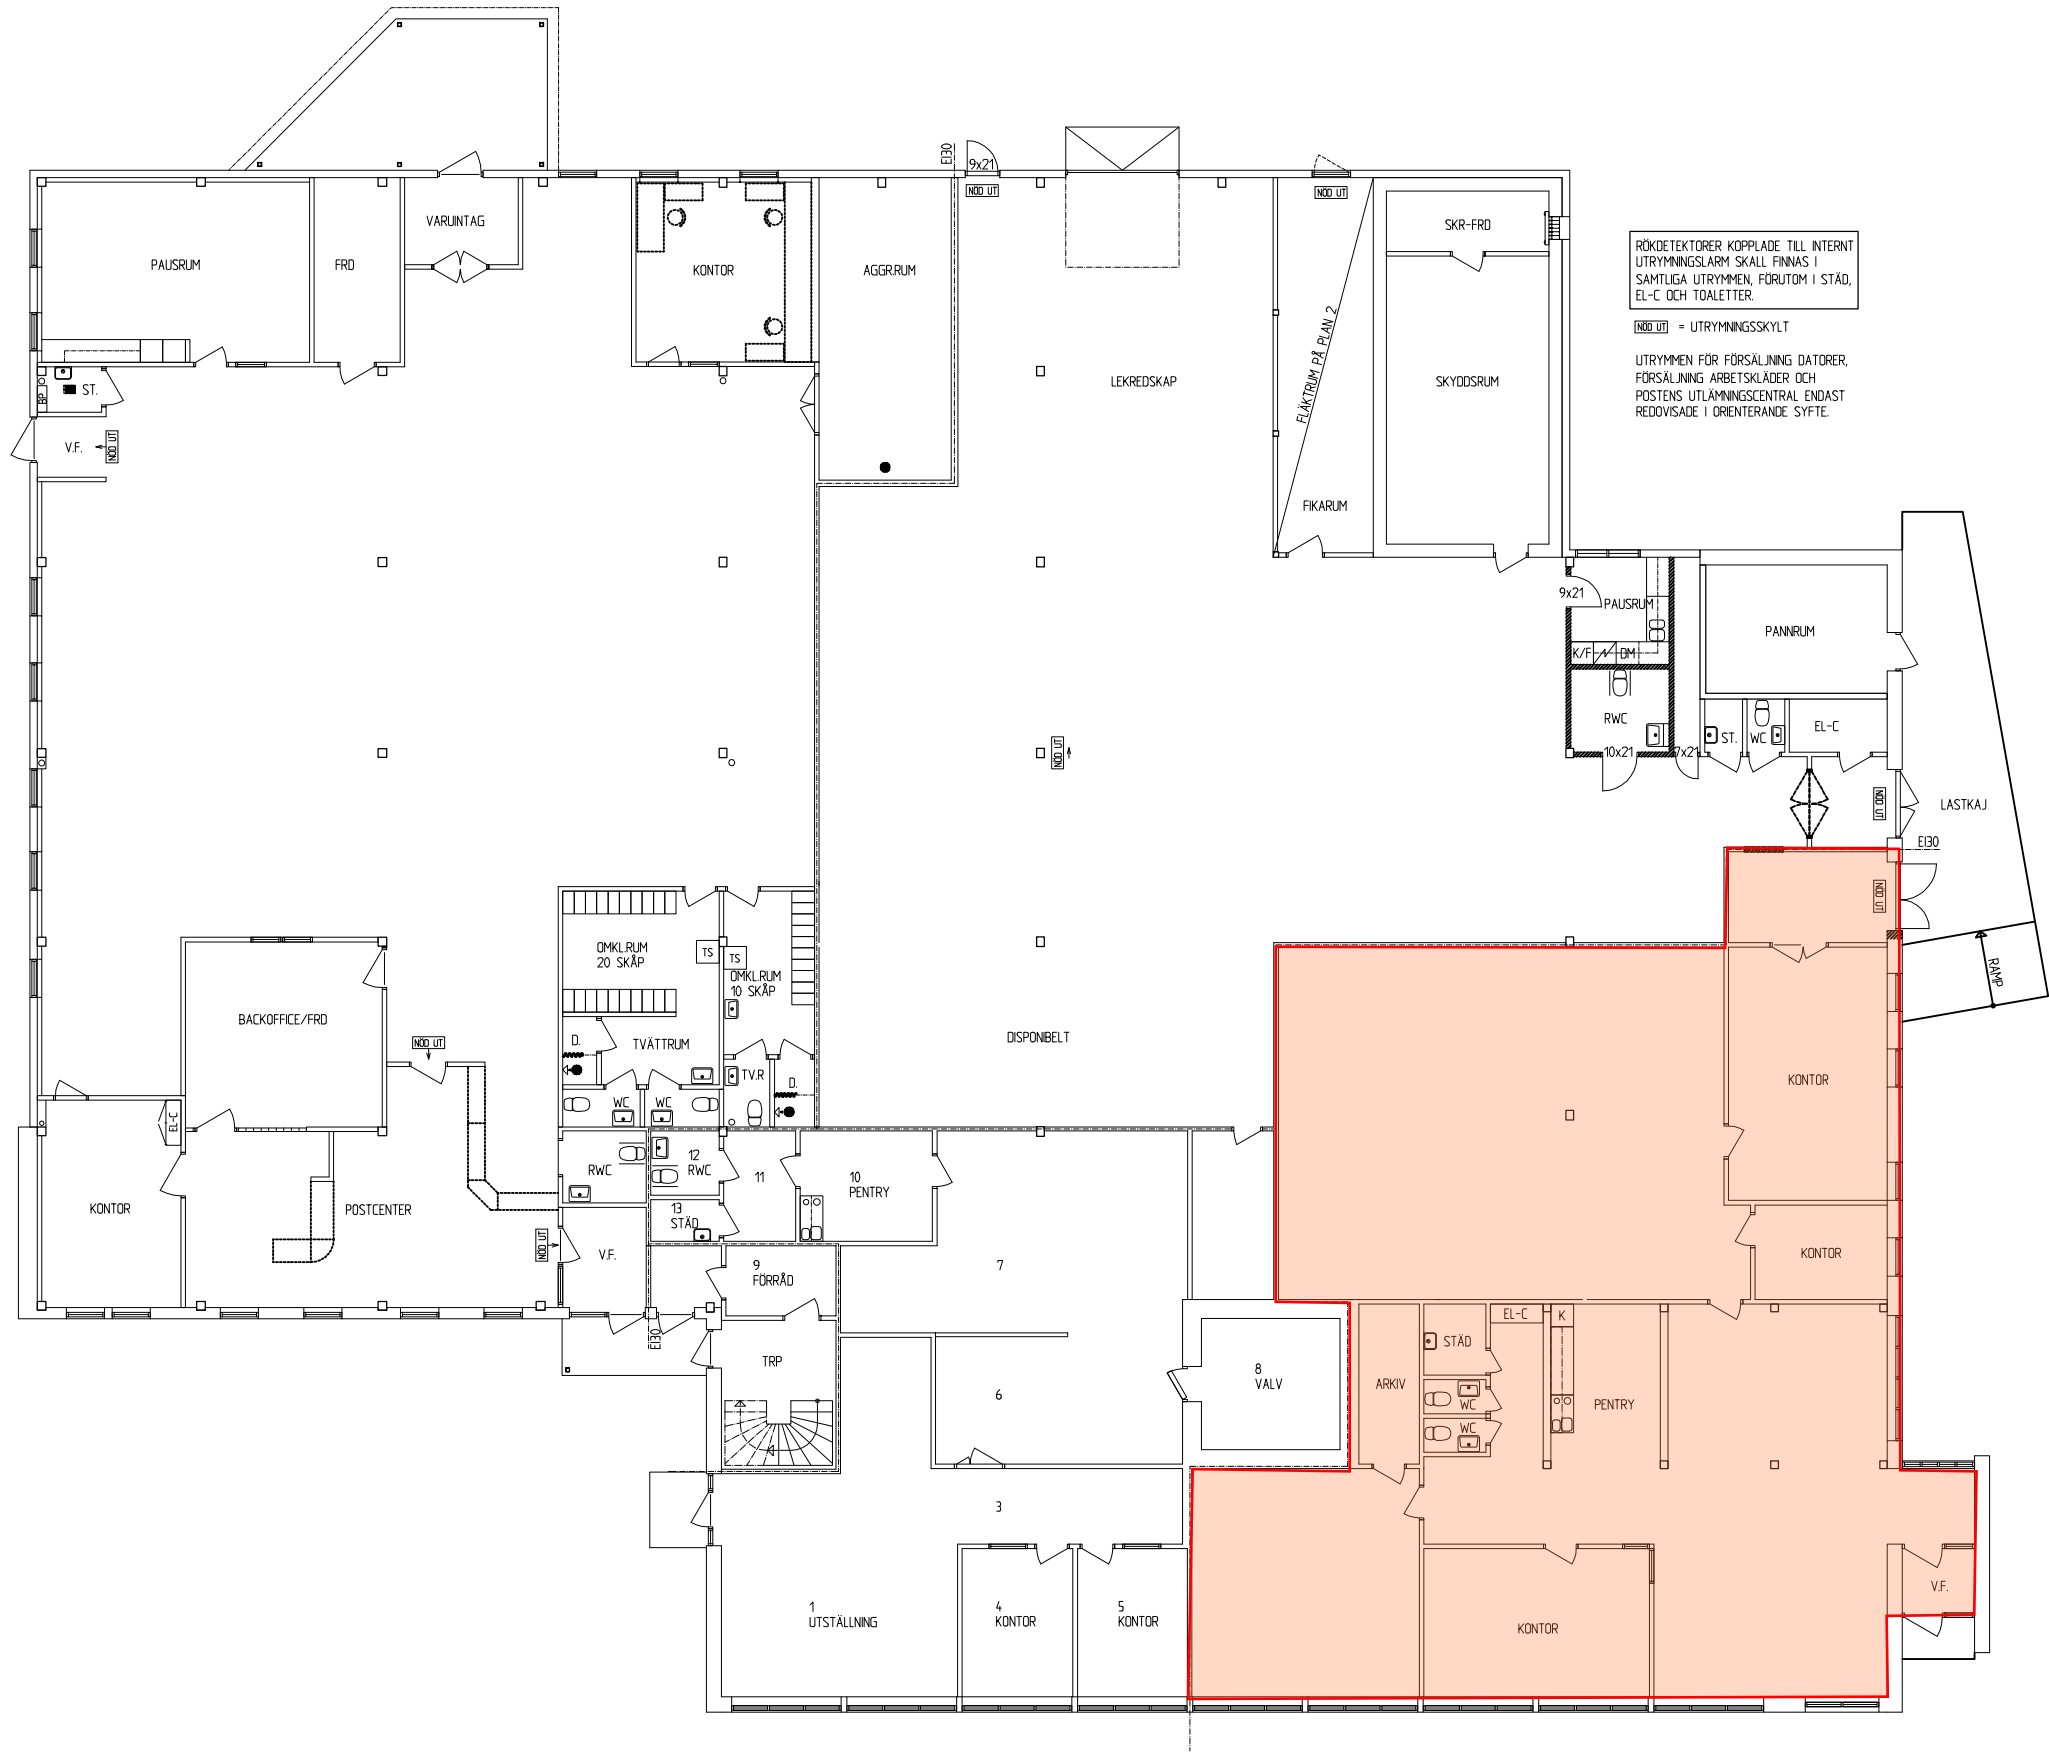

RÖKDETEKTORER KOPPLADE TILL INTERN  
UTRYMNINGSALARM SKALL FINNAS I  
SAMTLIGA UTRYMMEN, FÖRUTOM I STÅD,  
EL-C OCH TOALETTER.

NOO UT = UTRYMNINGSSKYLT

UTRYMMEN FÖR FÖRSÄLJNING DATORER,  
FÖRSÄLJNING ARBETSKLÄDER OCH  
POSTENS UTLÄNNINGSCENTRAL ENDAST  
REDOVISADE I ORIENTERANDE SYFTE.

PLAN 1

|                              |                    |                 |                   |       |
|------------------------------|--------------------|-----------------|-------------------|-------|
| BET                          | ANT                | ÄNDRINGEN AVSER | SIGN              | DATUM |
| RELATIONSHANDLING            |                    |                 |                   |       |
| KARLSTAD KOMMUN<br>SPÄRREN 7 |                    |                 |                   |       |
| KLÖVERN                      |                    |                 |                   |       |
| UPPDRAG NR<br>04-895         |                    | RITAD AV<br>FL  | HANDLÄGGARE<br>FL |       |
| DATUM<br>2016-12-15          |                    | ANSVARIG<br>THR |                   |       |
| PLAN 1                       |                    |                 |                   |       |
| SKALA<br>1:200<br>1:100      | FORMAT<br>A3<br>A1 | NUMMER<br>R1    | I BET             |       |