



Källarplan

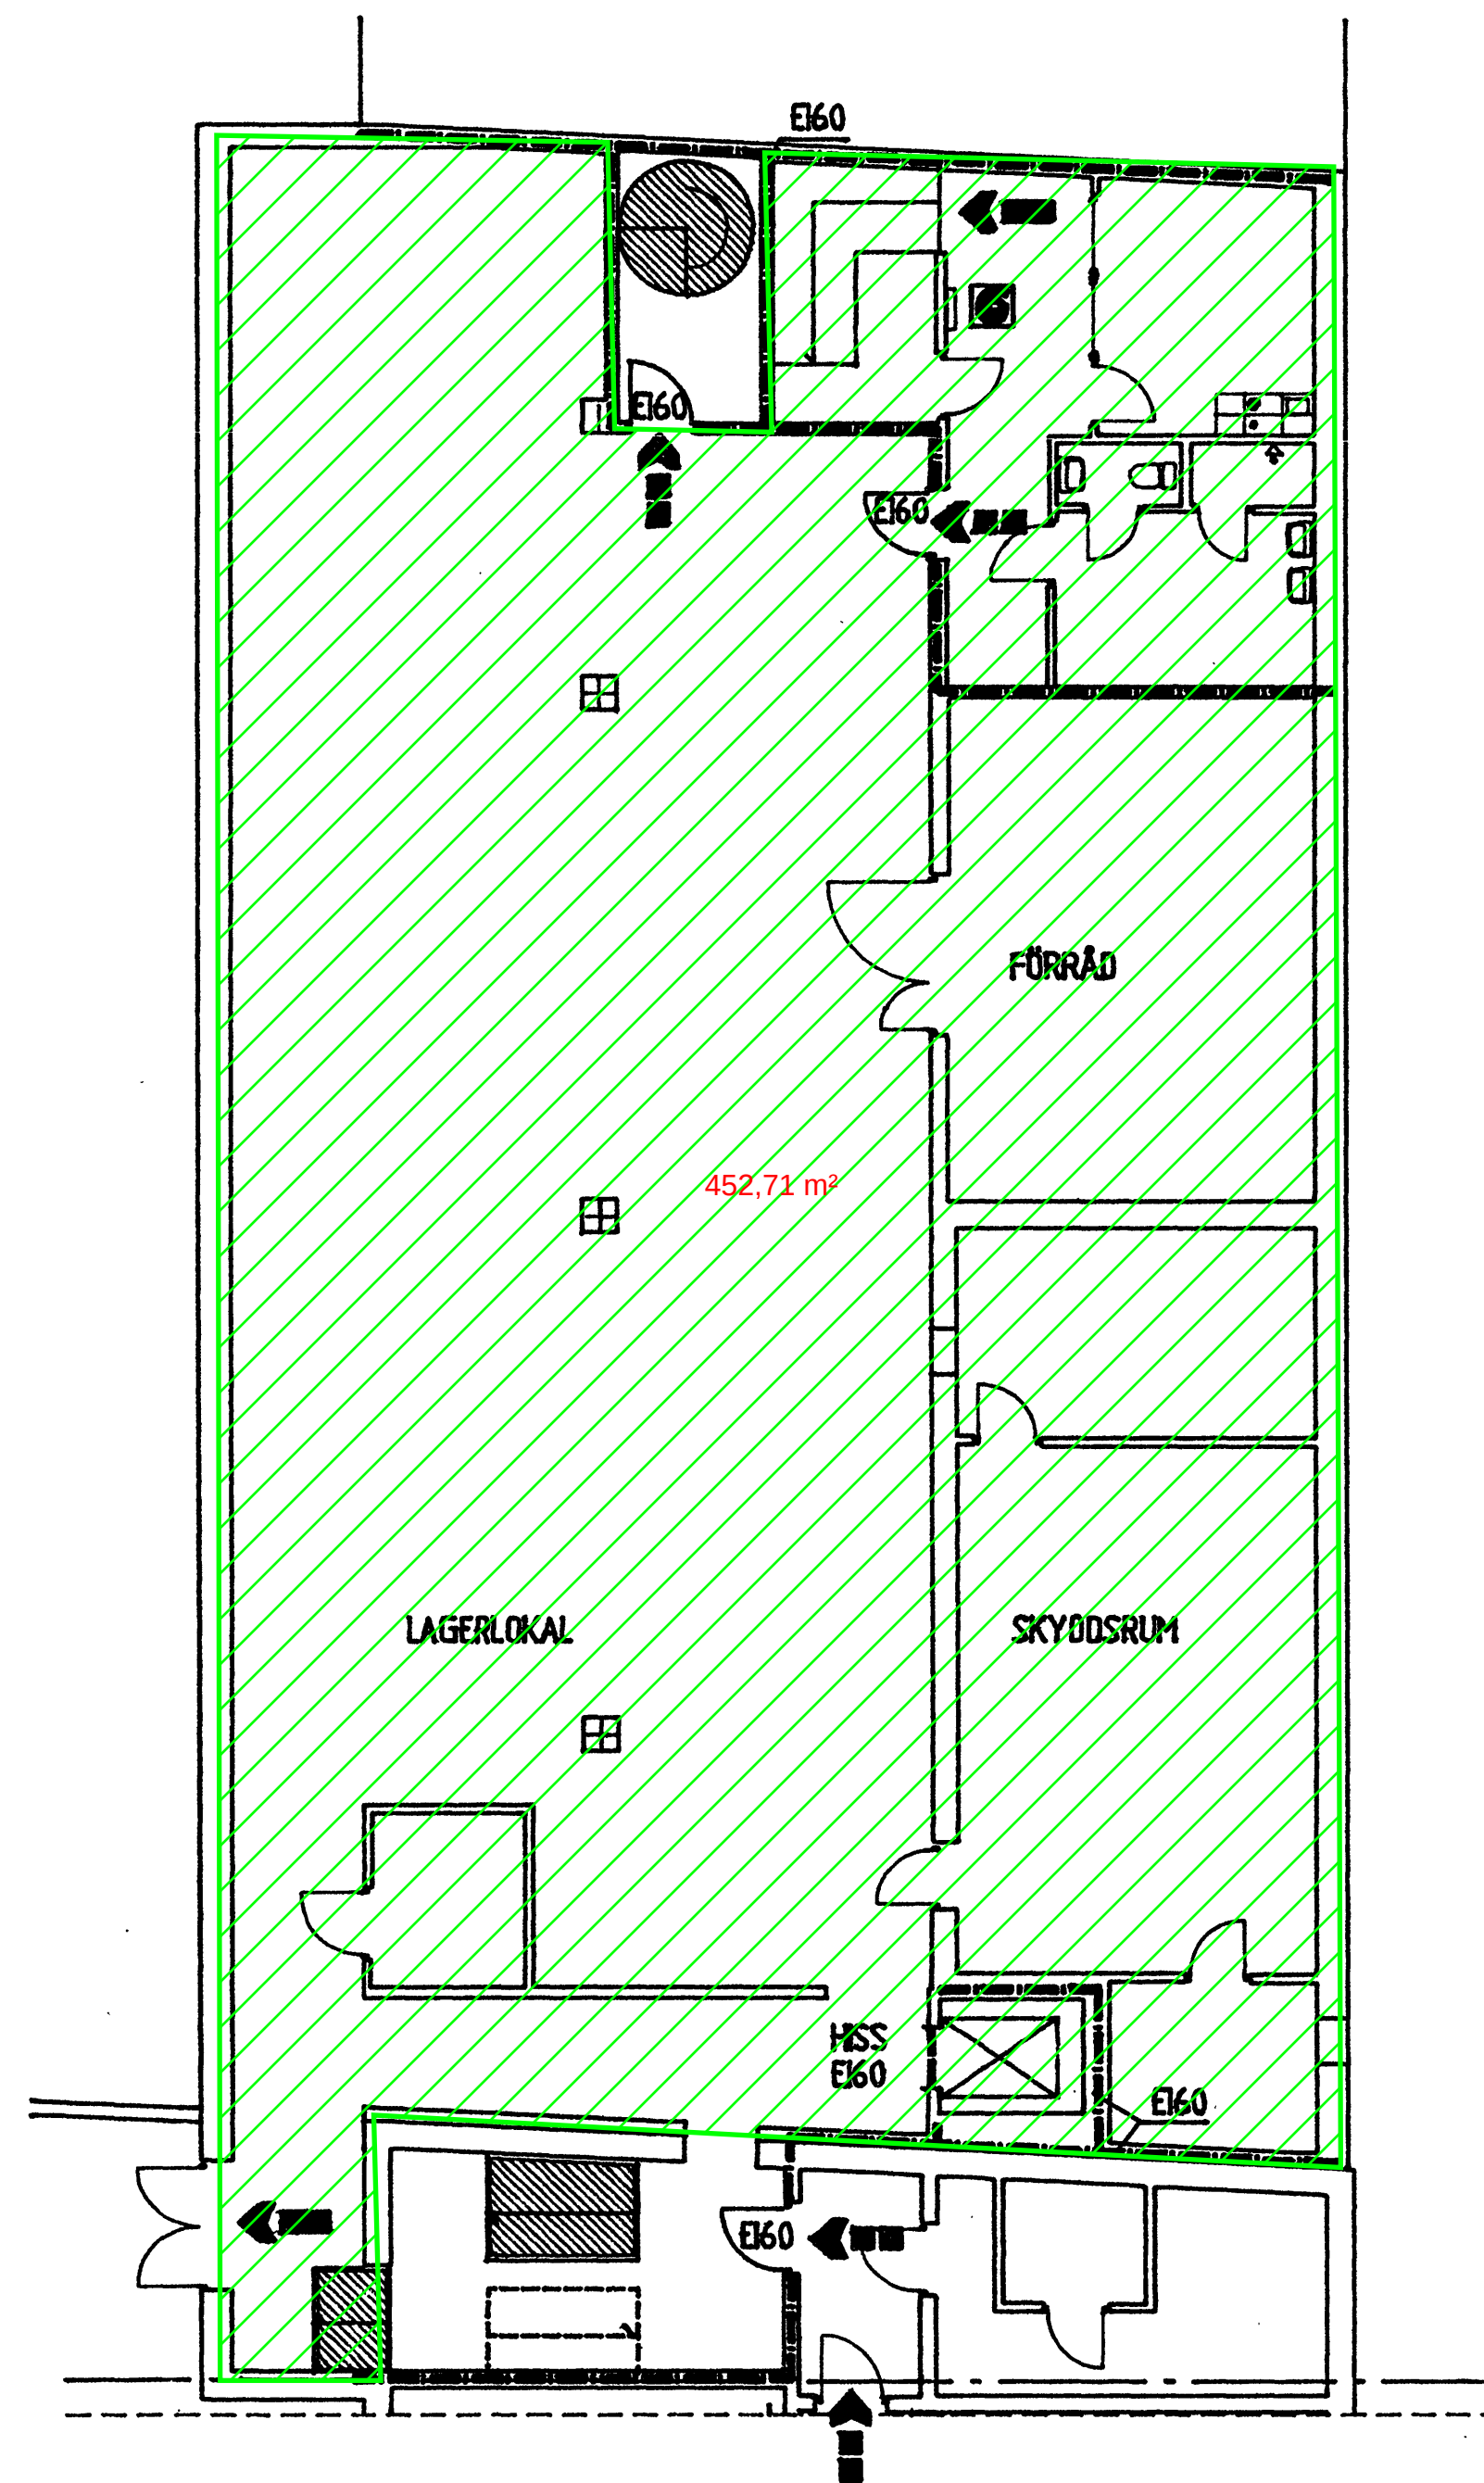


KÄLLARPLAN, HUSDEL E

Entréplan

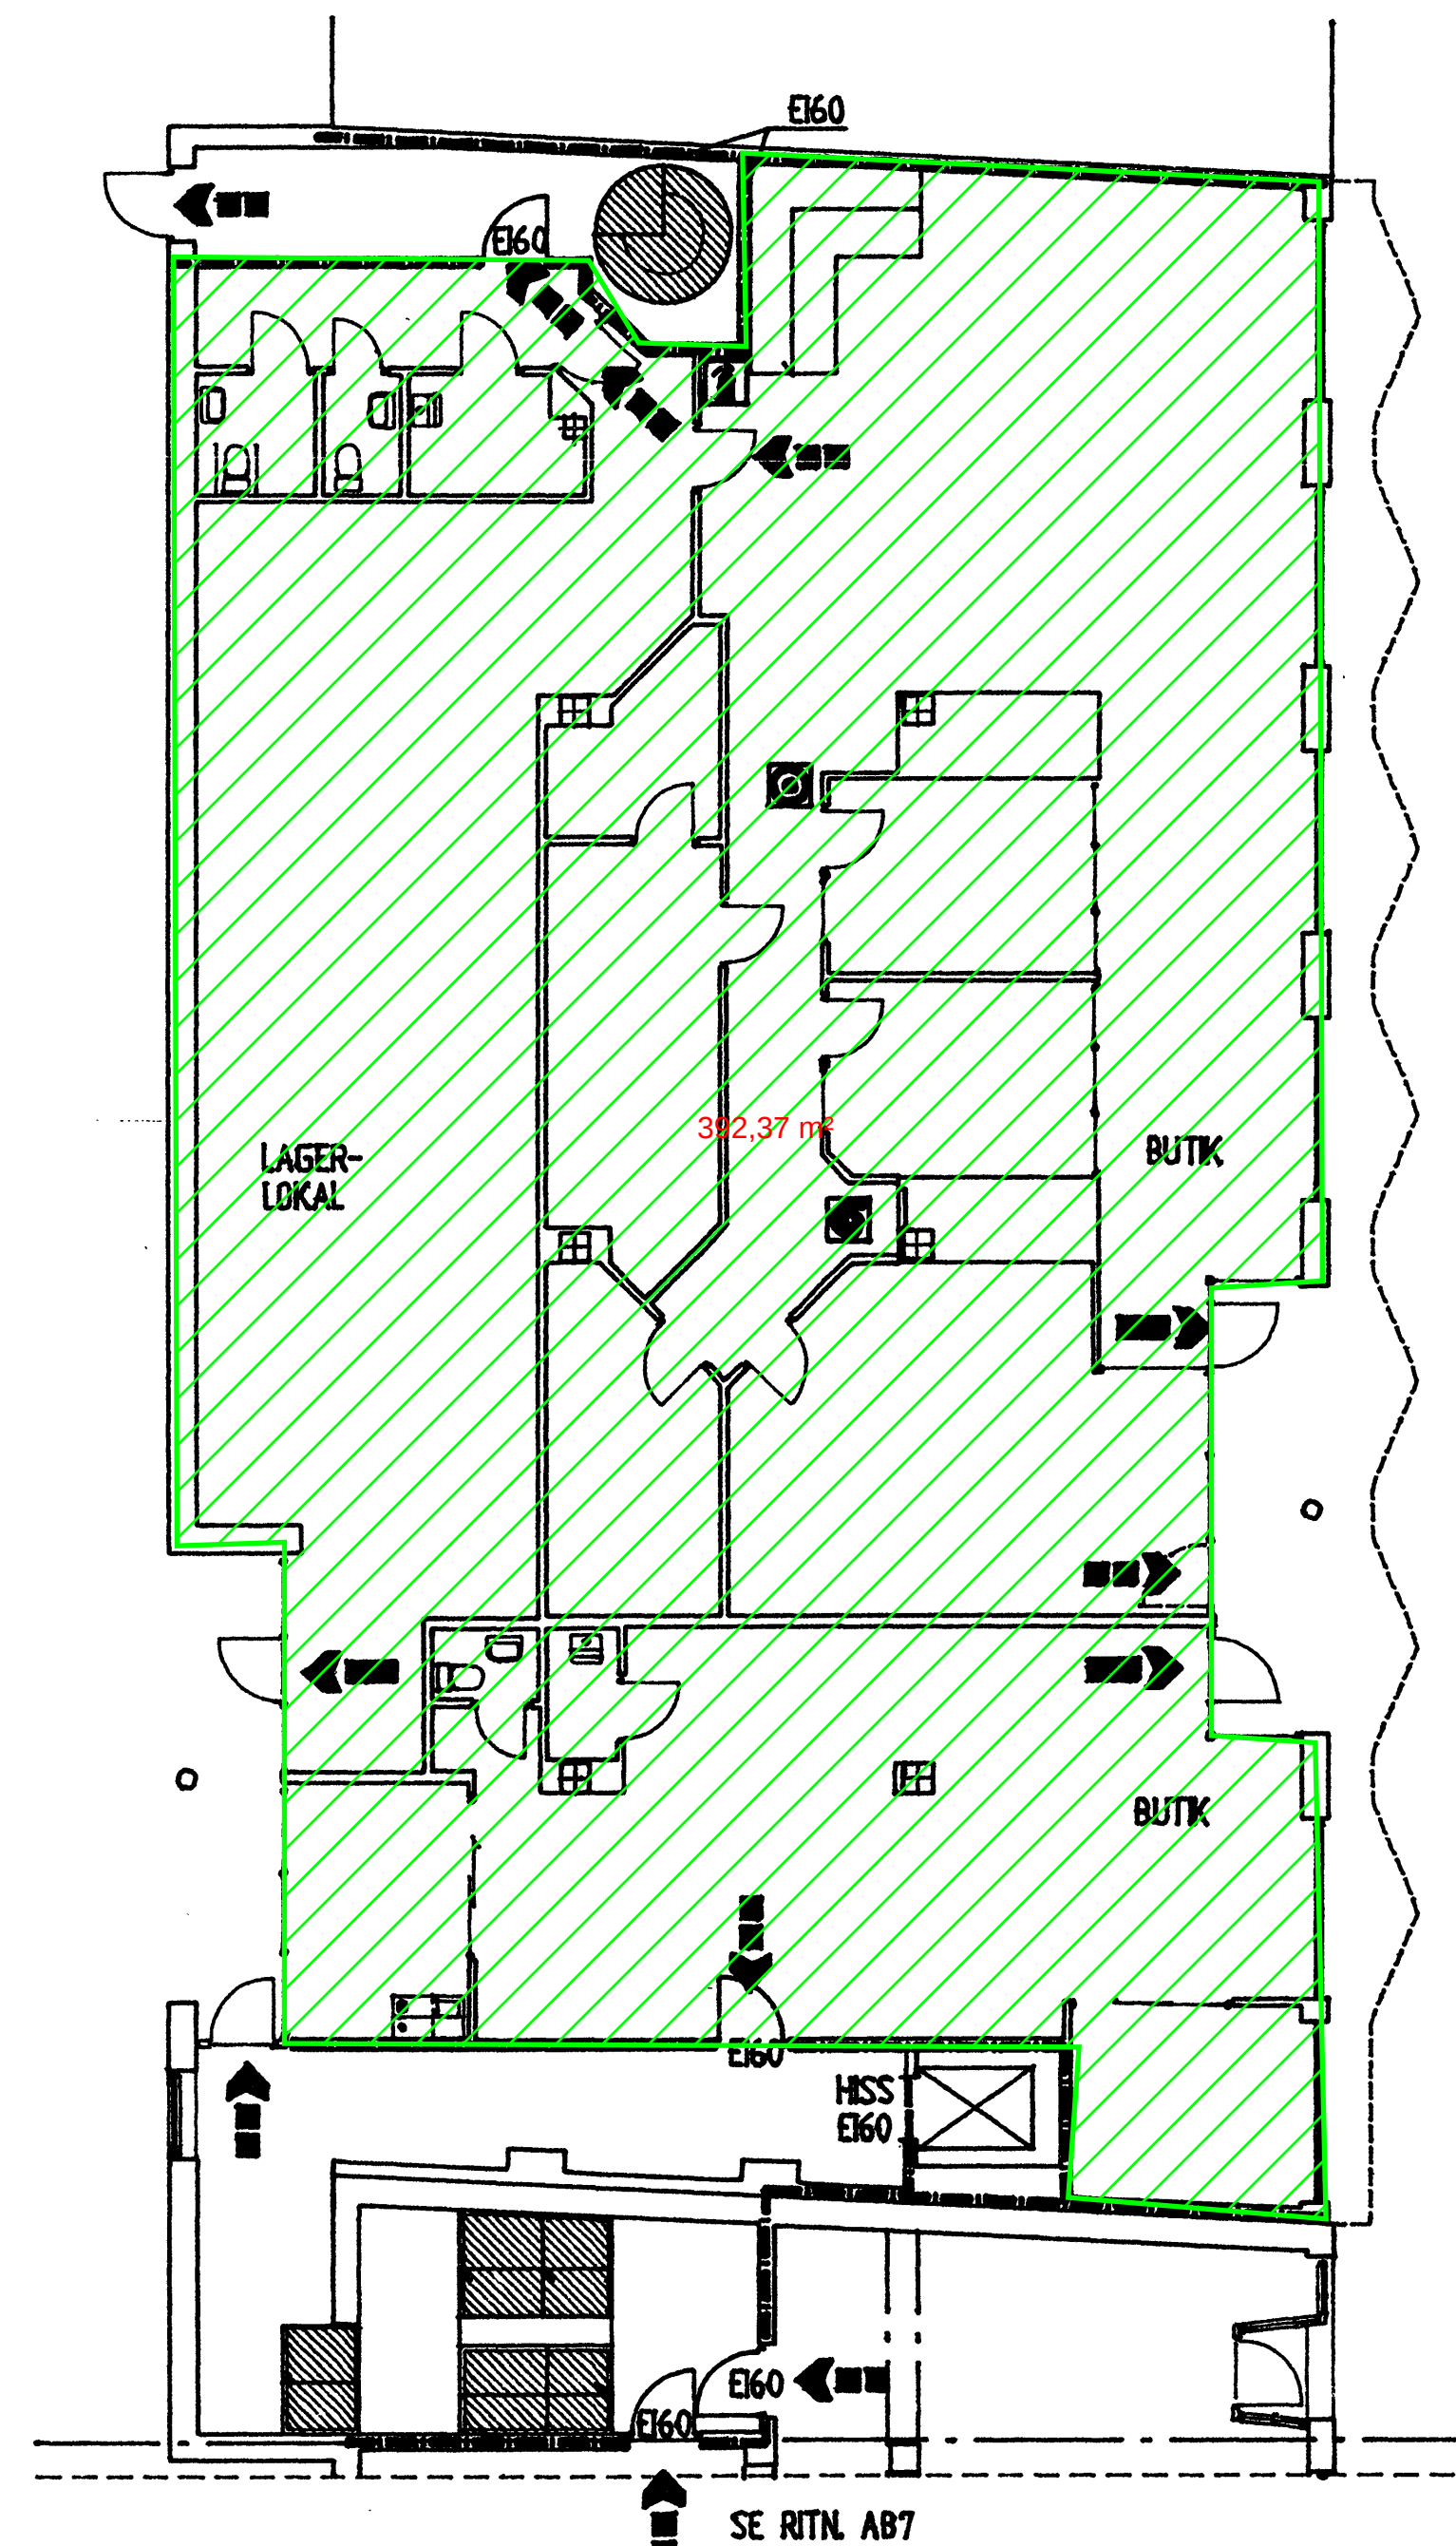

BOTTENPLAN (MARKPLAN) HUSDEL E

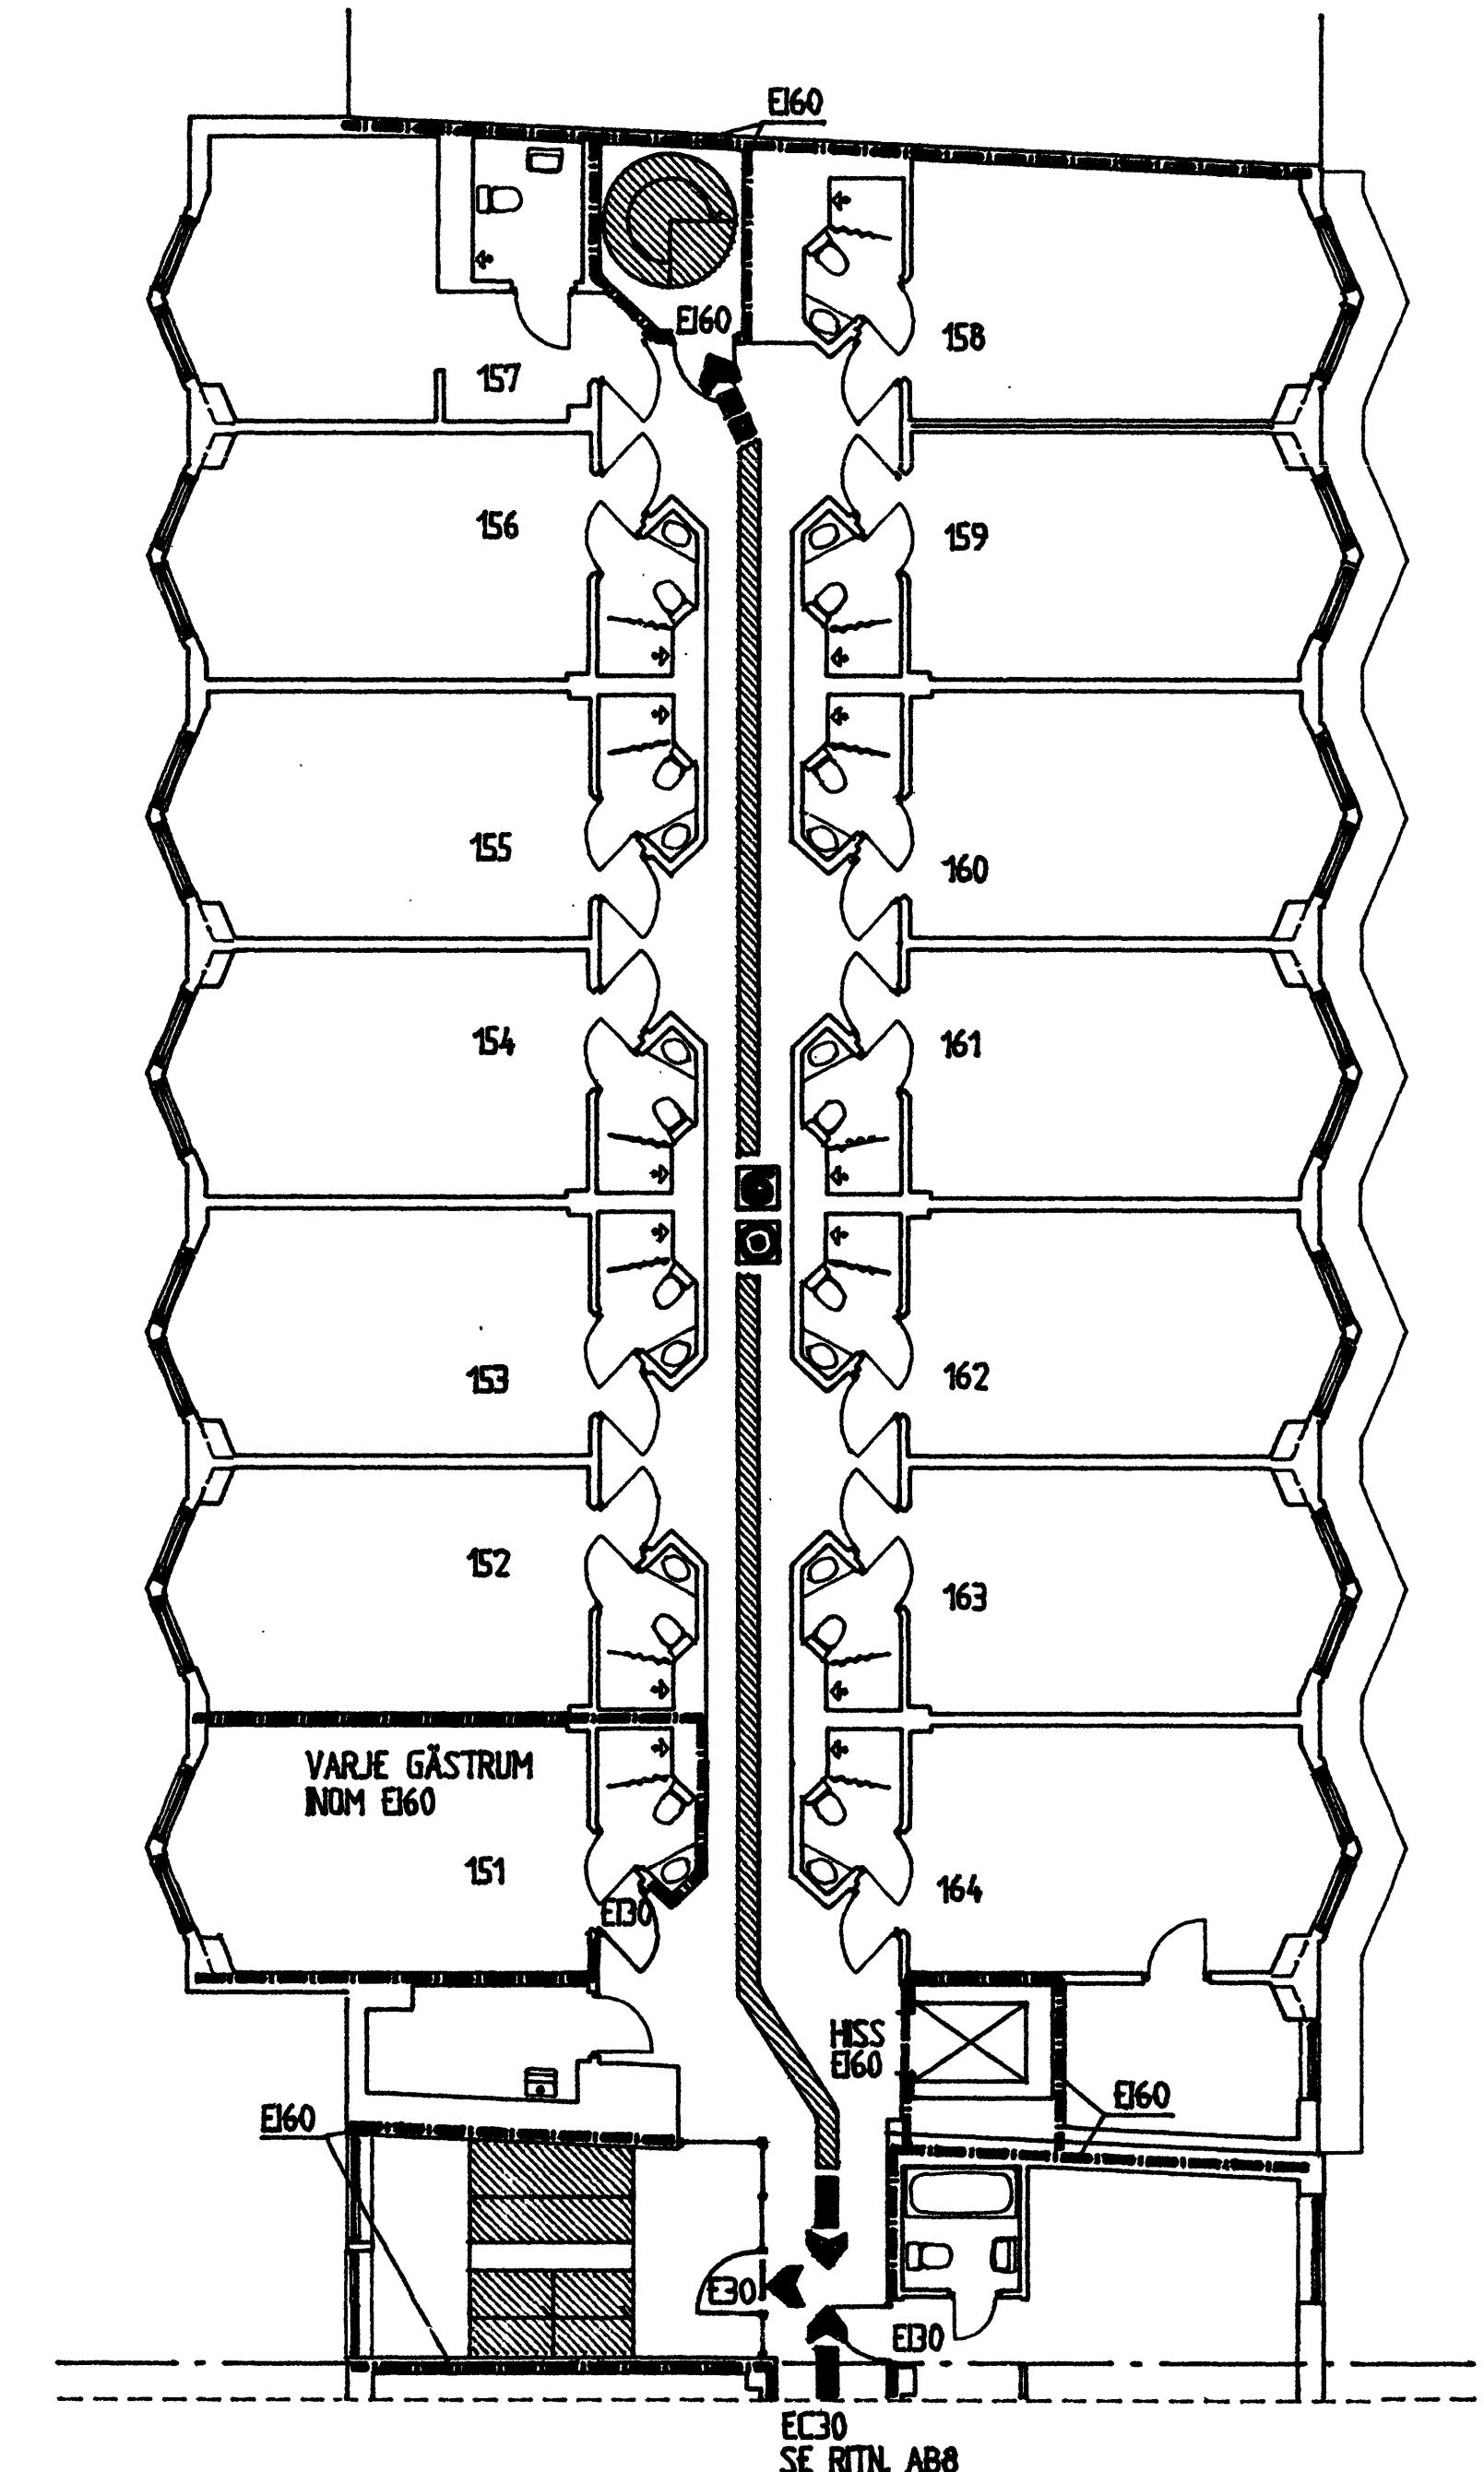

PLAN 1 - TRAPPA, HUSDEL E

BRANDDOKUMENT

FRAMTAGEN VIA BESIKTNINGAR
UNDER JUNI 1997
RITNINGUNDERLAG ÄR RELATIONSRITNINGAR DATERADE 97-04-07

--- BRANDCELLSBEGRENSNING
E160 RESP. RE160
--- BRANDCELLSBEGRENSNING
E30 RESP. RE160


➡ UTGÅNG
➡ NÖDUTGÅNG

■ BRANDREDSKAP
■ BRANDPOST
○ BRANDLARMKNAPP

▨ GÅNGVÄG TILL
UTRYMNINGSVÄG

● UTRYMNINGSTRAPPA

BRANDDÖRR
E30 E60 ISOLERAD
E30 E60 ISOLERAD
E1C C ÅNGER UPPSTÄLLD DÖRR
I MAGNET, LARM/DETEKTOR

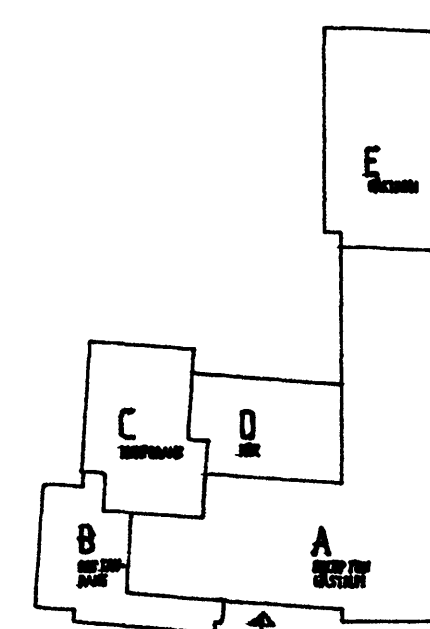

DENNA RITNING ÄR FRAMTAGEN VIA FÖLJANDE HANDLINGAR:

DEL A UPPFÖRANDEHANDLINGAR, DEC. 1950
OMBYGGNADSRITNINGAR VINDSVÄNING, DEC. 1981
DEL E RELATIONSHANDLINGAR, TILLBYGGNAD FEB. 1990
UNDER JUNI 1997 HAR SENARE GJORDA OMBYGGNADER
INMÄTTS OCH INFÖRTS PÅ DENNA RITNING

BRANDDOKUMENT

RELATIONS- RITNING	BYGGKONSULT	MORA HOTELL, MORA KOMMUN PANDOX HOTELLFASTIGHETER AB
ARBETS- RITNING	Skallavsnitt 4, 772 30 1100A TEL 020-140 50 FAX 020-140 50 10 E-mail: Lenn-Andersson@byggnad.se	KÄLLARPLAN BOTTENPLAN (MARKPLAN) PLAN 1 - TR. HUSDEL E
FÖRFRÅGNINGS- UNDERLAG	REDA/ANSTÄLLNING Lenn-Andersson	SKALA 1:100
BYGGNADSLOVS- RITNING	BYGGNAD	ARBETSDOKUMENT
FÖRHANDSKOPIA	97-06-27	97-0103