




PLAN 1, DEL 1

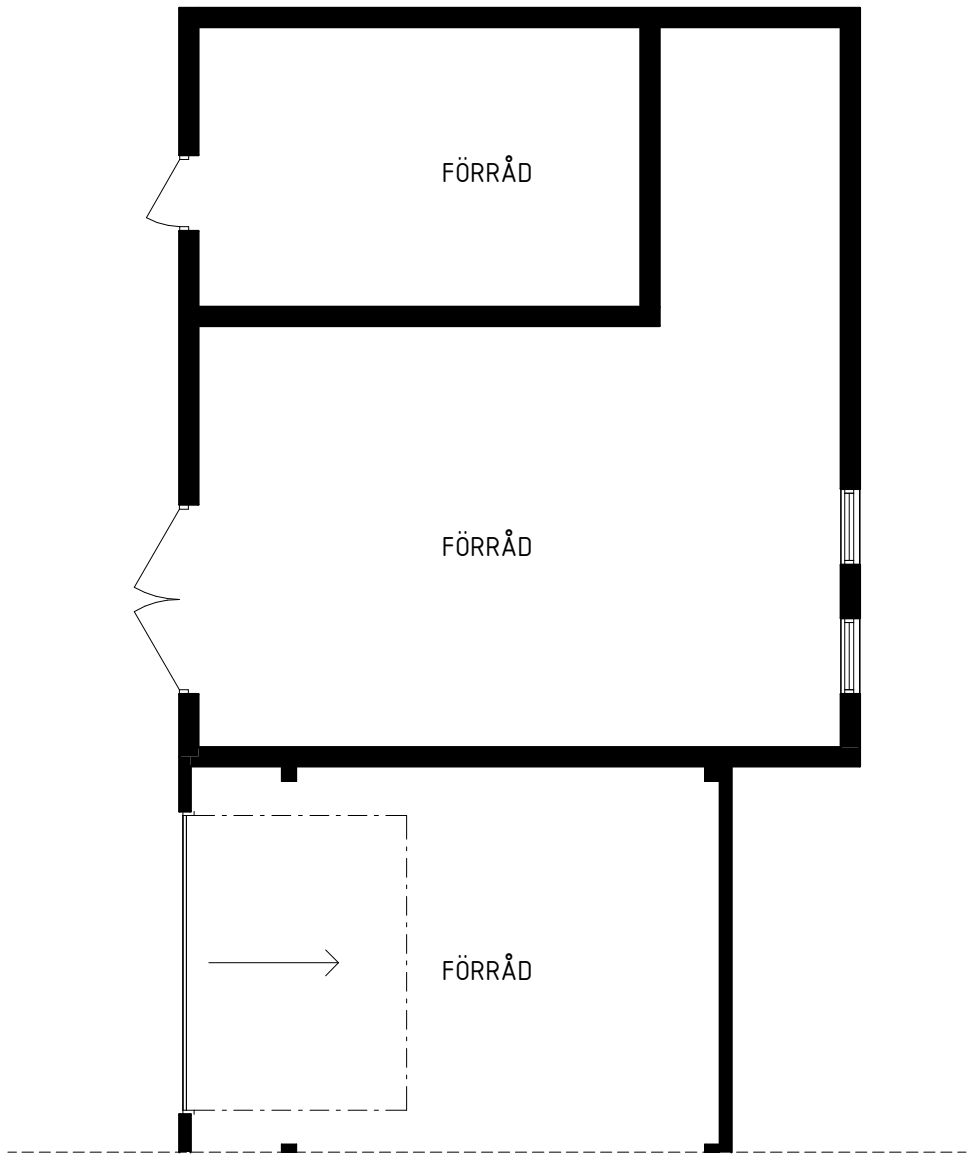

PLAN 1, DEL 2

GODKÄND			STATUS
RELATIONSHANDLING			HANDLING
DATUM	REV DATUM	ÄNDRING	PROJEKT
KV. HÄRDEN 7 KARLSTAD KOMMUN			ANSVARIG PART
MONDO ARKITEKTER Tynisgatan 6 652 16 KARLSTAD karlstad@mondo.se			
A	Mondo Arkitekter Värmland AB	054-22 22 80	SKAPAD AV
ST	GODKÄND AV	ST	UPPDRAGSNUMMER
DAP		04-1383	RITNINGSSYSTEM
40 - PLANER			INNEHÅLL
PLAN 1, E			FORMAT
			A1
			SKALA
			1:100
A-40-1-1010			BET