




PLAN 2

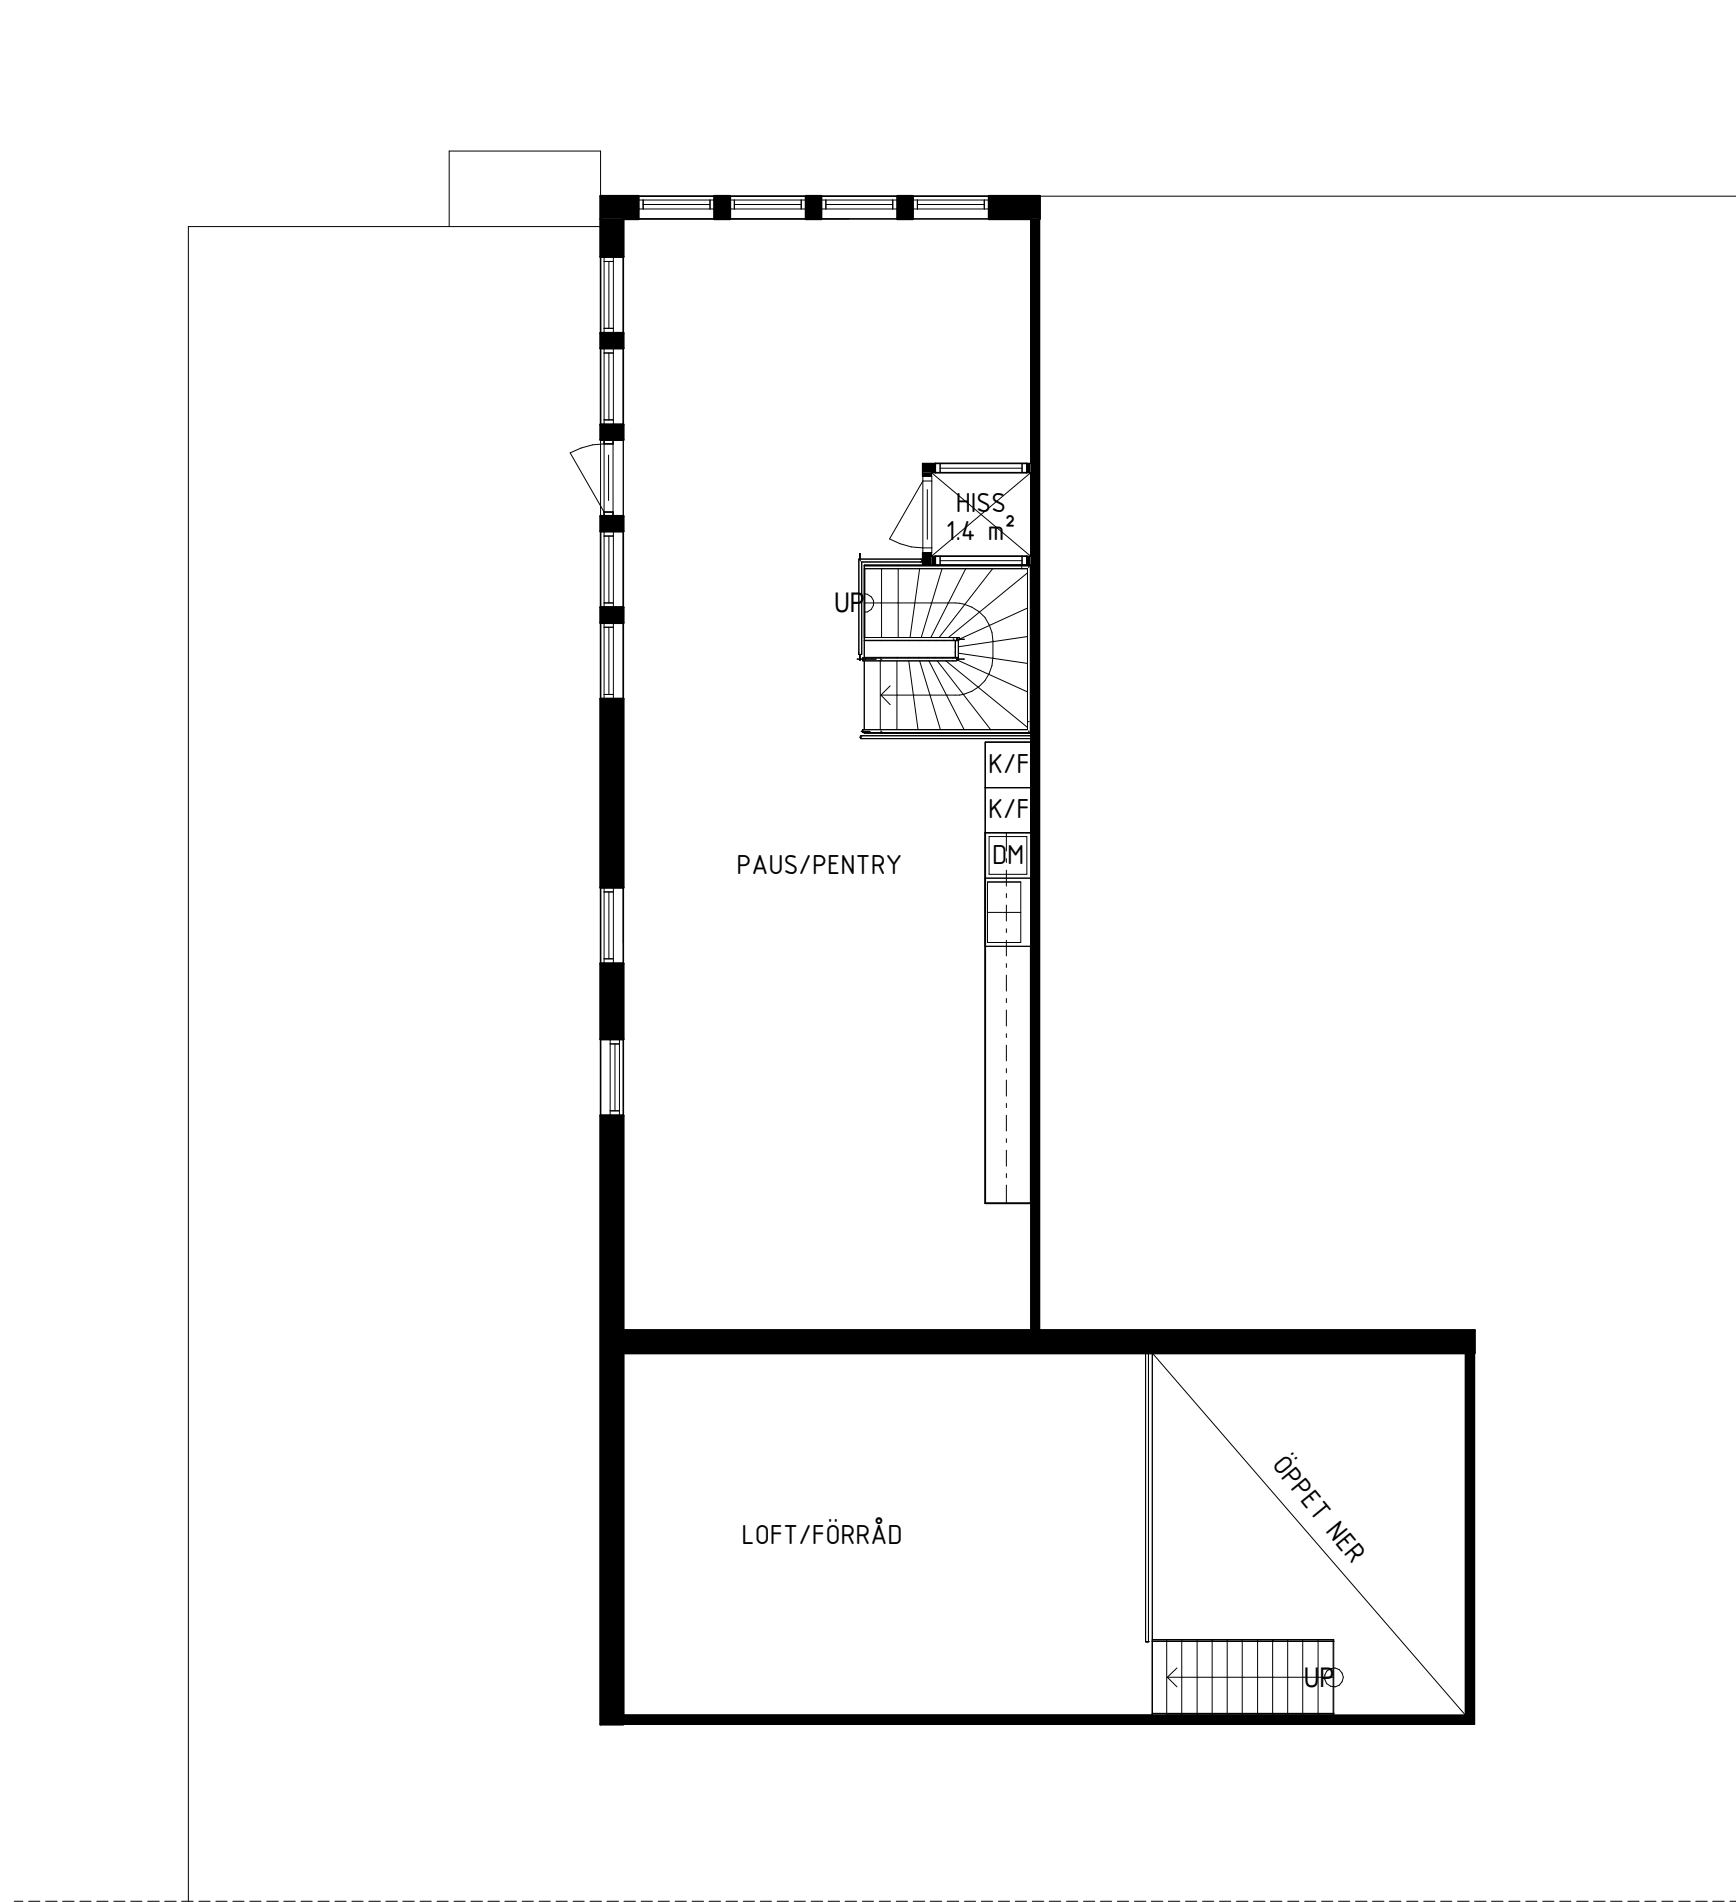

GODKÄND			STATUS
RELATIONSHANDLING			HANDLING
DATUM	REV DATUM	ÄNDRING	
KV. HÄRDEN 7 KARLSTAD KOMMUN			PROJEKT
ANSVARIG PART			
MONDO A R K I T E K T E R			Tynäsgatan 6 652 16 KARLSTAD karlstad@mondo.se
A	Mondo Arkitekter Värmland AB	054-22 22 80	SKAPAD AV
ST	GODKÄND AV	ST	UPPDRAGSNUMMER
DAP	04-1383	RITNINGSSYSTEM	
40 - PLANER			FORMAT
PLAN 2			A1
A-40-1-1020			SKALA
			1:100
			BET