


PLAN BOTTENVÄNING

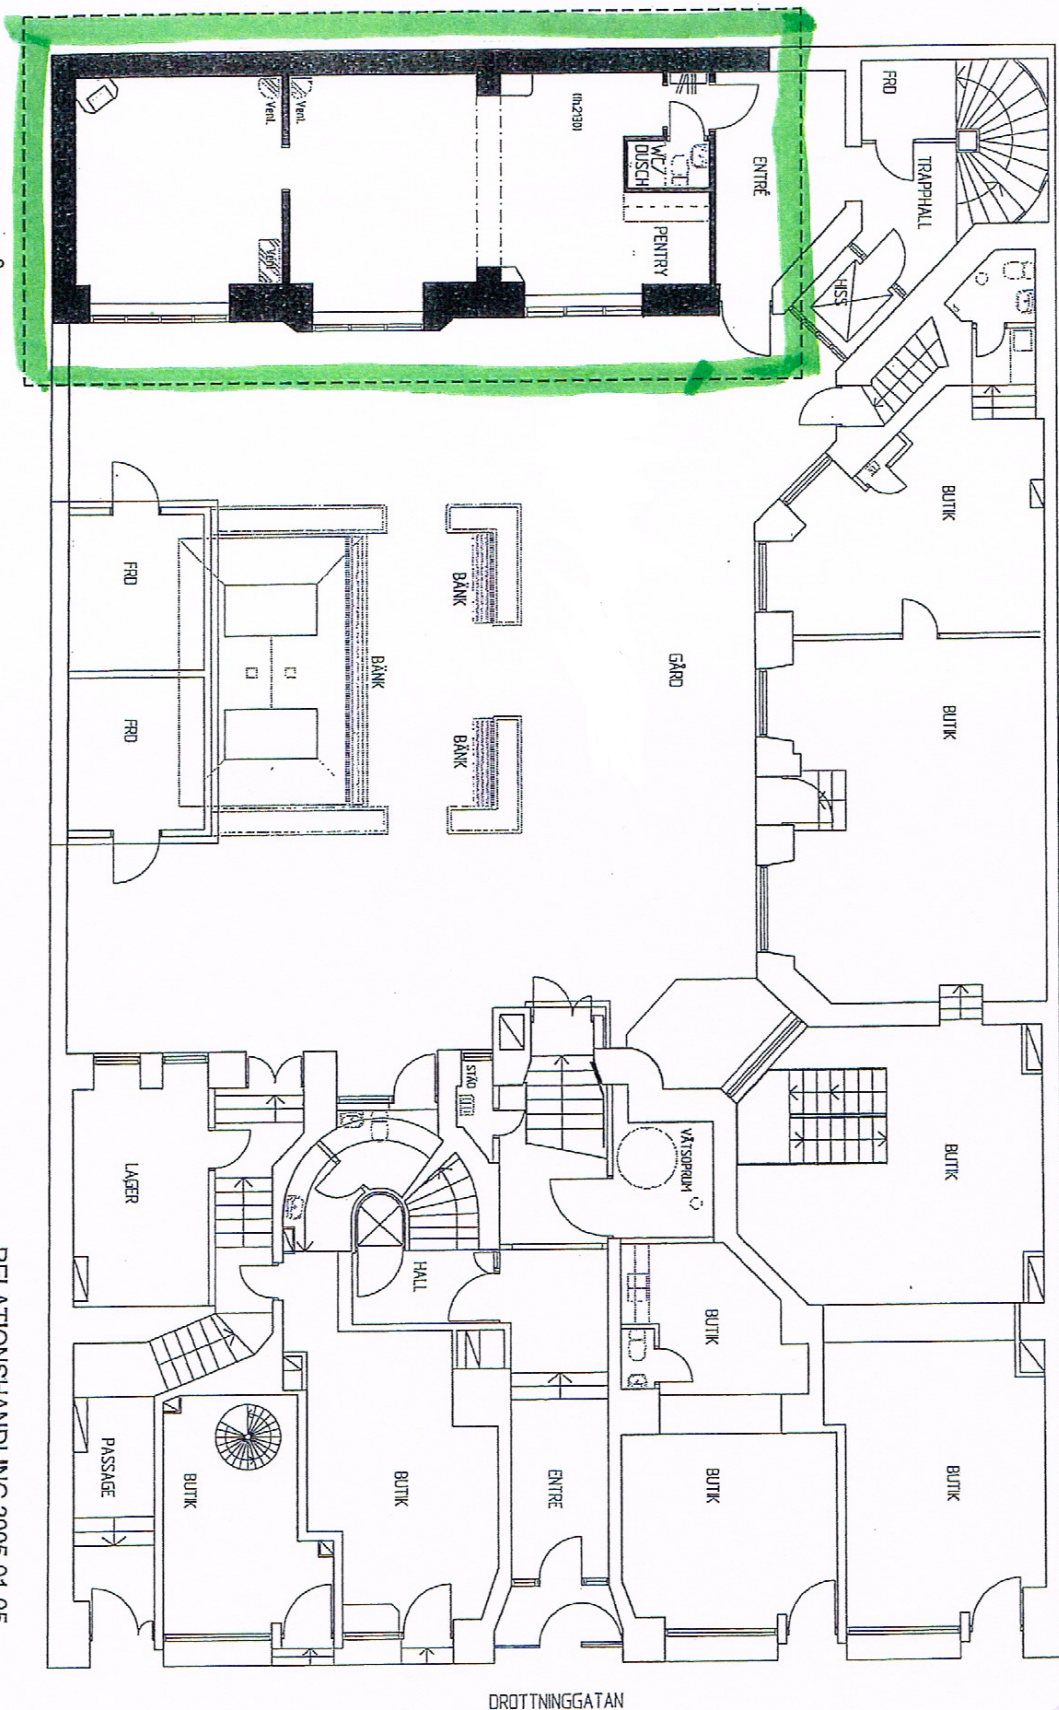

RELATIONSHANDLING 2005-01-05

Anna Wolters, arkitekt
E-post: anna@wolters.se

KV, VINGRAEN 30, DROTTNINGGATAN 83, STOCKHOLM
KONTORSLÖKAL I GÄRDSHUS
PLAN BOTTENVÄNING, SKALA 1:100