


Redovisning av areor för rum och
gemensamma ytor
Draken Arkitektur / 2021.02.05

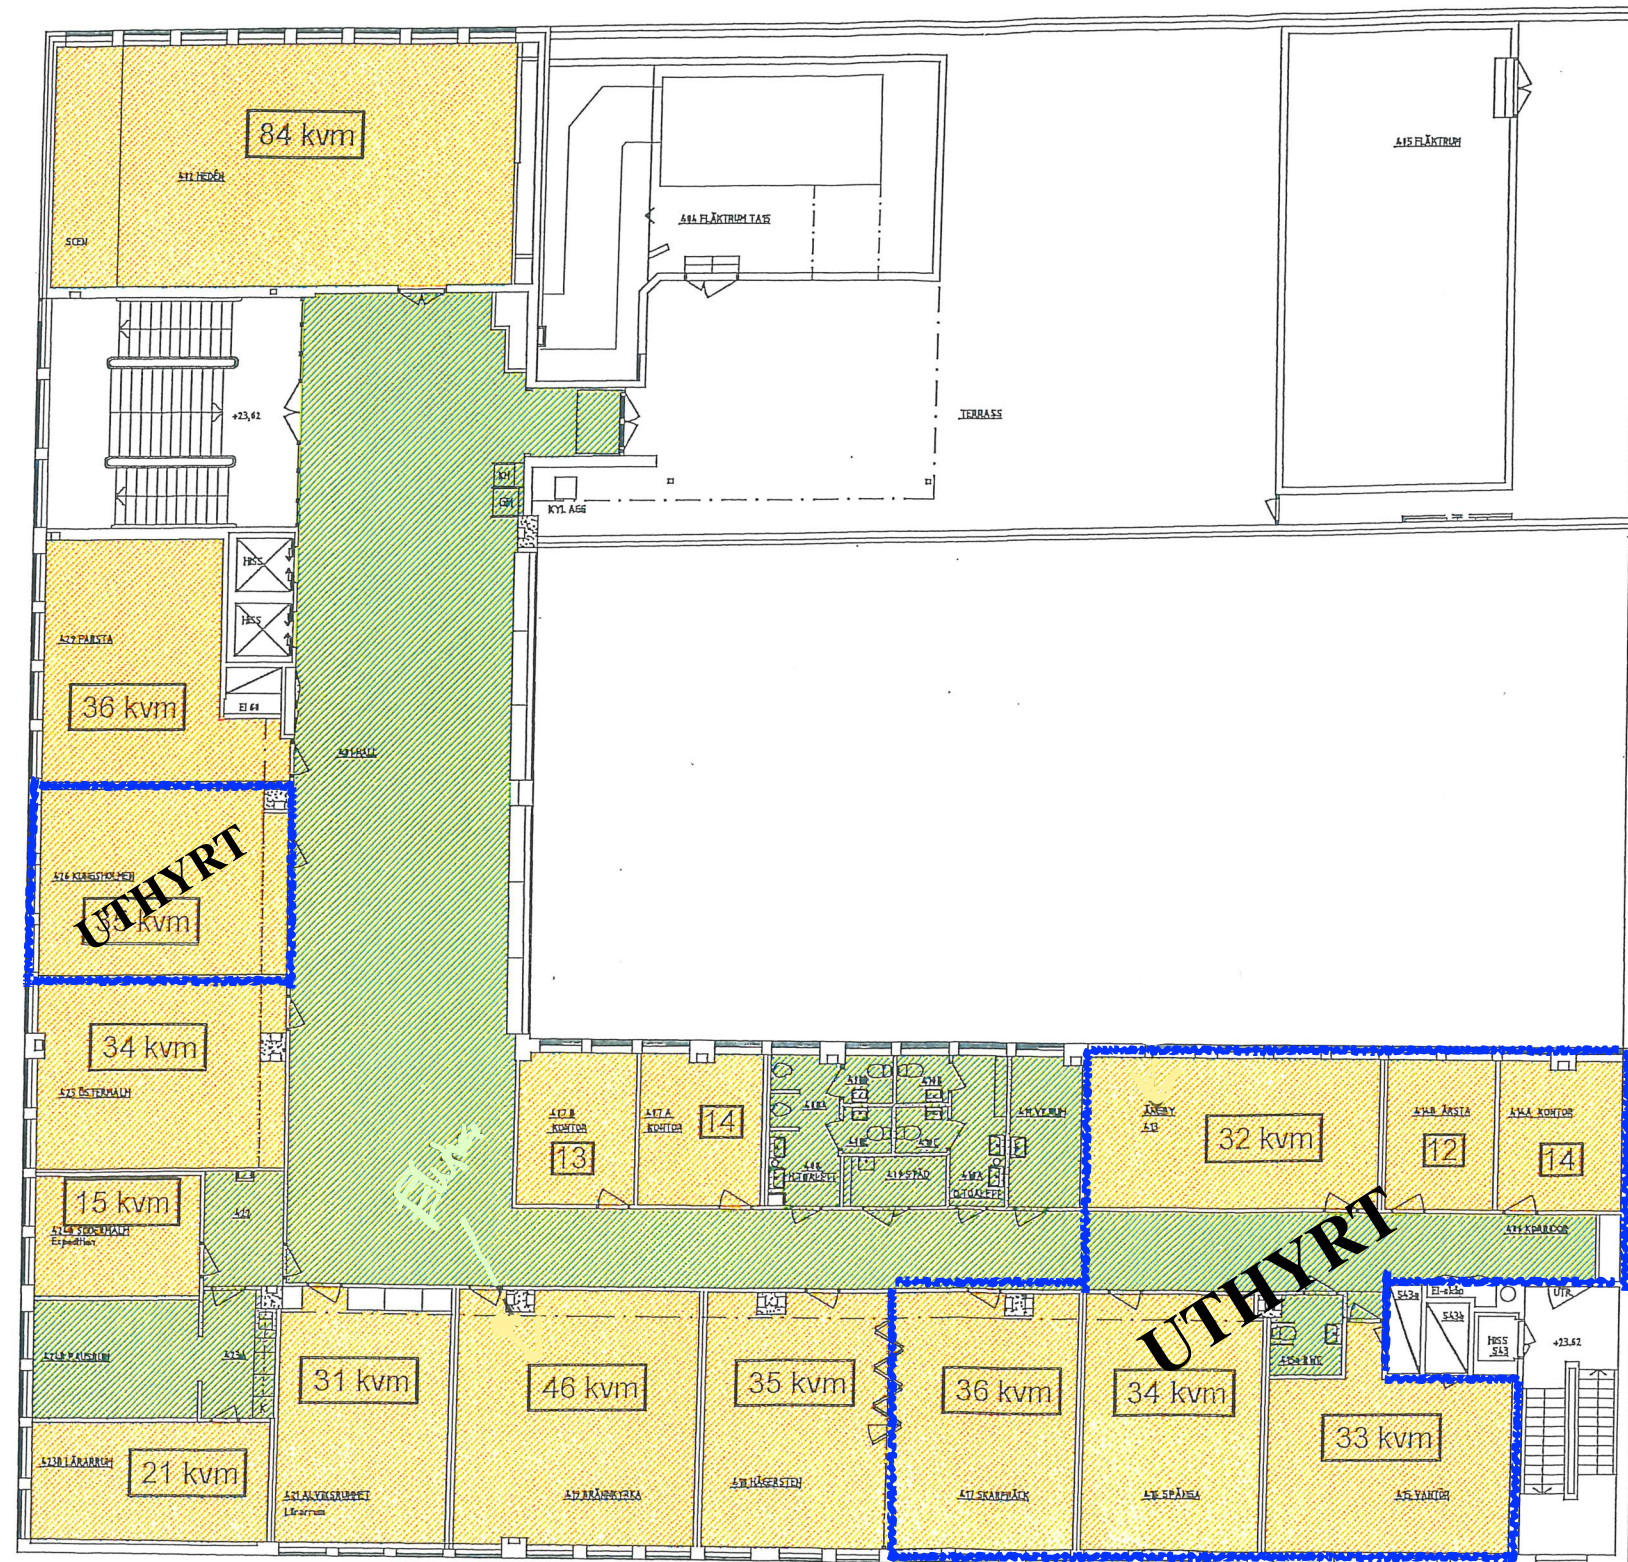

SKALA 1:100
0 1 2 3 4 5 6 7 8 9 10 M

RITNINGAR ÄR UTFÖRDA PÅ
VEKTORISERAT UNDERLAG,
KONTROLL AV MÄTT SKALL
DÄRFÖR TAS PÅ PLATS.

ABF STUDIEHEM
NYBYGGNAD KV. SANKTA ANNA
TOHT NR6 STOCKHOLM
STOCKHOLM DEN 1 JANUARI 1957
ZIMDAL'S ARKITEKTKONTOR AB

B	Relationsritn efter ombyggnad från Draken Arkitektur AB	Draken Ark AB	2017.06.30
BET	ANT	PROJEKTERAD AV	BET
RELATIONSHANDLING			
ByggTek Byggtedning & Kontroller AB			
ABF ABF-HUSET			
UPPDRAG NR	RITAD AV	HANDLÄGGARE	
DATUM	ANSVARIG		
2012-10-24	ROGER JOHNSON		
ABF-HUSET KV. ST:ANNA 6			
ABF BYGG 2012			
VÄNING 4, 4TR			
PLANRITNING			
SKALA	1:100 (A1)	1:200 (A3)	
A-30.1-400		B	