

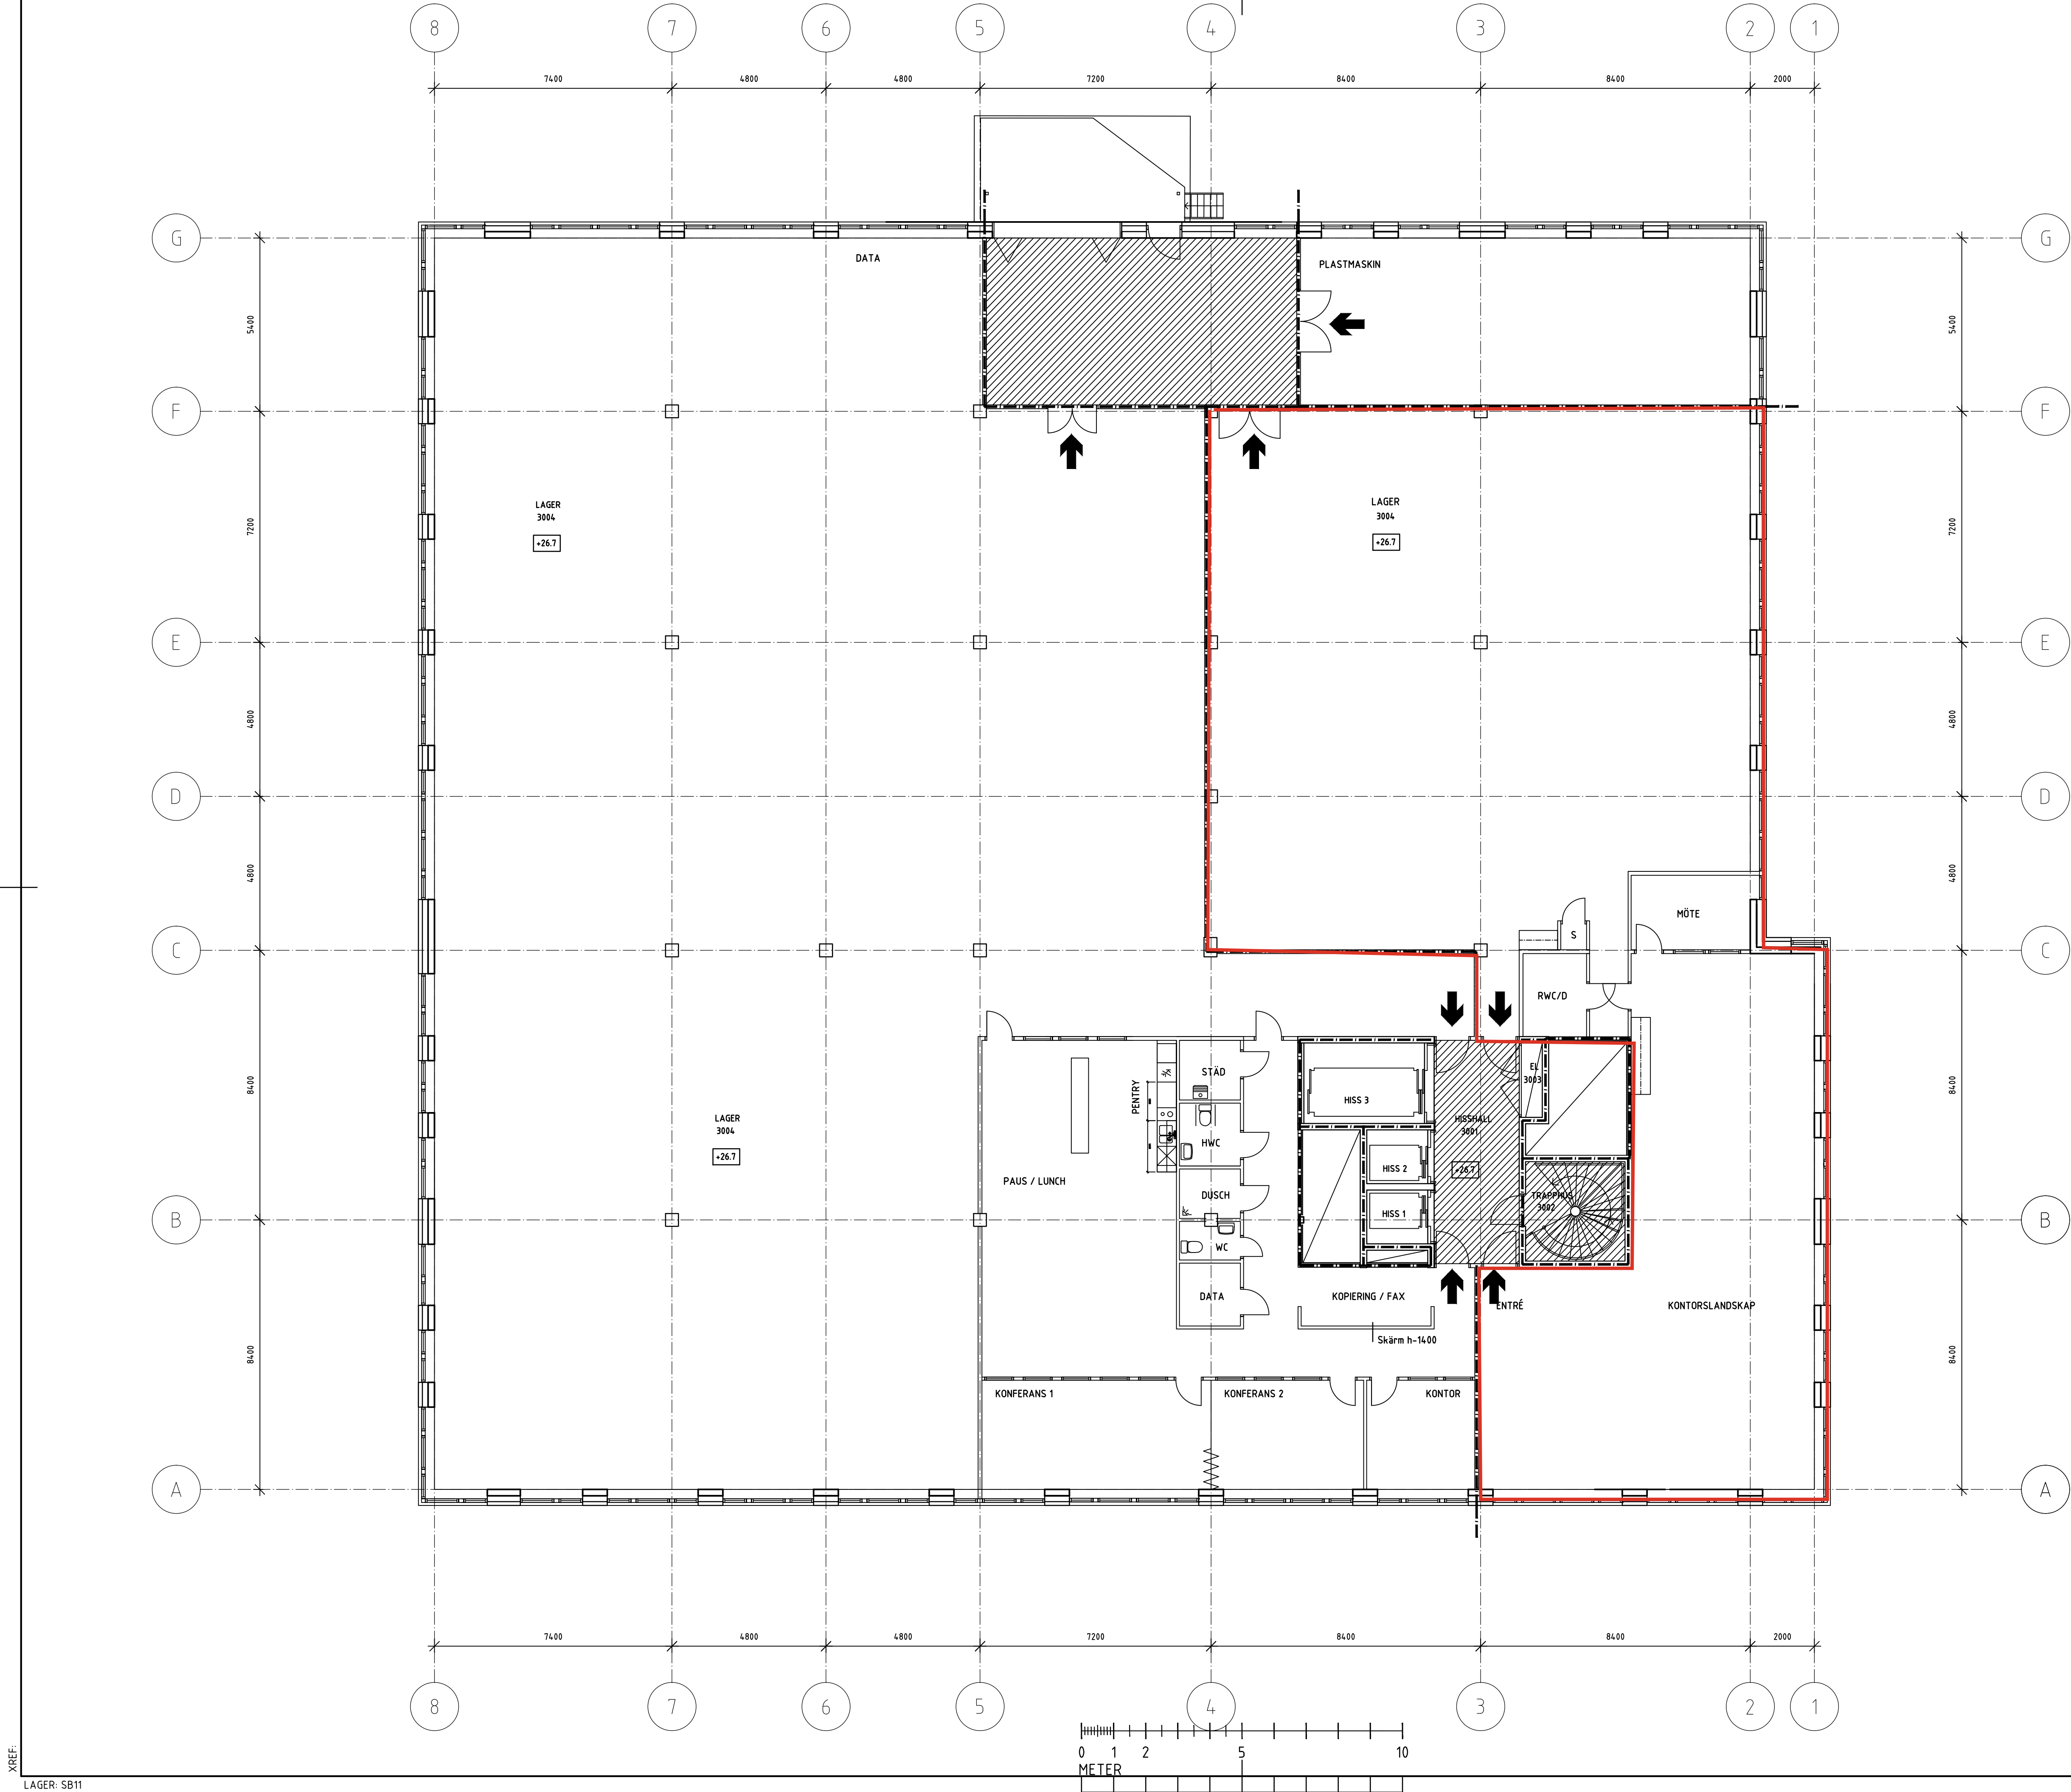


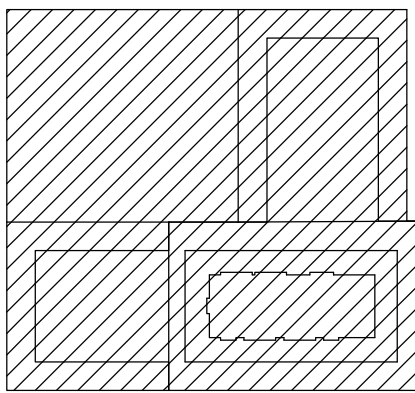

FÖRKLARINGAR OCH
FÖRESKRIFTER

ALLA MÅTT ANGES I MM

- BRANDCELLSGRÄNS
- VÄG TILL UTRYMNINGSVÄG
- UTRYMNINGSVÄG

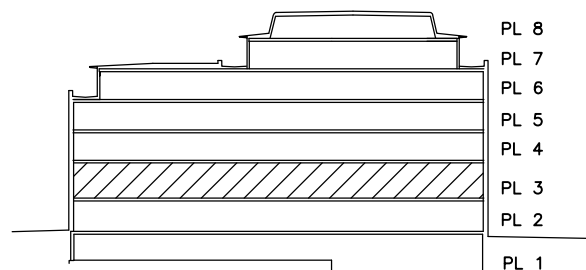

A		JUSTERING BRANDCELL	AH	2014-01-03
BET	ANT	ÄNDRINGEN AVSER	SIGN	DATUM

RELATIONSHANDLING

SLÄPET 4:2

		Ålsnögatan 11 116 41 Stockholm Tel 08 122 090 00 www.e-l-e.se	
UPPDRAG NR 13-1003	RITAD AV S CUEVAS	HANDLÄGGARE N KIISKINEN	
DATUM 2013-08-06	ANSVARIG T ENEKVIST		
SOLLENTUNA, HAMMARBACKEN 4A PLAN 3 VÅNING 1 TR, +26,70			
SKALA 1:100 1:200	NUMMER A3031-2300		BET A