



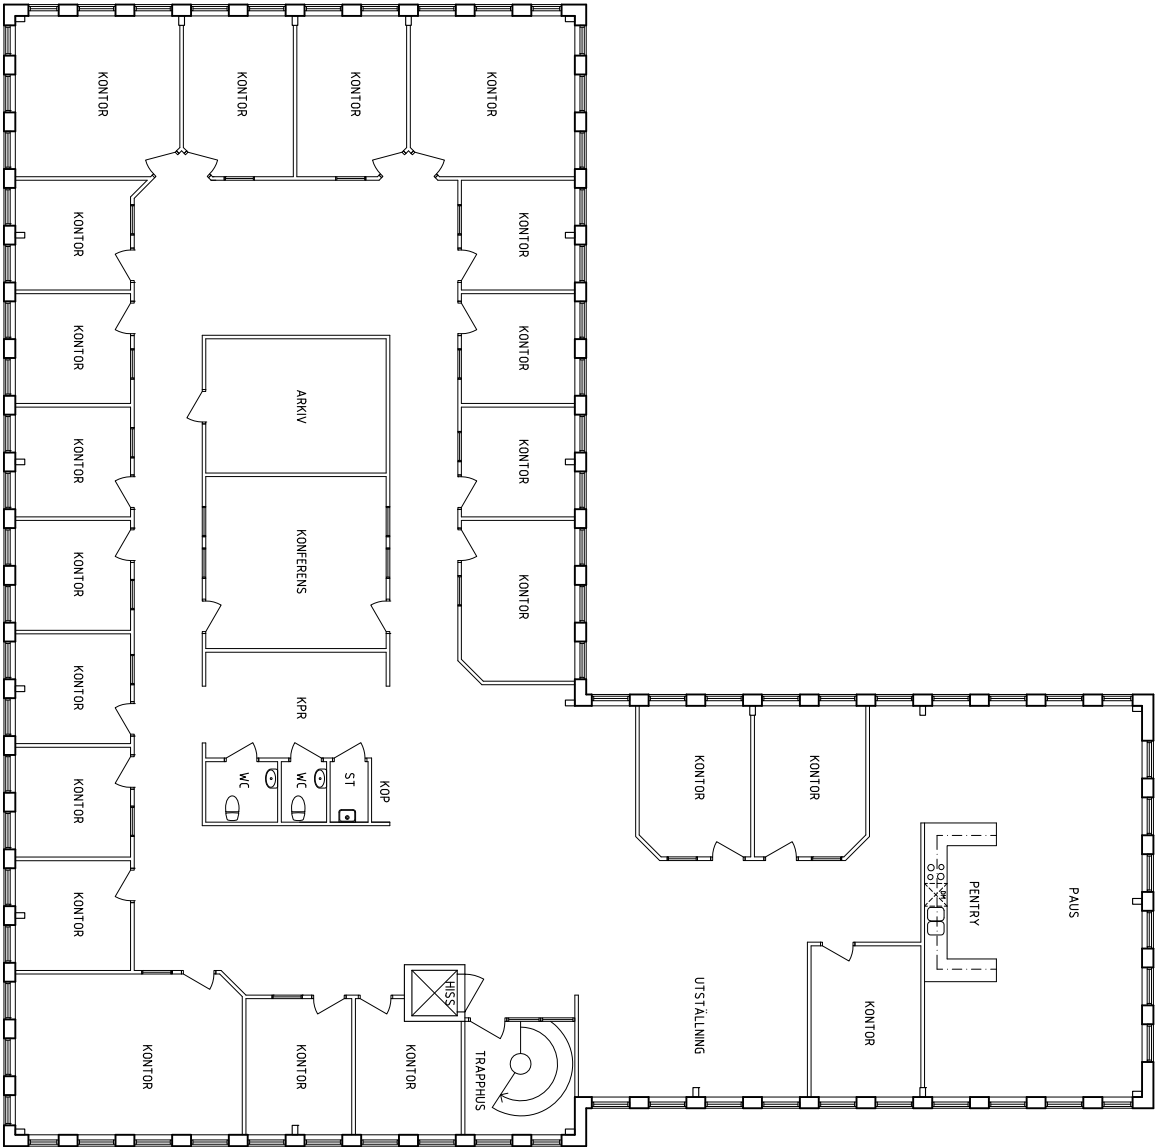

BET	ANT	ANORDNING AV SEER	DATUM	SIGN
-----	-----	-------------------	-------	------

RELATIONSHANDLING

AB | SAGAX

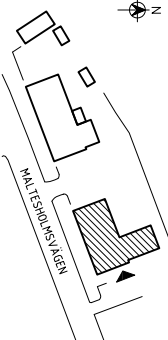

A		PAN ARKITEKTER AB		Mobil 070-341 12 15		pan.arkitekter@ telia.com	
K	--		--		--		
V	--		--		--		
E	--		--		--		
P	--		--		--		
OBJEKTNUMMER				PROJEKTNUMMER			
UPPSÄLJARE				BETÄLJAREN AV		ANVÄNDARE	
KV SÄTERITAKET 1, STOCKHOLMS STAD				PAN		PAN	
2016-06-01				PER AREVIDSON			
PLAN 2, VÅNING 1 TR.							
SKALA	1:100		A1	NUMMER	A-40.1-020		
				RIT			