
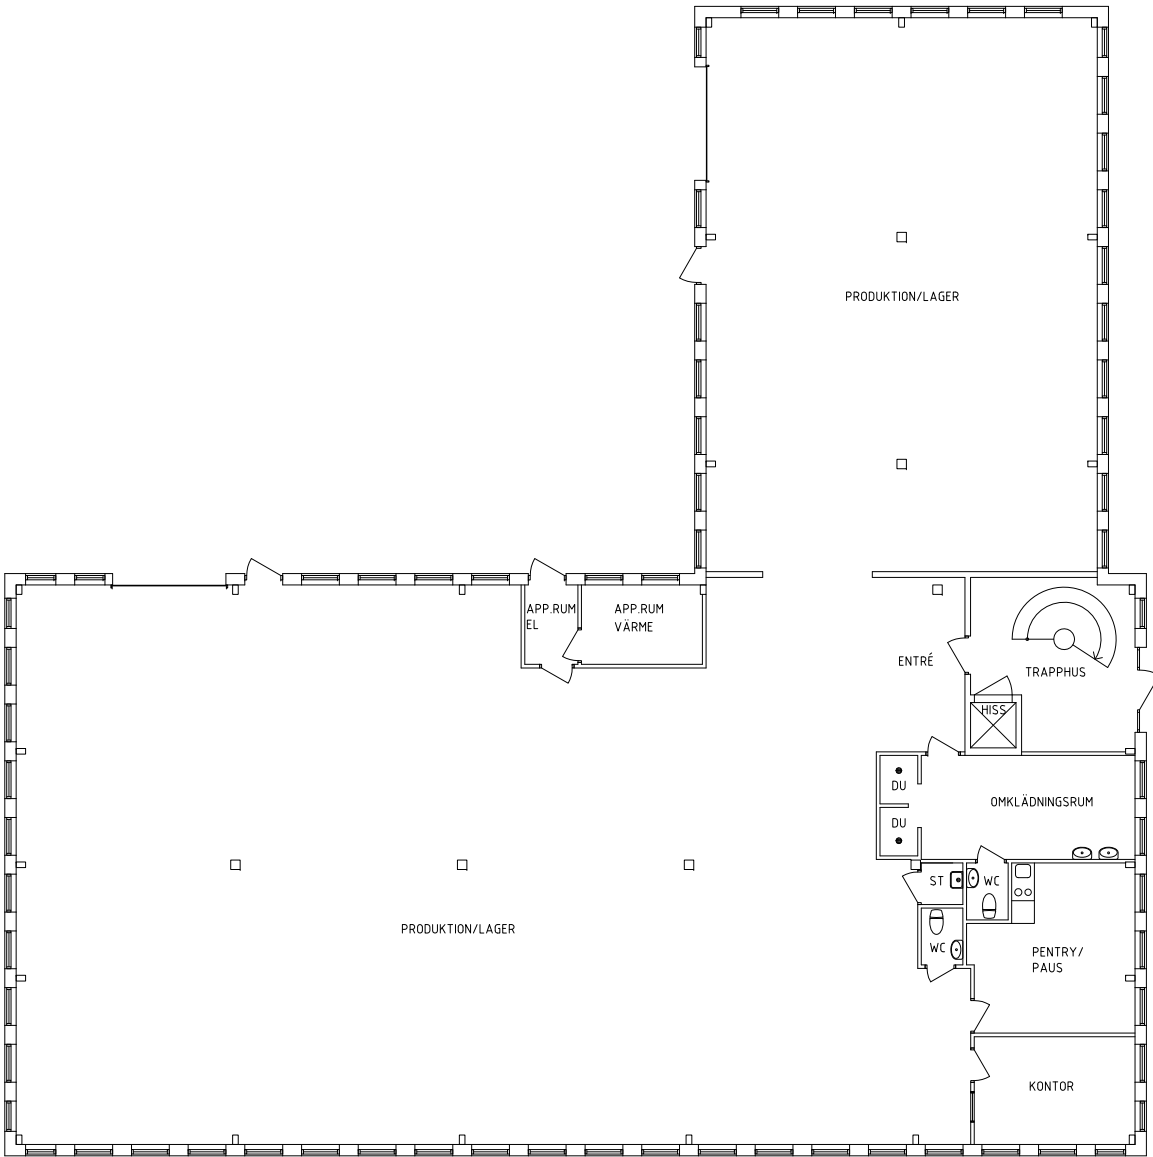


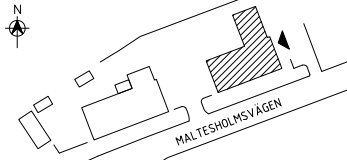

0 1 2 5 10
SKALA 1:100 A1 METER

BET	ANT	ÄNDRINGEN AVSER	DATUM	SIGN
RELATIONSHANDLING				
AB SAGAX				
				
A	PAN ARKITEKTER AB		Mobil 070-341 12 15	pan.arkitekter@telia.com
K	--	--	--	--
V	--	--	--	--
E	--	--	--	--
P	--	--	--	--
OBJEKTSNUMMER		PROJEKTNUMMER		
UPPDRAG NR		BITAD/KONSTR AV	HANDLÄGGARE	
DATUM		ANSVARIG		
2018-06-04		PER ARFVIDSON		
SÄTERITAKET 1, STOCKHOLMS STAD				
PLAN 1, ENTRÉVÅNING				
SKALA		NUMMER		BET
1:100 A1:200 A3		A-40.1-010		