
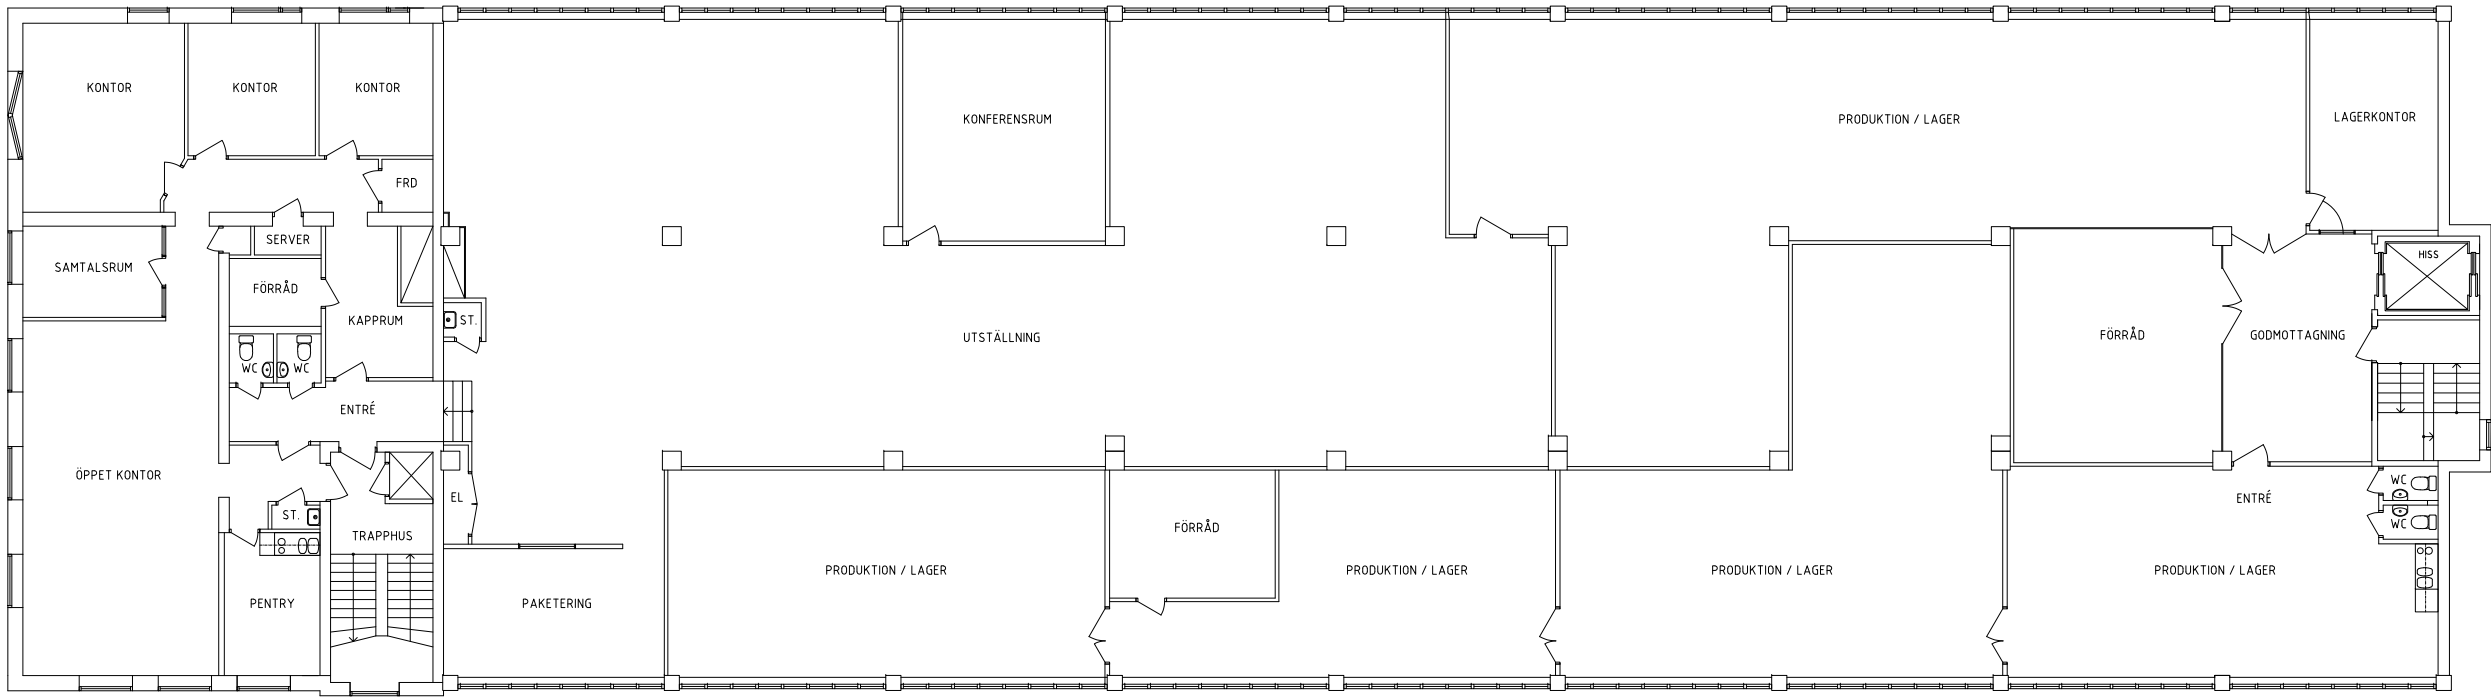


BET	ANT	ÄNDRINGEN AVSER	DATUM	SIGN
-----	-----	-----------------	-------	------

RELATIONSHANDLING

AB | SAGAX

ELEKTRAVÄGEN

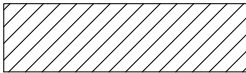

A	PAN ARKITEKTER AB	Mobil 070-341 12 15	pan.arkitekter@telia.com
K	--	--	--
V	--	--	--
E	--	--	--
P	--	--	--
OBJEKTSNUMMER			
PROJEKTNUMMER			
UPPDRAG NR		UTFÖRARE	HANDLÄGGARE
DATUM		ANSVARIG	
2023-02-02		PER ARFVIDSON	
KV NATTSKIFTET 6, VÄSTBERGA			
ELEKTRAVÄGEN 5			
PLAN 3, VÅNING 2 TR			
SKALA	NUMMER		BET
1:100 A1 :200 A3	A-40.1-030 R		