


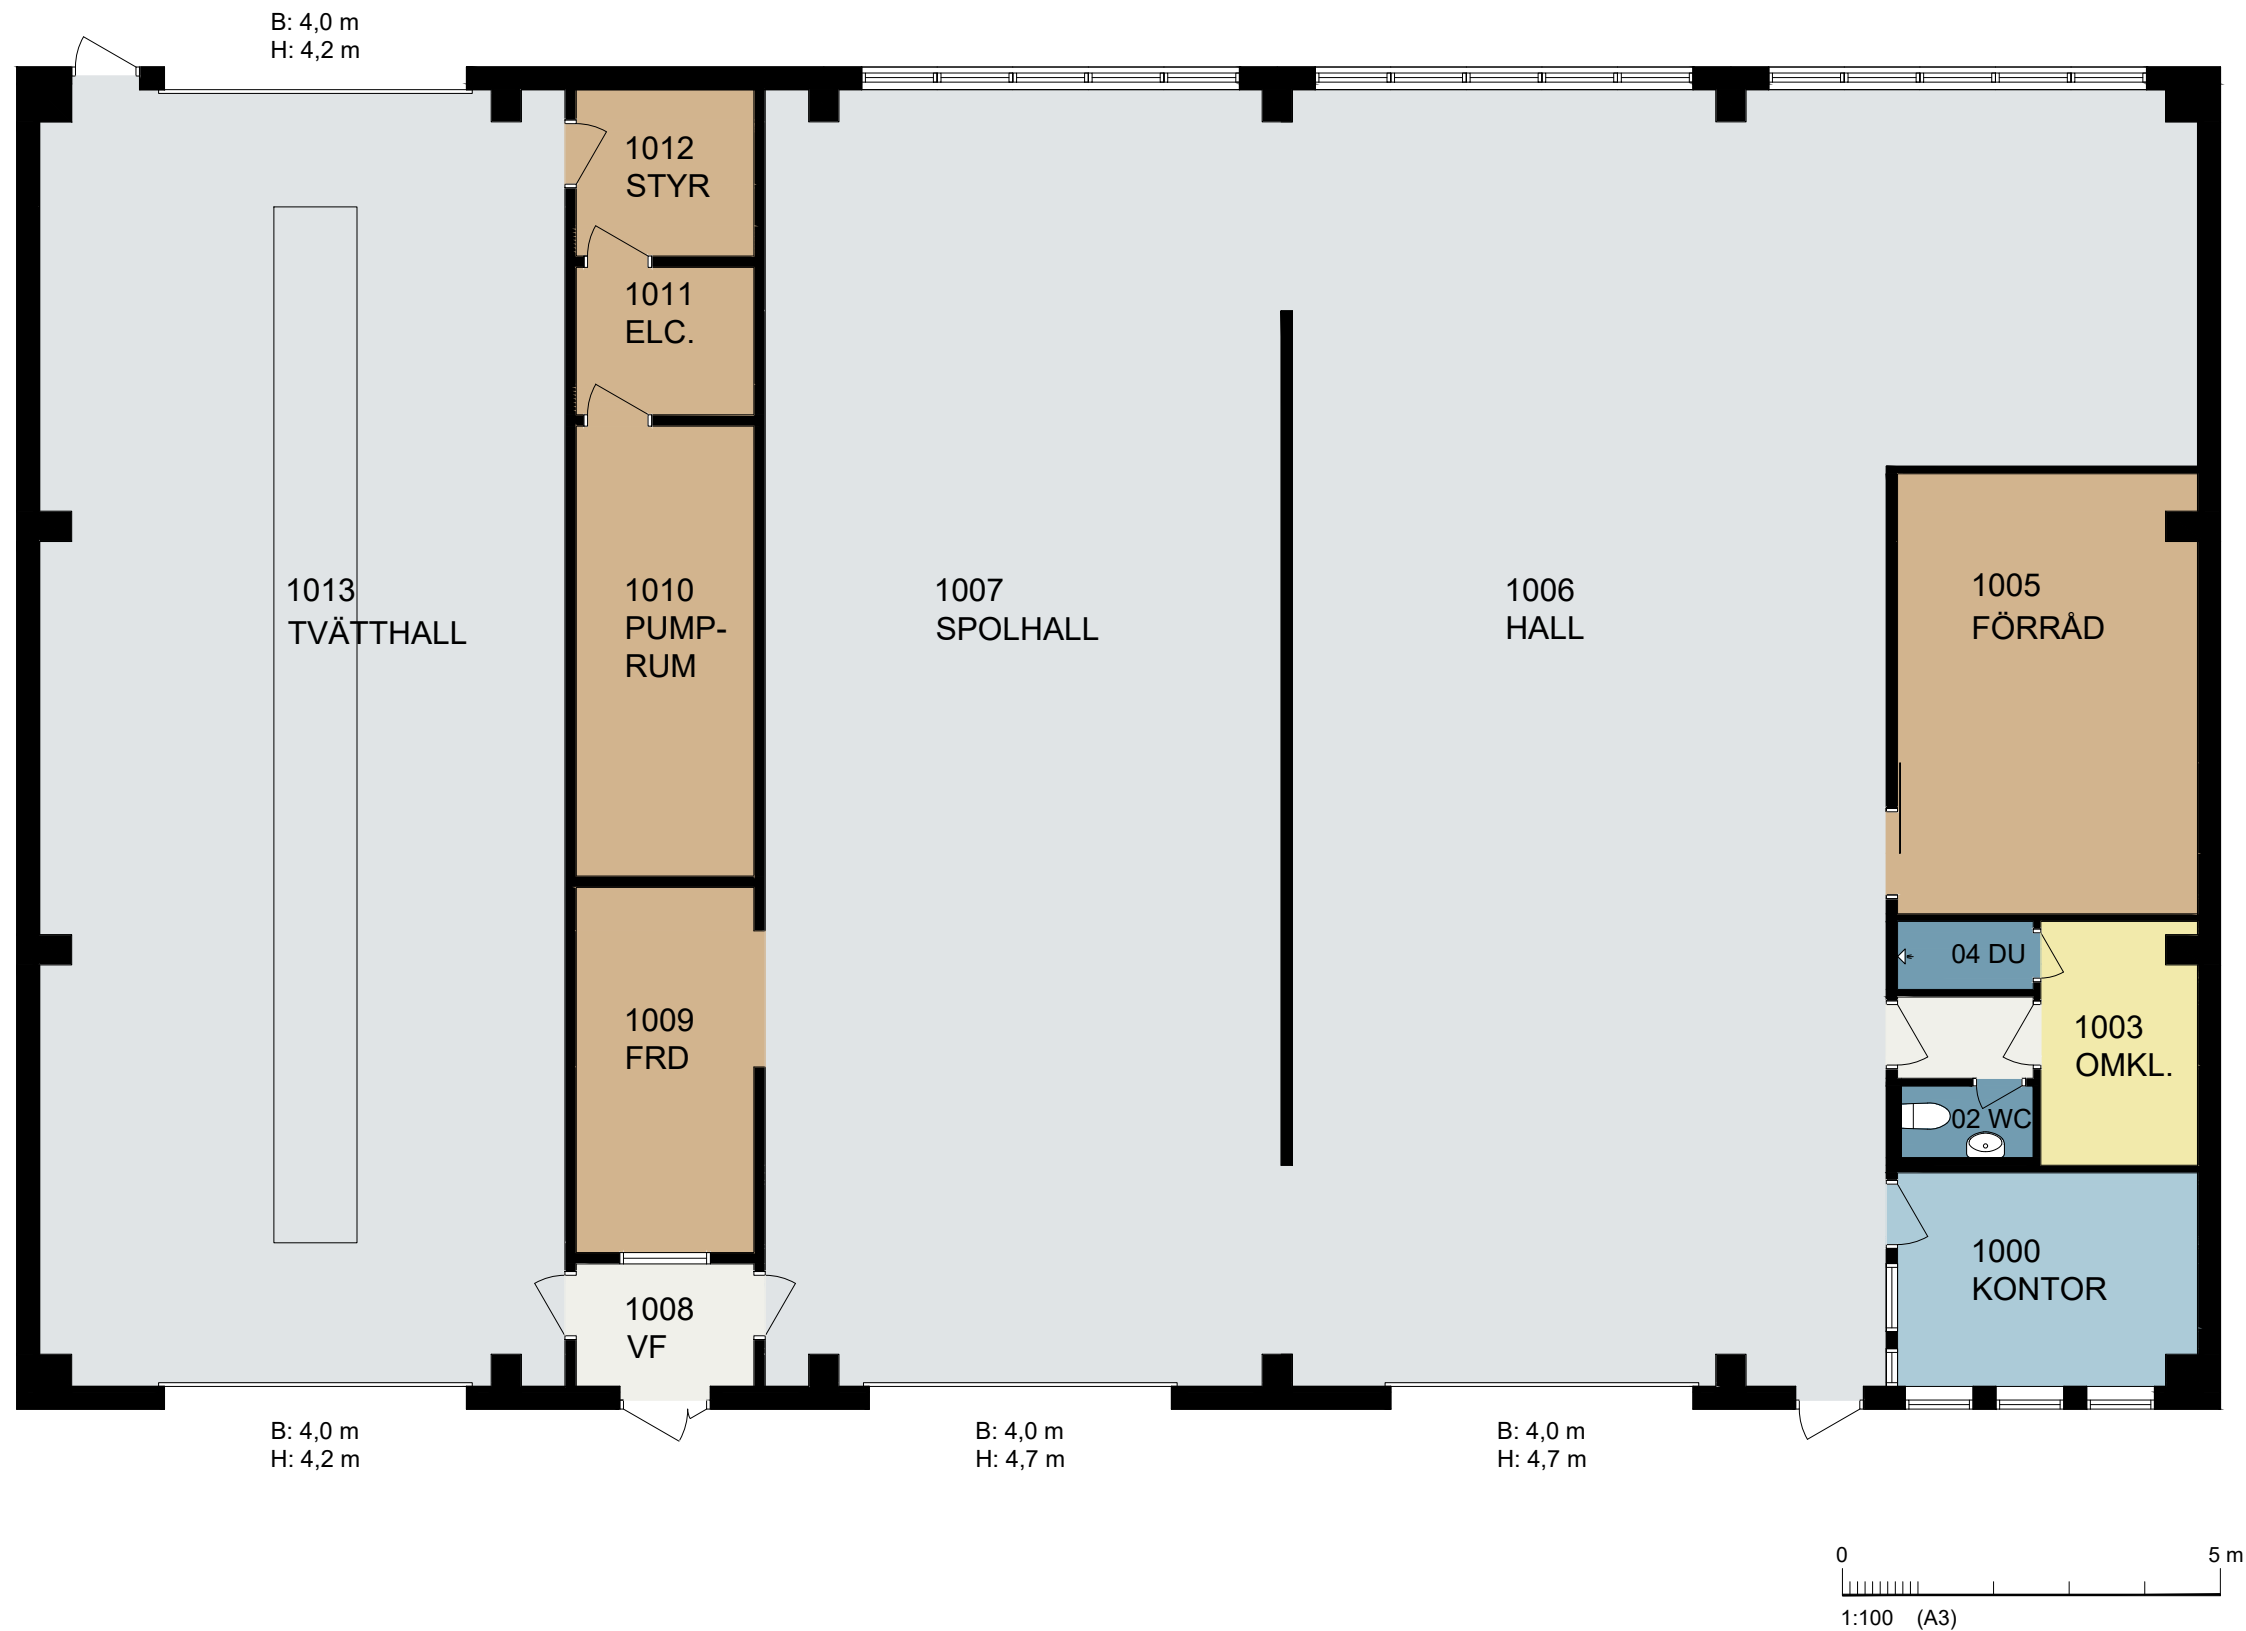

LILLSJÖVÄGEN 7 | JORDBROMALM 4:3 | HANINGE | TVÄTTHALL

AB | SAGAX

pan
arkitekter

RELATIONSRITNING 2025 04 04

